

某博物館外壁改修工事（建築）

図面資料

[illegible]

	【追加】 ○1.1.27 昇降機の確認申請 【追加】 ●1.1.28 軽微な変更等 【追加】 ●1.1.29 設計変更 【追加】 ○1.1.30 部分使用、部分引渡、仮使用 ●1.2.1 実施工程表 ●1.2.2 施工計画書 ●1.2.3 施工図等	(イ)近隣建物の損傷程度や構築物の構造、形状、特に基礎、地下構築物などの詳細な状況及び電波障害の有無など (ウ)敷地周辺及び周辺道路に埋設されている通信ケーブル、上下水道、ガス管、電気ケーブル、マンホールなどの仕様、位置、レベル、共同溝、とう道、電柱、架空ケーブル、高速道路、鉄道、地下鉄等、重要度の高い項目。 (エ) その他発注者の指示による。 (オ)必要により所轄官公署と事前調査・協議する 昇降機に関する確認申請は、昇降機受注者が決定した段階で、同受注者が発注者の代理者及び昇降機設計者として申請を行う。また、検査及び申請に伴う申請料も同受注者の負担とする。 なお、昇降機の扉、内装、ホールランタンなど、当該建物設計者がデザインした意匠についての意匠権等の登録する権利は当該建物設計者が保有する。 請負金額の範囲内で施工するものとする。 部分的な変更、又は一部の追加工事等により請負金額の変更を行う場合は、その都度施工に着手する前に請負代金額を明示した請負代金増減内訳書(増減内訳書)を提出し、監理者の承諾を受ける。なお増減内訳書における工事単価は、見積要綱書に別の定めのある場合を除き、工事請負契約時の単価とする。 なお、本工事において部分使用工事が発生した場合、係員の指示により仮使用手続きに伴い必要となる書類・図面の作成を行い、法令にもとづいて必要となる官公庁への協議・届出について建築主に協力する。なお、仮使用申請料の負担は建築主が行う。 <u>2 節 工事関係図書</u> 【追記】 (1) 工事の着手に先立ち、または着手後速やかに実施工程表の作成を行い、監理者に提出する。(1.2.1(1) 一部【置換】) 監理者は実施工程表に問題があると認められる場合は、発注者及び受注者等にその旨を報告・通知する。 実施工程表は、着手から完成に至る工事全般の手順と日程の計画を表したもので、本工事の工程のほか、次の内容を記載する。 (ア) 主要な施工図・施工計画書・製作要領書などの作成・提出・確認の日程 (イ) 建築主事・所轄消防署による中間検査など関係法令に基づく官公署の諸検査の日程 (ウ) 部分使用・部分引渡しの日程及び関係する検査の日程 (エ) 官公署への届出等手続きの日程 (オ) 完成時の諸検査の日程 (カ) 関連別途工事の主要な日程 (キ) その他、工事の進行に関係する重要事項 (受渡し、上棟、受電、総合試運転、クレーン解体、主要な材料の見本決定、地下・地上躯体完了、外部足場解体など) (2) 実施工程表に変更が必要が生じた場合は、関連別途工事の工程と調整のうえ、速やかに修正実施工程表を作成し、監理者に提出する。監理者は、修正実施工程表に重大な問題があると認められる場合は、直ちに発注者及び受注者等にその旨を報告・通知する。 (3)必要により全体・月間・週間実施工程表を作成し、適宜実情に合わせフォロー修正する(建築他関連業者と調整の上作成) 【追記】 (6) 総合施工計画書は工事全体を通じて受注者等が行う工事組織の構成と運営、工事環境の整備と維持、工事請負契約に基づく監理者への対応などについて、本工事の固有の条件に適応した最適な方針を定めたものとして作成する。また、監理者が監理方針書を示した場合は、それに基づいたものとする。 (7) 工種別施工計画書うち品質管理に係る部分については、設計図書の定めるところとし、監理者の確認を受ける。 【追記】 (4)施工図などの作成に先立ち総合図を作成し、監理者に提出する。基本的納まり、特殊な納まり、関連別途工事などとの調整を必要とする事項、その他監理者の指示する事項について、基準施工図を作成し、監理者の承認を受けた上で、総合図の作成を行う。総合図には必要に応じ展開図も含む。		●1.2.4 工事の記録等 ●1.3.1 施工管理 ●1.3.2 施工監理技術者 ○1.3.3 電気保安技術者	(5) 施工図・工作図・製作図などの作成に際しては総合図に基く。 (6) 監理者の指示する原寸などは、施工に先立つ適切な時期に作成し、監理者の確認を受ける。 (7) 模型・モックアップ・モデルルームなどの作製、見本施工は次による。これらは、施工に先立つ適切な時期に実施し、監理者の確認を受ける。 (ア)模型の作製 ○ する ○ しない () (イ)見本施工 ○ する ○ しない () 見本施工とは、当該建物のある部分を、その施工方法、取合い、出来ばえなどを確認するために、確認された施工図・施工計画書のとおり施工することをいう。場所・仕様については、本設と同じとするが、見本施工は、原則として本設として使用しない。 (ウ)モックアップの作製 ○ する ○ しない () モックアップとは、当該建物のある部分の設計内容を確定するための実物大模型または縮尺模型のことをいう。使用材料は、本設と同じでなくてもよく、発注者及び監理者との協議による。また、設置場所は工事敷地内とし、詳細についても発注者及び監理者との協議による。モックアップは一定期間設置した状態を保持するスケジュールとすること。 (エ)モデルルームの作製 ○ する ○ しない () (オ)先行施工 ○ する ○ しない () 先行施工とは、当該建物のある部分を、その施工方法、取合い、出来ばえなどを確認するために、他の同様部分の着手に先立って、確認された施工図・施工計画書のとおり施工することをいう。先行施工された部分は、原則として本設として使用する。 (カ)見本作成 ● する ○ しない (本紙●1.7.14 による) (8) 施工図の作成は現場にて行い、専任担当者を充てること。 (9) 受注者は、施工図作成するにあたり覚書の締結又は誓約書を交わすことにより設計CADデータを貸与することができる。貸与条件については設計者との協議による。 【追記】 (6)報告に用いる書式等は、監理者と協議の上定める。 (7) 検査、試験又は設計図書に定められた確認などを行った場合は、終了後速やかに記録を作成して監理者に提出する。 (8)施工・試験などへの監理者の立会いを受けた場合は、終了後速やかに記録を作成して監理者に提出し、監理者の確認を受け、最終資料については押印またはサインを受ける。確認などの結果手直しが有る場合は速やかに手直しを実施しその結果を監理者へ報告する。監理者が手直し報告を確認後次工程に進めることができる。 (9) 書類などの審査による監理者の検査を受けた場合は、その終了後速やかに該当書類に監理者の確認を受け、最終資料については押印またはサインを受ける。 (10)施工図調整専任係員 ※設けない ●設ける(指定しない) (11)上記の専任係員は監理者の指示により施工図調整を専任で行う。施工図に関して経験豊富であり監理者が承諾した者とする。 (12)外装計画においても総合図同様、施工図作成に先立ち、部材単体の製作・施工図とは別に全ての関連情報を盛り込んだ建物外観立面図(四面・縮尺 1/100 程度以上)作成の上、整合を図り監理者の確認を受けること。 <u>3 節 工事現場管理</u> 【追記】 (3)監理者が掲示した監理方針に基づき受注者は工事運営及び施工管理に沿って実施する。 (4) 本工事の品質・工程・予算管理については、受注者による自主管理を原則とするが、発注者が管理方法、提出書類の書式、使用するソフトウェア等について指定する場合は、これに従うものとする。 【追記】 (3) 工事の着手に先立ち建設業法に基づく現場代理人及び同法に基づく有資格者である監理技術者又は主任技術者を選任し監理者、発注者へ文書提出の上、承認を受ける。 【追記】 (4) 工事現場におく電気保安技術者は、電気事業法に基づく電気主任技術者の職務	●1.3.5 施工条件 ●1.3.7 施工中の安全確保	を補佐し、電気工作物の保安の業務を行うものとする。 ※ 要 ○不要 (2) (1)以外の施工条件は下記による。 (ア) 作業時間などは次による。 (a) 設計図書又は工事現場近隣の住民との間で交わされる工事に対する協定(以下、「近隣協定」という。)に、作業内容、作業日・時間などについての定めがある場合はそれを守る。 (b) 外壁壁タイル撤去などの騒音・振動作業については、休館日又は開閉館時間の間に工事の施工を行う場合は、あらかじめ関係者と協議する。 また、プラネタリウムに面する外壁の騒音作業は、休館日にて施工することを前提とする。 休館日：(毎週月曜日)、開館時間：(9 時半～17 時) (イ) 次に掲げる事項は現場経費に含むものとする。 (a) 式典費用 ○清緞い式 来客 人程度 式場 祭壇 供物 直会 神宮への謝礼 ○地鎮祭 来客 人程度 式場 祭壇 供物 直会 神宮への謝礼 ○定礎式 来客 人程度 式場 祭壇 供物 直会 神宮への謝礼 ○上棟式 来客 人程度 式場 祭壇 供物 直会 神宮への謝礼 ○竣工式 来客 人程度 式場 祭壇 供物 直会 神宮への謝礼 (b) 負担金 本設引込み後、完成引渡しまでの間の電力・ガス・上下水道の基本料金及び使用料金は、各種機器の試運転に要する費用を含め、全て本工事に含むものとする。各々の基本料金及び使用料金を共通仮設費の内訳に明示すること。 本設の電力引込工事及び負担金、水道・ガス・排水本工事及び負担金は、本工事に含む。 (c) 電気主任技術者 工事期間中の電気主任技術者選任料(名義料の一切の費用)は、本工事に含む。 (d) 工事関係車両の進入路及びびやむを得ない通行止め 進入路は、工事着手前に道路管理者の立会いを受け、その維持管理に努める。万一破損等が生じた場合には、受注者の負担において速やかに現状復旧し、復旧工事完了後、監理者の確認を得ること。 (e) 工事関係車両の駐車禁止及び待機場所の確保 (f) 仮設現場事務所・資材置場・工事車両の駐車場所 (g) 必要箇所への仮設カーブミラー・電灯・養生通路の設置 (h) 工事中の第三者の損害防止 付近の構築物、道路、地下埋設物等に損害を与えないよう万全の処置を行う。 騒音、振動等については公害防止条例その他の規定に従って養生及び防止対策を行う。 第三者の生命、財産に損害が生じた場合及び第三者との間に紛議を生じた場合は、受注者において解決し、その費用を負担する。 (i) 公共施設等(下水道管等)に影響を及ぼした場合の復旧 (ウ) 次に掲げる近隣対応は受注者が責任を持って自己の費用で対処する。 (a) 工事着手前の近隣住戸写真の事前撮影及び調査、撮影日時の証明(撮影専門第三者業者有り) (b) 騒音、振動、防塵対策 (c) 休日・祝日の作業の通知 (d) 平日における夜間作業の通知 (e) 近隣住民への説明会の開催(工事着手時を含む)並びに工程表の配布及び着工前近隣住民との間でかわす工事協定締結業務 (f) 工事に起因する電波障害対策の速やかな実施 【追記】 部分使用を ○行なう ※行なわない 工事の完成前に部分使用する部屋等は下記によるものとし、指定された期日までに使用上支障がないように完成させる。なお、部分使用に伴う検査などの手続きについては、1.8.3 による。 部分使用する部屋等：_____ 【追記】 (7)受注者は、危害防止対策、工専用車輛による交通障害対策、錆対策など工事の進行によって発生が予想される障害に対しては、事前に万全の工事計画を立てて実	●1.3.11 発生材の処理等 ●1.3.12 養生 ●1.3.13 後片付け 【追加】 ●1.3.14 指示・確認・協議・報告の手順 【追加】 ●1.3.15 会議など 【追加】 ●1.3.16 トレーサビリティ 【追加】 ○1.3.17 測定機器及びモニタリング機器の管理 【追加】 ●1.3.18	行する。これらの計画に際しては、事前に近隣住民の十分な了解を得ることによって、工事の進捗に差支えないように責任をもって処置する。必要な場合は近隣住民と協定書を取り交わす。 (2)発生材の処理等 (ア)発生材のうち、発注者に引き渡すものは下記による。 ※有() ●無 (イ) 特別管理産業廃棄物の種類及び処理方法は下記による。 ※有() ●無 (ウ)再利用及び再資源化を図るものは下記による。 ※有() ●無 (エ)既存仕上げ部のアスベスト使用材 ※有() ●無 (オ)廃棄物のリサイクル目標率は下記による。 ○ _____ % 【追記】 (3)その他現場説明書による ※関係法令等に基づき適切に処理する。 【追記】 (2) 汚損を受けた部分については、速やかに原型に復元する。 【追記】 (2) 工事の完成に際しては、工事検査までに次の汚損の復旧などを行う。 (ア) 工事に伴い汚損が生じた既存の施設・工作物・樹木などは現状どおりに復旧する。 (イ) 当該建物の施設又は設備の一部を工事に使用した場合、設計図書の定める条件のとおりに復旧する。 (1) 監理者の指示が口頭による場合は、この内容を記録して監理者に提出し、監理者の押印・サインを受ける。 (2) 監理者の確認を受ける必要がある書類・図面・見本などは、その旨を表示して監理者に提出し押印・サインを受ける。 (3) 監理者と協議した事項は、協議の経緯及び結果を記録して監理者に提出し、監理者の押印・サインを受ける。 (1) 受注者は発注者及び監理者が指示する各種会議又は打合せに出席する。また、会議場所・会議用機材を提供するなどその開催に協力する。 (2) 監理者の指示により、鉄骨・屋根・外装カーテンウォールその他特殊な技術を必要とする工事についての技術検討を行うため、各種の専門部会を設け、施工図等や施工計画に関する技術的な検討を行い、検討結果を工事に反映する。専門部会には、必要に応じて、受注者の本社などの技術部門に属する専門家や専門事業者の技術者を加える。 (3) 前(1)(2)号の会議又は打合せを行った場合は、速やかに議事録を作成し、監理者に提出する。 (1) 当該建物に組み込まれた機器・材料・施工などについて、その履歴、使用又は所在を辿ることのできるトレーサビリティ管理を行い、記録を監理者に提出する。 (2) トレーサビリティ管理は設計図書に定めのあるもののほか次の条件に同時に該当する機器・材料・施工について行う。その対象と管理方法については、事前に監理者と協議のうえ定める。 (ア) 識別記載がなければ、履歴や使用部位が追えないもの (イ) 不具合が発生した場合、当該建物の品質に重大かつ広範囲の影響を及ぼす恐れのあるもので、手直し、取替えが困難なもの (1) 検査・測定・試験などの測定機器及びモニタリングに使用する機器のうち、管理が必要な対象機器とその管理方法について、あらかじめ監理者に報告する。 (2) 前(1)号に該当する機器は適正に維持・管理・訂正し、その記録を監理者に提出する。 (3) 監視及び測定に使用する機器が、公的試験所又はこれに準ずる試験所の管理の下にある場合は、前(1)号による管理方法の報告及び前(2)号による記録の提出を省略することができる。 (1) 選定された材料製造者の能力・経歴などを証する資料を監理者に提出し、監理
				担当	特記	工事名	四面名	四面番号	区分
					管理番号	某博物館外壁改修工事(建築)	特記仕様書2	C-2	建築
							縮尺	年度(西暦表示)	

製造者及び専門工事業者の選定	(2) 設計図書に製造者名の記載がない材料については、適正な品質を確保できる製造者を選定し、監理者と協議する。ただし、設計図書に製造者の条件が示される場合は、これに適合する製造者を選定して、条件に適合することを証明する資料を監理者に提出し、監理者の確認を受ける。			者	の確認を受ける。	(2) 設計図書に製造者名の記載がない材料については、適正な品質を確保できる製造者を選定し、監理者と協議する。ただし、設計図書に製造者の条件が示される場合は、これに適合する製造者を選定して、条件に適合することを証明する資料を監理者に提出し、監理者の確認を受ける。	(3) 設計図書に専門工事業者名の記載がない工種については、適正な品質を確保できる工事業者を選定し、「専門技術者・下請負人届」を監理者に提出する。ただし、設計図書で「専門工事業者による」としている工種のものは選定について監理者と協議する。	(4) 特別の理由により設計図書に記載された機器・材料製造者や専門工事業者以外のものを選定する場合は、選定された機器・材料製造者や専門工事業者の能力・経歴などを証する資料を発注者及び監理者に提出し、発注者及び監理者の確認を受ける。	【追加】 ○1.3.19 清浄度管理	【追加】 ○1.3.20 建物の気密性確保	【追加】 ○1.3.21 既存部分等への処置	【追加】 ●1.3.22 近隣への配慮	【追加】 ●1.3.23 製造者及び専門工事業者の選定	●1.4.2 材料の品質等	4 節 材料	【追加】 ○1.4.2 材料の品質等	(8) 日本産業規格(以下、JISという)、日本農林規格(以下、JASという)、その他規格類、官公署及び電力・ガス・水道などの供給会社の各種規格などは最新のものを適用する。(9) 設計図書において機器・材料の品質が明示されていない場合は、設計者・監理者に確認の上適切な品質のものを採用し、施工すること。	(9) 機器・材料に関する設計図書の記載に「同等」「程度」などある場合は、選定された機器・材料が品質及び性能を有することの証明となる資料を監理者に提出し、監理者の確認を受ける。	(10) 設計図書において指定された機器・材料が入手困難な場合は、監理者の確認を受けたうえで、それと同等以上の品質・性能を有する代替品を使用することができる。	(11) 共仕[1.4.2(b)]において、建築材料・設備機材など品質性能評価事業及び公住宅用資機材品質性能評価事業の確認を受けた機器・材料については、当該評価書の写しを“品質及び性能を有することの証明となる資料”とみなす。	(12) JIS Q 1000(2005)による自己適合宣言をつけられた機器・材料・製品は、JIS のマ	●1.4.4 材料の検査等	●1.4.5 材料の検査に伴う試験	【追加】 ○1.4.7 化学物質を拡散する建築材料等	ーク表示のあるものとして使用しない。	(13) 本工事に使用する材料等は、設計図書に規定する所要の品質及び性能を有するものとし、JIS 及び JAS マーク表示品とする。JIS または JAS マークの表示のない材料及びその製造者等(海外製材料含む)は、次の(ア)～(カ)の事項を満たすものとする。	(ア) 品質及び性能に関する試験データが整備されていること	(イ) 生産施設及び品質の管理が適切に行われていること	(ウ) 安定的な供給が可能であること。	(エ) 法令等で定める許可、認可、認定又は免許等を取得していること	(オ) 製造又は施工の実績があり、その信頼性があること	(カ) 販売、保守等の営業体制が整えられていること	【追加】 ●1.4.8 特別な材料の工法	【追加】 ●1.4.9 見本	●1.5.2 技能士	③下記表示のある JAS 規格品 a. 非ホルムアルデヒド系接着材使用 b. 接着材等不使用 c. 非ホルムアルデヒド系接着材及びホルムアルデヒドを放散しない材料使用 d. ホルムアルデヒドを放散しない塗料等使用 e. 非ホルムアルデヒド系接着材及びホルムアルデヒドを放散しない塗料使用 f. 非ホルムアルデヒド系接着材及びホルムアルデヒドを放散しない塗料等使用 本工事の全ての内装の仕上げ、居室と空気の出入りのある部分の仕上げ(表面材)は、上に規定される規定対象外建築材料のみ使用する。また、以下の室についても同様の扱いとする。	【追加】 ●1.4.8 特別な材料の工法	【追加】 ●1.4.9 見本	5 節 施工	【追加】 ●1.5.11 施工の検査に伴う不適合の処理、是正処置	【追加】 ●1.5.12 工法などの選定	●1.6.1 工事検査	【追加】 ○1.6.3 部分使用	【追加】 ○1.6.4 引渡し前後の注意	(2) 施工完了時に室内空気中のホルムアルデヒド、トルエン、キシレン、エチルベンゼン、スチレンの濃度を測定し、監理者に報告する。 測定はバッシブ型採取機器により行う。 着工前の測定 〇 行う 〇 行わない 測定対象室 ※対象室() 〇 図示 測定箇所数 ※()箇所 〇 図示 (3)測定後速やかに報告書を作成し監理者の確認を受ける。	【追加】 ○1.5.10 清浄度管理	【追加】 ○1.5.11 施工の検査に伴う不適合の処理、是正処置	【追加】 ●1.5.12 工法などの選定	●1.6.1 工事検査	【追加】 ○1.6.3 部分使用	【追加】 ○1.6.4 引渡し前後の注意	(1) 事後の検査・試験で結果が十分に検証できない工程については、選定された者が認定された設備を使用して、定められた方法及び手順により作業を行い、その工程の監視・管理し、記録を監理者に報告する。 (2) 前(1)号の対象となる工程は鉄筋の圧接、鉄骨の溶接のほか、建築物の性能に重大な影響を及ぼす恐れがあるものが該当し、対象となる工程を要員・設備・方法手順及び管理の方法と合わせて、あらかじめ監理者と協議のうえ定める。	【追加】 ●1.5.11 施工の検査に伴う不適合の処理、是正処置	【追加】 ●1.5.12 工法などの選定	●1.6.1 工事検査	【追加】 ○1.6.3 部分使用	【追加】 ○1.6.4 引渡し前後の注意	(1) 設計図書に記載のない施工の手段・手法については、受注者の責任においてこれを決定し、その内容を監理者に報告する。 (2) 関係法令などにより特定の基準によって施工することが定められている場合は、これに従う。 (3) 支給材料、資与品の場合を除き、選定された機器・材料・工法などが第三者の特許権・実用新案権、意匠権、商標権その他日本国の法令に基づき保護される第三者の権利(以下、特許権などという)に抵触する場合は、工事約款及び見積要項書のためにするものとし、あらかじめこれらの権利に対して必要な手続を経た後に採用する。万一、第三者の権利を侵害することが生じた場合は、発注者・設計者・受注者間で協議する。	6 節 工事検査及び技術検査	【追加】 ○1.6.3 部分使用	【追加】 ○1.6.4 引渡し前後の注意	(1) 工事期間中に発注者による当該建物の部分使用がある場合は、該当部分について、共仕 1.5.5 に定める監理者による施工の検査及び共仕 1.6.1 に準じた諸検査を受ける。部分使用に関して必要な官公署その他への手続きについて発注者に協力する。	(1) 管理者への引継ぎ・開設準備への協力 (ア)受注者は、完成・引渡し時期から逆算して、完成後の建物・設備の稼働に支障のないように、発注者及び発注者が定める完成後の建物管理者に対して、建物及び設備の試運転を行うとともに、取扱要綱を提出しその説明を行う。 (イ) 完成・引渡し前に発注者が建物管理者訓練を実施する日程(1日程度)を

【追加】 ○1.6.5 騒音測定	確保し、当該訓練の実施に協力する。 (2) 完成後の現場対応 受注者は、完成・引渡し後最低6か月間は建物及び諸設備に関する技術員を常駐させ、発注者(建物管理者)が円滑に建物管理を行うことができるように協力する。 常駐者は_____に常駐とする。 (3) メーター検針確認 (ア) 建物引渡し前に行う各種検針メーターの確認は、受注者の責任と負担において全数行い、監理者を通じて発注者に報告書を提出する。 (イ) メーター設置の誤りに起因する発注者及び竣工後の建物管理者の損害については、受注者が全て負担する。 (4) 鍵合せにおける発注者及び監理者の立会については、監理者の指示による。 (5) 鍵の提出に当たっては、鍵に整理札を付け、それに整合した建具配置図及び鍵明細書とともに、鍵箱に整理・収納して発注者に提出する。	●1.7.2 完成図	○施工報告書、試験報告書 ●工事写真(工事前後 同一アングル) ○会議記録、打合記録 ●既存再利用タイルの施工記録、試験・検査の記録及びタイル補修張りの記録 ●メーカーリスト(使用製品、数量、仕様、色指定、連絡先を一覧表にまとめること。) ○上記のほかクラウドサーバー保存データの全部 (イ) 保管期限(工事完成引渡日から起算) ※永久 ○15年 ○____年 (ウ) 提出・保管媒体 ○デジタル画像データ(TIFF・PDF など)と CAD データ ○原本() ○ (3) 前(1)(2)号により発注者に提出された図書などの著作権にかかわる当該建築物に限定する使用権は、発注者に無償で委譲するものとする。	【追加】 ○1.7.5 LCCの算出 【追加】 ○1.7.6 引継品 【追加】 ●1.7.7 予備品 【追加】 ●1.7.8 経微な変更 【追加】 ●1.7.9 工事監理用図書 【追加】 ○1.7.10 設計変更 【追加】 ●1.7.11 着工時提出書類 【追加】 ●1.7.12 総合施工計画書 【追加】 ○1.7.13 カラースキーム 【追加】 ●1.7.14 主な見本 【追加】 ○1.7.15 海外製品の調達	する(発注者及び設計事務所は写真撮影者の了解なしに自由に使用できる。撮影者が写真を使用する場合には発注者及び設計事務所の了承を必要とする)。 (1)受注者は、竣工の____か月前及び____か月前に、発注者に事前確認のうえ、BELCA(公益社団法人 ロングライフビル推進協会)基準にて本建物のライフサイクルコスト(LCC)の算出を行い、発注者にデータにて提出する。 (1)受注者は、発注者が竣工後の建物管理に必要とする管理用備品のうち発注者が負担するものについて、発注者及び建物管理者に事前確認のうえ用意する。引渡し方法の詳細は、建物管理者と事前相談のうえ定める。 以下の材料を予備品として完成時に納入する。 ○内訳数量の 3% (ビニルタイル) ○1% (床石、タイル、フローリング、2重床パネル、タイルカーペット、壁紙) ●タイル生産ロット数から使用した余剰分を納入すること。 なお、予備品の保管場所は監理者の指示による。 ○保管用 鋼製ラック _____ 台 (W2000×H1800×D800 程度) 現場の納まり取り合わせ等の関係で材料、寸法、取り付け位置又は取り付け工法を多少変更し、或いはこれらによって取り付け員数を幾分増減する等の軽微な変更は、監理者との協議によって行う。 (ア)工事着手後、速やかに設計図(契約図)(二折り・表紙・背表紙文字入れ)の縮小原図(A3 サイズ)を作成し縮小原図により、A3 サイズの青焼きまたは白焼き製本を(1)部提出する。A1 サイズは(0)部提出する。 設計変更に伴う下記の申請書の作成及びその申請書の行政庁等への提出・対応等の手続きは(設計者)が行い、その費用負担は(発注者)が行う。 ○計画変更申請 ○性能評定 ○大臣認定 ・現況調査報告書 ・近隣調査報告書 ・総合施工計画書 ・総合工程表 ・総合仮設計図 工事の着手に先立ち、総合施工計画書を作成し、監理者の確認を受ける。内容は次による他、監理者の指示による。 ・工事概要、施工管理体制、現場運営形態、工程計画・工程管理、品質管理計画、総合仮設計図、近隣対策、安全衛生管理計画 等 ・計画書、施工図の一覧表を作成し、提出スケジュールを監理者と協議する。 カラースキーム作成時に伴う見本の準備を行うこと。 ○石材(各 1㎡)、塗装見本(各種 0.5㎡)、ガラス飛散防止フィルム(各 1㎡)、 ○タイルカーペット(各種 1.5m×1.5m)程度、化粧シート・ビニルクロス(各 1㎡) ●外壁材・塗材(900mm×900mm) ●タイル見本(特記 11.1.4 に詳細を記載) その他仕様を決定するために必要なもの	【追加】 ●1.7.16 特許権等について 【追加】 ●1.8.1 提出書類 2 章 仮 設 工 事 【追加】 ●2.1.2 仮設材料 【追加】 ●2.1.3 工事用水・電力 【追加】 ●2.1.4 交通整理員 ○2.2.1 敷地の状況確認及び縄張り	本工事に使用する材料に関わる特許権、実用新案権、意匠権、商標権等の権利においての、必要な手続きは受注者の責任において行うこと。 工事中、竣工後に限らず第三者からの疑義、費用請求等があった場合は受注者の責任により対応を行うこと。 本設計図の著作権は株式会社 NTT ファシリティーズに帰属する。 完成図、施工図、製作図の著作権は発注者に移譲する。 本工事中において、新たに特許、実用新案、意匠権等を出願する場合はあらかじめ監理者と協議を行うこと。 CAD 図面データの無断複写や、目的外に使用してはならない。 8 節 その他 (1)提出書類は、本章の該当各項、2章以降各章および契約書に定められた書類を適時提出する。 (2)監理者の指示によりその他の必要書類を提出する。
	【追加】 ●1.6.6 契約不適合責任 【追加】 ○1.6.7 中間検査 【追加】 ●1.6.8 竣工検査		(1) 室内騒音の目標値 各室の騒音は、下記の値を目標とする。 その他諸室・廊下についても仕様上支障のないことを目標値とする。 貸室： _____ 防災センタ： _____ (2) 竣工時の騒音検査 室内騒音測定を実施する。 各室中央部分及び、扉より 1.0m 離れた位置で測定をする。 (1) 完成引き渡し後に工事上の契約不適合が発見されたときには、受注者は監理者と共に速やかにその原因調査を行い、それが施工の品質及び性能に起因する場合には請負工事契約に基づき、即時無償で補修を行う。 (2) 契約不適合が関連別途工事受注者との境界分野で発生した場合には、その不具合に対する責任は当該関連別途工事受注者と共同責任とする。費用の分担については関連受注者間で協議する。 (1)建築基準法及びその他の法令を満たしていることを確認し、監理者に報告する。 (2)検査日程を調整し、監理者の指示により検査に協力する。 (3)検査に必要な資料作成は請負者にて行い、監理者の承諾を得る。 (1)竣工検査は次の順序で行うことを原則とする。 (a)請負者下検査：現場組織が行う検査。 (b)現場監理事務所検査：監理者が行う検査。 (c)諸官庁検査：建築基準法、消防法、その他条例に基づく検査。 (d)請負者検査：現場組織とは別個の組織が行う検査。 (e)設計事務所検査：事業主が指定する設計者による検査。 (f)建築主検査 (2)竣工検査は現場代理人立会いとする。 (3)竣工検査は清掃を十分行い受検することとする。 (5)請負者は竣工検査指摘事項、是正方法および是正完了予定日を監理者に報告し、監理者の指示により是正を行う。是正が完了したら速やかに監理者に報告する。 7 節 完成図等 (1) 工事完成時の提出図書は下記により、A3 版及び電子媒体(CAD、PDF データ)を提出する。		●1.7.3 保全に関する資料 【追記】 (4)その他に作成する保全に関する資料は下記による。 ○保全マニュアル ○長期修繕計画書 ○保証書(原本) ○保守及び緊急連絡先 ○機器類操作点検など取扱い引継書 ○監理者の指示する機器完成図 ○敷地境界立会記録 ○地中仮設残存物記録 ○設備関係測定報告書 ○ その他() (5)性能検証法の適用がある場合、保全マニュアルに下記内容を記載すること。 ・性能検証の適用の有無、内容 ・改修・修繕時の性能検証に関わる責任区分 ・あらかじめ検証による制約 【追加】 ●1.7.4 完成写真 下記のものを監理者に提出する。ただし、原稿は撮影者の保管とする。	【追加】 ●1.7.11 着工時提出書類 【追加】 ●1.7.12 総合施工計画書 【追加】 ○1.7.13 カラースキーム 【追加】 ●1.7.14 主な見本 【追加】 ○1.7.15 海外製品の調達	【追加】 ●1.7.16 特許権等について 【追加】 ●1.8.1 提出書類 2 章 仮 設 工 事 【追加】 ●2.1.2 仮設材料 【追加】 ●2.1.3 工事用水・電力 【追加】 ●2.1.4 交通整理員 ○2.2.1 敷地の状況確認及び縄張り
●1.7.1 完成時の提出図書							

●2.2.4 足場等	●2.3.1 監理者事務所等	(イ)敷地の高低を測量し、道路との高さ関係・排水勾配などについて設計図と照合する。 【追記】 (3)速やかに以下の確認を行い、その結果を発注者及び監理者に報告する。 ・既存建物地下躯体形状 (4)敷地境界石を全数確認の上、仮点を2箇所ずつ明示する。 また、工事着手に先立ち、受注者は関係者立会のうえ図面に基づいて敷地内及び周辺の既存埋設管等の状況及び敷地工程並びに磁北・真北の確認をし、監理者に報告する。 (5)その他の関連事項 ○地下埋設物 ○地上架線状況調査 ○電波障害測定 ○周辺騒音レベル ○土壌汚染調査(指定のある箇所) 調査の結果設計図書に定められた条件を満足させることが不可能になった場合には、速やかに監理者に申し出て、その措置について協議する 【追記】 (2)手すり先行足場 ※適用する ○適用しない なお、これにより難しい場合は監理者と協議する。 (5)足場に敷設する養生シートは、騒音・振動等公害防止条例その他規定に従って保護シート等を計画する。 (6)工事車両出入口、角部の仮囲いの材質は透明なものとし、視認性を確保すること。 3 節 仮設物 (1)規模等 ○10㎡(1号程度) ○20㎡(2号程度) ○35㎡3号(程度) ○65㎡(4号程度) ○100㎡(5号程度) 上記規模の他に ○発注者事務所(____㎡) ○会議室(____㎡程度、○Web会議対応) ○更衣室(○男女兼用 ○男女別) ○WC (○男女兼用 ○男女別) ※監理者事務所等の維持保全及び美観保持の費用は、受注者の負担とする。 ※監理者事務所は鍵がかけられる仕様とする。 ・監理者事務所の内装仕上げ <table><tr><td></td><td>仕上げ</td></tr><tr><td>床</td><td>ビニル床シート張り又はタイルカーベツ</td></tr><tr><td>壁</td><td>合成樹脂エマルジョンペイント塗り又はビニルクロス張り</td></tr><tr><td>天井</td><td>化粧石膏ボード又は岩綿吸音板</td></tr></table> (2)監理者事務所の備品等の種類及び数量は下記による。()内は数量を示す。 <table><tr><td>○什器</td><td>○机() ○椅子() ○会議テーブル() ○書棚() ○見本棚() ○更衣ロッカー() ○応接セット() ○洗面設備() ○シンク() ○白板() ○図面掛け()</td></tr><tr><td>○電気製品</td><td>○冷蔵庫() ○電子レンジ() ○沸湯器() ○時計()</td></tr><tr><td>○工事用</td><td>○ゴム長靴() ○安全靴() ○雨カッパ() ○安全帯() ○懐中電灯() ○ヘルメツト() ○検査道具一式() ○温湿度計()</td></tr><tr><td>○事務用品</td><td>○筆記用具 ○OA用紙(適宜補充) ○ファイル(適宜補充)</td></tr><tr><td>○その他</td><td>○消火器 ○日塗工 色見本帳</td></tr></table> 上記に要する費用は、維持運営費・処分費を含め一切受注者の負担とする。 監理者事務室には、次のOA環境を整備する。()内は数量を示す。		仕上げ	床	ビニル床シート張り又はタイルカーベツ	壁	合成樹脂エマルジョンペイント塗り又はビニルクロス張り	天井	化粧石膏ボード又は岩綿吸音板	○什器	○机() ○椅子() ○会議テーブル() ○書棚() ○見本棚() ○更衣ロッカー() ○応接セット() ○洗面設備() ○シンク() ○白板() ○図面掛け()	○電気製品	○冷蔵庫() ○電子レンジ() ○沸湯器() ○時計()	○工事用	○ゴム長靴() ○安全靴() ○雨カッパ() ○安全帯() ○懐中電灯() ○ヘルメツト() ○検査道具一式() ○温湿度計()	○事務用品	○筆記用具 ○OA用紙(適宜補充) ○ファイル(適宜補充)	○その他	○消火器 ○日塗工 色見本帳	○パソコン() <table><tr><td>機種</td><td>※監理者の指示による ○その他() 下記の該当ソフトがスムーズに作動する性能として管理者の確認を受けること。</td></tr><tr><td>OS</td><td>※Windows10 ○監理者の指示による</td></tr><tr><td>ソフト</td><td>※Word ※Excel ※PowerPoint ○AutoCAD ○Revit ○Acrobat Pro ○その他() ※各種最新版とする</td></tr><tr><td>共用</td><td>※監理者専用 ○受注者と共用</td></tr></table> ○インターネット回線() <table><tr><td>回線種類</td><td>※光ケーブル回線 ○ADSL回線 ※WiFi/無線ルーター ※プロバイダー契約は受注者負担 ※回線は監理事務所専用回線とする。</td></tr></table> ○レーザープリンタ() <table><tr><td>機種</td><td>※監理者の指示による ○その他()</td></tr><tr><td>印刷</td><td>※カラー ○白黒</td></tr><tr><td>給紙</td><td>※A3・A4対応 ○A4対応</td></tr><tr><td>共用</td><td>※監理者専用 ○受注者と共用</td></tr></table> ○コピー機() <table><tr><td>機種</td><td>※監理者の指示による ○その他()</td></tr><tr><td>機能</td><td>※自動原稿送り ※自動給紙 ※自動仕分け ※両面コピー ○その他()</td></tr><tr><td>印刷</td><td>※カラー ○白黒</td></tr><tr><td>給紙</td><td>※A3・A4対応 ○A4対応</td></tr><tr><td>共用</td><td>※監理者専用 ○受注者と共用</td></tr></table> ○電話() 共用 ※監理者専用 ○受注者と共用 ○FAX() 共用 ※監理者専用 ○受注者と共用 ○複合機() <table><tr><td>機種</td><td>※監理者の指示による ○その他()</td></tr><tr><td>機能</td><td>※FAX ※コピー ※スキャナー ※自動原稿送り ※自動給紙 ※自動仕分け ※両面コピー ○その他()</td></tr><tr><td>給紙</td><td>※A3・A4対応 ○A4対応</td></tr><tr><td>共用</td><td>※監理者専用 ○受注者と共用</td></tr></table> 上記に要する費用は、維持運営費を含め一切受注者の負担とする。 (4)工事名称などの表示 (ア)工事用看板の大きさ、書体、仕上げ、位置等はあらかじめ監理者と協議する。 (イ)設計監理の現場サインは、「NTTファシリティーズ Ciデザインマニュアル」による。 仕様 :ステンレス製 カッティングシート貼り 寸法 :W _____ ×H _____ 文字数: _____ 文字程度 (ウ)仮囲いに、関係法令に定める掲示物のほかの看板等を設置する場所は、監理者と協議する。 (エ)外部足場外面又は建物外壁面などに、工事名称・発注者・設計監理者・受注者 ※監理者事務所表示看板 ○完成予想図(1.5m×1.5m程度 1箇所) ○設計監理者、発注者 受注者の計画による他、下記とする <table><tr><td>仮囲い</td><td>・図示 (着色・有・無) ・ _____ 程度 (着色・有・無)</td></tr><tr><td>ゲート</td><td>・図示 (着色・有・無) ・ _____ 程度 (着色・有・無)</td></tr><tr><td>数鉄板</td><td>・図示 ・ _____ 程度</td></tr><tr><td>防音壁</td><td>・図示 ・ _____ 程度</td></tr><tr><td>交通整理員</td><td>・ _____ 2人程度</td></tr><tr><td>構造</td><td>●鋼板製 ○金鋼製 ○その他()</td></tr><tr><td>高さ</td><td>○1.5m ○1.8m ●2.0m ○3.0m以上()</td></tr><tr><td>仕上げ</td><td>○仕上げなし ○ペイント ●その他(アドフラツトホワイト) ○描画及びデザイン(内容は受注者で提案すること)</td></tr><tr><td>範囲</td><td>・○設計図による ●監理者立会いのもと位置を決定する</td></tr></table> 仮囲い等に仮設ゲートを設置する際は、仮設ゲートとは別にくぐり戸等を取り付け、歩車分離を徹底し、現場従事者の安全動線を明確にすること 【追加】 ●2.3.6 保護設備 ○2.4.1 仮設物撤去等 【追記】 (3)工事完成後も仮設材(山留・地盤改良材を含む)を残置する場合は、発注者及び土地所有者と合意し、合意した記録を作成すること、また併せて残置図を作成し竣工図に追	機種	※監理者の指示による ○その他() 下記の該当ソフトがスムーズに作動する性能として管理者の確認を受けること。	OS	※Windows10 ○監理者の指示による	ソフト	※Word ※Excel ※PowerPoint ○AutoCAD ○Revit ○Acrobat Pro ○その他() ※各種最新版とする	共用	※監理者専用 ○受注者と共用	回線種類	※光ケーブル回線 ○ADSL回線 ※WiFi/無線ルーター ※プロバイダー契約は受注者負担 ※回線は監理事務所専用回線とする。	機種	※監理者の指示による ○その他()	印刷	※カラー ○白黒	給紙	※A3・A4対応 ○A4対応	共用	※監理者専用 ○受注者と共用	機種	※監理者の指示による ○その他()	機能	※自動原稿送り ※自動給紙 ※自動仕分け ※両面コピー ○その他()	印刷	※カラー ○白黒	給紙	※A3・A4対応 ○A4対応	共用	※監理者専用 ○受注者と共用	機種	※監理者の指示による ○その他()	機能	※FAX ※コピー ※スキャナー ※自動原稿送り ※自動給紙 ※自動仕分け ※両面コピー ○その他()	給紙	※A3・A4対応 ○A4対応	共用	※監理者専用 ○受注者と共用	仮囲い	・図示 (着色・有・無) ・ _____ 程度 (着色・有・無)	ゲート	・図示 (着色・有・無) ・ _____ 程度 (着色・有・無)	数鉄板	・図示 ・ _____ 程度	防音壁	・図示 ・ _____ 程度	交通整理員	・ _____ 2人程度	構造	●鋼板製 ○金鋼製 ○その他()	高さ	○1.5m ○1.8m ●2.0m ○3.0m以上()	仕上げ	○仕上げなし ○ペイント ●その他(アドフラツトホワイト) ○描画及びデザイン(内容は受注者で提案すること)	範囲	・○設計図による ●監理者立会いのもと位置を決定する	9章 防水工事	【追加】 ○9.1.4 試験	加すること。 3章 土工事 4章 地業工事 5章 鉄筋工事 6章 コンクリート工事 7章 鉄骨工事 8章 コンクリートブロック・ALCパネル・押出成形セメント板工事 1 節 一般事項 【追記】 (4)防水の下地となるコンクリート面の含水率は8%以下とする。防水施工前に、下地コンクリート面の含水率を測定し、監理者に報告する。 屋根防水層の水勾配は、スラブ勾配で確保する。 (5)工事完成時点で、防水立上り部が隠蔽となる場合は、当該部位の防水施工状況(隠蔽前)の写真記録を監理者に提出し、当該写真を引渡書類に反映すること。 (1)水張試験 ※行う ○行わない (ア)水張試験の範囲(※防水範囲全面、排水溝すべて ○ドレイン廻り ○ _____) (イ)水張試験の時間(※24時間 ○48時間 ○ _____) (ウ)水張試験における水深は、設計荷重を越えない範囲で設定する。 (水上で50mm以上 ○ _____) (2)散水試験 ※行う ○行わない (ア)散水試験は、次の内容を実施し、防水端部及び建具・トツブライト取合い部、異種工事取合い部分などの止水性能を確認する。 (イ)試験対象部位 各部位毎の実施範囲は監理者との協議による。(防水槽部、外装各方位面、建具、OA・EAチャンバー足元廻り、外壁足元廻り) (ウ)試験実施数(_____) (エ)試験の程度 防水の対象部位に散水を行い、漏水がないことを確認する。 散水は、次を標準として1カ所あたり10分間程度とする。 ※散水ノズル圧力4MPa(噴角10度)にて、試験部位から約120cmとなる位置より散水 (オ)その他 試験に先立ち、試験計画書を提出する。試験内容の詳細については、事前に監理者と協議する。試験により不具合が発生した場合は、必要な処置を行った後確認のため、再度散水試験を行う。 【追加】 ○9.1.5 防水の保証期間 <table><tr><td colspan="2">※下記による。</td></tr><tr><td>防水種類</td><td>保証期間</td></tr><tr><td>○アスファルト防水</td><td>10年</td></tr><tr><td>○改質アスファルトシート</td><td>10年</td></tr><tr><td>○塗膜防水(密着工法)</td><td>5年</td></tr><tr><td>○塗膜防水(緩衝工法)</td><td>10年</td></tr><tr><td>○モルタル防水</td><td>5年</td></tr><tr><td>○FRP防水</td><td>10年</td></tr></table> 保証については、受注者、防水施工業者、メーカーの3社連名とする。 【追加】 ●9.1.6 シーリング防水及び保証期間 <table><tr><td>材料</td><td>SR-2</td><td>SR-1 MS-2</td><td>PS-2</td><td>ストラクチュアルグレージングジツパーガスケット 強度保証とも</td><td>グレージングチャンネルボード</td></tr><tr><td>保証期間</td><td>7年</td><td>5年</td><td>3年</td><td>10年</td><td>CR-7年 PVC-2年</td></tr></table> (2)期間内調査など 保証期間内に漏水、破断などが認められる場合は、受注者の費用により検査を行って原因を究明し必要な補修を行う。建築物引渡時に、シーリングに対する定期検査などの注意事項及び発注者の定期点検を代行する場合の時期・方法・費用なども発注者に提出する。 (3)シーリングにて止水を行う部分は原則すべて2重シーリングを行う。 (4)水掛かり部位において、コンクリートと金属等異種部材の取合い部には止水のためシーリング目地を設けたうえでシーリング止水を行う。 (5)外壁及び水掛かりにおける鉄骨などの止水ライン貫通部にはシーリング施工用の止水板をあらかじめ取り付け、2重シーリングを施工する。 (6)笠木などの熱伸びが想定されるシーリング施工箇所においては、熱伸びを考慮した、シーリング目地幅検討を行い監理者へ報告する。 【追加】 ○9.1.7 止水、防水工法 (1)風除室を防水する場合は、内部及び外部との防水の線を切り、風除室に排水口を設けて最寄りの排水槽に接続し、たまり水を排水する。 (2)外部防水層と接する外部建具の防水に接する番指及び建具枠には、ステンレス製のフラッシング材を設け、防水層を巻き上げまたは差し上げ、止水を完結させる。	※下記による。		防水種類	保証期間	○アスファルト防水	10年	○改質アスファルトシート	10年	○塗膜防水(密着工法)	5年	○塗膜防水(緩衝工法)	10年	○モルタル防水	5年	○FRP防水	10年	材料	SR-2	SR-1 MS-2	PS-2	ストラクチュアルグレージングジツパーガスケット 強度保証とも	グレージングチャンネルボード	保証期間	7年	5年	3年	10年	CR-7年 PVC-2年	【追加】 ○9.2.2 材料	(3)地下外壁躯体への打込み配管は行わない。また、地上部においても外壁躯体には打込み配管は行わない。やむを得ず打ち込む場合には、プルテープ2重またはつば付きスリーブとし、具体的位置と詳細を施工図で明示のうえ、監理者の確認を受ける。 (4)ドライエリア及びバルコニーなど外部雨水が入る部分における出入口扉窓下には、止水のための段差を設けて外部床面より高くし、雨水の室内への流入を防ぐ。段差の高さは、(※150mm ・300mm ○図示)とする。なお、段差部は目立つよう色を変えるなど危険表示を行うこと。 (5)建築物の居室天井内での漏水防止のために設ける防水バンの適用範囲、方式、仕様、工事区分などは、次による。 (ア)防水バン <table><tr><td>施工場所</td><td>配管の種類・範囲・方式</td><td>防水バンの材質・仕上げ</td><td>工事区分</td><td>備考</td></tr><tr><td>○居室天井内の雨水排水</td><td>○VP</td><td>※ステンレス=0.5折板 ○カラー鋼板t0.4</td><td>※建築工事 ○設備工事</td><td>水上止水面戸付下地: C-100×50×20×3.2 吊ボルト:φ13 @900程度 振止め:φ9 @900程度 軒樋:W-150×H-100SUS製 t1.0曲げ加工 水下側全面 落とし口:SUS防塵網付</td></tr></table> (イ)防水バンからの排水機構 <table><tr><td>施工場所</td><td>接続先</td><td>配管の仕様</td><td>工事区分</td><td>備考</td></tr><tr><td>○居室天井内の雨水排水</td><td>○最寄排水管</td><td>○VP 100A</td><td>○建築工事 ※設備工事</td><td></td></tr></table> (※近接する(湧)水槽へ接続する ○自然乾燥方式) (ウ)防水バンへの漏水感知器の設置 ※設備図による <table><tr><td>施工場所</td><td>範囲・方式</td><td>数量</td><td>工事区分</td><td>備考</td></tr><tr><td>全て</td><td></td><td>○2ヶ/1スパン</td><td>○建築工事 ※設備工事</td><td></td></tr></table> (6)地下水位より低い位置にある二重底盤内に設ける設備水槽では、次の排水機構を設けて、外壁面及び基礎スラブ面からの浸入水を排水する。 (ア)水槽の種類(○受水槽他 ○ _____) (イ)外壁面排水機構(※湧水槽 ○湧水マット ○ _____) (ウ)基礎スラブ面排水機構(○湧水槽 ※湧水マット ○該当なし) (7)地下駐車場車路の出入口では、進入する外部の車路面よりも床レベルを高く設定する。また、斜路部の上下端位置には、排水溝を設置し、ガソリントラップを経由して排水を行う。 (ア)確保するレベル差(※100mm ・200mm ○図示) (イ)排水溝のサイズ(※設計図による W= _____ D= _____) (ウ)排水溝のふた (※設計図による ○ステンレス製グレーチング ○ _____) (8)屋内の雨水槽では、必要量を処理可能なオーバーフロー管を設置して、近接する湧水槽をバックアップ水槽として利用する。 (9)防水押えあごやPS・DS立上りの天端の水勾配は、1/10以上を確保する。 (10)バラベツの伸縮(ひび割れ誘発)目地は3m間隔で立上りが全周に設置し、熱アスファルト防水等に接する目地部分には富調合モルタルで埋め、それ以外の部分は3面接着シーリングを施工すること 外壁の伸縮目地は型枠割付・目地図を監理者へ提出し確認を受けること (11)外部に面する手すりの支柱は、コンクリート天端水平部分に固定せず、側面に固定する。 2 節 アスファルト防水 【追記】 (2)3種、低臭低煙形とする。 (3)(オ)改質アスファルトルーフィングシートは、JIS A 6013(改質アスファルトルーフィングシート)により、種類及び厚さは、下記による。 ○種類: _____、厚さ: _____ 特記がなければ、表 9.2.3 から表 9.2.8 までによる。 (3)(カ)部分粘着層付改質アスファルトルーフィングシートは、JIS A 6013 により、種類及び厚さは、特記による。 ○種類: _____、厚さ: _____ 特記がなければ、表 9.2.5 から表 9.2.8 までによる。 (6)押え金物の材質及び形状寸法は下記による。 ※アルミニウム製L-30×15×2.0(mm)程度 ○ _____ (8)屋根保護防水断熱工法に用いる断熱材の材質及び厚さは下記による。 材質 ※JIS A 9511 A種押出法ポリスチレンフォーム保温材の保温板 3 種 b (スキンあり) (特定フロンを含まないもの) 厚さ ○ _____mm (9)屋根露出防水断熱工法に用いる断熱材の材質及び厚さは下記による。 材質 ※JIS A 9511 A種硬質ウレタンフォーム保温材の保温板 2 種 1 号又は 2 号で透湿係数を除く規定に合格するもの 厚さ ○ _____mm	施工場所	配管の種類・範囲・方式	防水バンの材質・仕上げ	工事区分	備考	○居室天井内の雨水排水	○VP	※ステンレス=0.5折板 ○カラー鋼板t0.4	※建築工事 ○設備工事	水上止水面戸付下地: C-100×50×20×3.2 吊ボルト:φ13 @900程度 振止め:φ9 @900程度 軒樋:W-150×H-100SUS製 t1.0曲げ加工 水下側全面 落とし口:SUS防塵網付	施工場所	接続先	配管の仕様	工事区分	備考	○居室天井内の雨水排水	○最寄排水管	○VP 100A	○建築工事 ※設備工事		施工場所	範囲・方式	数量	工事区分	備考	全て		○2ヶ/1スパン	○建築工事 ※設備工事	
			仕上げ	
床	ビニル床シート張り又はタイルカーベツ	
壁	合成樹脂エマルジョンペイント塗り又はビニルクロス張り	
天井	化粧石膏ボード又は岩綿吸音板	
○什器	○机() ○椅子() ○会議テーブル() ○書棚() ○見本棚() ○更衣ロッカー() ○応接セット() ○洗面設備() ○シンク() ○白板() ○図面掛け()	
○電気製品	○冷蔵庫() ○電子レンジ() ○沸湯器() ○時計()	
○工事用	○ゴム長靴() ○安全靴() ○雨カッパ() ○安全帯() ○懐中電灯() ○ヘルメツト() ○検査道具一式() ○温湿度計()	
○事務用品	○筆記用具 ○OA用紙(適宜補充) ○ファイル(適宜補充)	
○その他	○消火器 ○日塗工 色見本帳	
機種	※監理者の指示による ○その他() 下記の該当ソフトがスムーズに作動する性能として管理者の確認を受けること。	
OS	※Windows10 ○監理者の指示による	
ソフト	※Word ※Excel ※PowerPoint ○AutoCAD ○Revit ○Acrobat Pro ○その他() ※各種最新版とする	
共用	※監理者専用 ○受注者と共用	
回線種類	※光ケーブル回線 ○ADSL回線 ※WiFi/無線ルーター ※プロバイダー契約は受注者負担 ※回線は監理事務所専用回線とする。	
機種	※監理者の指示による ○その他()	
印刷	※カラー ○白黒	
給紙	※A3・A4対応 ○A4対応	
共用	※監理者専用 ○受注者と共用	
機種	※監理者の指示による ○その他()	
機能	※自動原稿送り ※自動給紙 ※自動仕分け ※両面コピー ○その他()	
印刷	※カラー ○白黒	
給紙	※A3・A4対応 ○A4対応	
共用	※監理者専用 ○受注者と共用	
機種	※監理者の指示による ○その他()	
機能	※FAX ※コピー ※スキャナー ※自動原稿送り ※自動給紙 ※自動仕分け ※両面コピー ○その他()	
給紙	※A3・A4対応 ○A4対応	
共用	※監理者専用 ○受注者と共用	
仮囲い	・図示 (着色・有・無) ・ _____ 程度 (着色・有・無)	
ゲート	・図示 (着色・有・無) ・ _____ 程度 (着色・有・無)	
数鉄板	・図示 ・ _____ 程度	
防音壁	・図示 ・ _____ 程度	
交通整理員	・ _____ 2人程度	
構造	●鋼板製 ○金鋼製 ○その他()	
高さ	○1.5m ○1.8m ●2.0m ○3.0m以上()	
仕上げ	○仕上げなし ○ペイント ●その他(アドフラツトホワイト) ○描画及びデザイン(内容は受注者で提案すること)	
範囲	・○設計図による ●監理者立会いのもと位置を決定する	
※下記による。	
防水種類	保証期間	
○アスファルト防水	10年	
○改質アスファルトシート	10年	
○塗膜防水(密着工法)	5年	
○塗膜防水(緩衝工法)	10年	
○モルタル防水	5年	
○FRP防水	10年	
材料	SR-2	SR-1 MS-2	PS-2	ストラクチュアルグレージングジツパーガスケット 強度保証とも	グレージングチャンネルボード	
保証期間	7年	5年	3年	10年	CR-7年 PVC-2年	
施工場所	配管の種類・範囲・方式	防水バンの材質・仕上げ	工事区分	備考	
○居室天井内の雨水排水	○VP	※ステンレス=0.5折板 ○カラー鋼板t0.4	※建築工事 ○設備工事	水上止水面戸付下地: C-100×50×20×3.2 吊ボルト:φ13 @900程度 振止め:φ9 @900程度 軒樋:W-150×H-100SUS製 t1.0曲げ加工 水下側全面 落とし口:SUS防塵網付	
施工場所	接続先	配管の仕様	工事区分	備考	
○居室天井内の雨水排水	○最寄排水管	○VP 100A	○建築工事 ※設備工事	
施工場所	範囲・方式	数量	工事区分	備考	
全て		○2ヶ/1スパン	○建築工事 ※設備工事	
			図面番号	待記仕様書5	図面番号	C-5	区分	建築	
			縮尺					年度(西暦表示)	

[illegible]

○11.4.2 タイル型枠先付けの種類	(3)既制合モルタル ○使用する ○使用しない) (4)(イ) タイル型枠先付け面のせき板は下記による。 ○ 標仕 6.8.3(2)(イ)による ○ 金属製タイル先付け用パネル	●14.1.3 工法	(1)(エ) あと施工アンカーの引抜き耐力の確認試験は下記による。 ○ 行う 適用範囲 構造耐力又は安全上重要な部分 ○行わない	○14.2.2 鉄鋼の亜鉛めっき	○着色塗装	OA-BE	※ソリッド ○	内装	塗装仕様 は 18 章 塗装工事 参照				
			OU-BE		※ソリッド ○メタリック	図示							
			OF-BE		○ソリッド ○メタリック(硫 化イブシ風焼 付塗装) ○ハイスパー クルメタリック ○防汚タイプ	外部に面 する箇所 (設計図 による)							
	【追加】 ○11.5.1 タイル打込み 工法		5 節 プレキャストコンクリートの打込み工法		○14.2.1 アルミニウム及 びアルミニウム 合金の表面処 理	【追記】 ただし、軽微な場合は監理者の確認を受けて試験を省略することができる。 (h) 設計用引張強度 躯体コンクリートの圧縮強度、アンカーの材料強度を考慮し、(社)日本建築 学会 各種合成構造設計指針・同解説(2010 年改訂)に基づき、許容引張 強度を求め、監理者の確認を得ること。 (3) アルミニウムの切板仕上げは、小口をソー切断またはプレーナー切断とし、 手の触れる金属切断面は糸面取りする。 (4) 外部に面する金属パネル裏面の防露材吹付 *行う ○行わない (5) ボルト・小ねじ・釘・座金などの結合用材・取付け金物でステンレス・アルミ ニウム・銅などと接触するものはステンレス製とし、接する金属により必要な 接触腐食防止剤処理を行う。 (6) 風や機械等の振動を受ける部分に使用する全てのボルト、ねじは二重ナツ ト・ゆるみ止めワッシャーなど緩み止め処置を行う	常温乾燥形の塗装の適用 ○ 有 _____ ○ 無 _____ (2) 陽極酸化被膜の着色方法は下記による。 ※2次電解着色 ○ _____ 色合等は○ _____						
			(1)プレキャストコンクリートの打込み先付け工法				施工箇所	タイル種類・形状寸法(mm)	工法	(2)外気に接する鋼材で、塗装仕上げとする部材は、別記により重防食塗装下地とする 場合を除き溶融亜鉛めっき(※○種 _____)を施す。 外気に接するボルト・ナットは、溶融亜鉛めっきまたはステンレス製とする。 (4) 溶融亜鉛めっき鋼材の加工後の切断、穴あけはおこなわない。万が一、あと 加工が必要な場合の処置は、監理者の指示による。			
			(2)タイル打込み工法は、JASS 19「陶磁器タイル張り工事 第2 節 プレキャストコン クリート工法」に準ずる。 (3)打診検査 ※行う(標仕[11.1.4(1)]による) ○行わない (4)接着力試験 ※行う(標仕[11.1.4(2)]による) ○行わない (5)先付けタイルの接着力は、0.6N/m m以上とし、全数浮きのないことを確認する。				ステンレスの表面仕上げは ・ 下記による。記述がないときはHL仕上げ程度とする。 ・ 設計図による。設計図に記述がないときはHL仕上げ程度とする。						
			(1)施工は次によるほか、標仕[17 章 3 節]による。 (ア)タイル表面に付着するセメントペーストの除去を容易にするために、タ イルの敷並べに先立ってあらかじめタイルの表面に親粉糊などを塗布する ような前処理を行う場合には、これらの材料がタイル表面以外に付着しな いように注意する。 (イ)タイルの敷並べは、目地割りに基づき、浮き・はがれのないよう配列よく 縦横の目地幅を正しくかつ引通しよく敷並べる。はく離剤は、コンクリ ートの品質及びシーリング材・表面仕上剤などの付着に有害な影響を与えな いものを使用する。 (ウ)コンクリートの打込みは、振動機などを用いて密実になるように打ち込 み、じゃんかや空洞ができないようにするとともに、タイル・配筋・先付け 金物・先付け材料などを移動させないようにする。 (エ)製造に当たり、はく離剤の添付状況、打込時の状況、養生・脱型時の状況、 仮置方法などを記録し、保存する。 (オ)打込み後の養生温度、時間については、製造工場の立地、季節などを十分に検 討し、具体的調整方法を施工要領書に明記のうえ、監理者の確認を受ける。				種類						
			6 節 大判タイル張り工法				※HL						
			(1)大判タイル張り工法				○鏡面						
			施工箇所				タイル種類・形状寸法	工法	備考	○フッ素樹脂塗装			
タイル種類・形状寸法(mm)		工法	備考	○パイプレーション									
7 節 押出成形セメント板のタイル工場張り工法		○プラスト											
(1)押出成形セメント板のタイル工場張り工法		4 節 軽量鉄骨天井下地											
施工箇所	タイル種類・形状寸法(mm)	工法	備考	(2)野縁等の種類は下記による。 屋内 ※19 形 ○ _____ 屋外 ※25 形 ○ _____									
タイル種類・形状寸法(mm)	工法	備考	(5)軒天井下地などの外気が接する部分及び、地下 2 重壁など、高湿度が予測され る部分は高耐食性下地を使用する。 (6)アルミバンドレール・パネルなどの金属製天井材の締結材は、ステンレス製(φ200 以内)金属製重量天井または外部軒天などの場合は、ステンレスボルトを用い、吊 下げ式の場合は U ナット留めなどの緩み止め対策を施す。 (7)プール、浴室等高湿度となる諸室における天井はステンレス以外に高耐食性め っき鋼板(吊りボルトはステンレス)とする。天井下地をステンレスとする場合は JIS 規 格と同等以上の強度を有するものとする										
8 節 ALC のタイル工場張り工法	【追記】												
(1)ALC のタイル工場張り工法	(1)野縁受、吊りボルト及びインサートの間隔は下記による。 屋内 ※標仕 14.4.3(1)による ○ _____ 屋外 ○14.4.6 による												
施工箇所	タイル種類・形状寸法(mm)	工法	備考	(2)野縁の間隔は下記による。 屋内 ※標仕 表 14.4.2 による ○ _____ 屋外 ○14.4.6 による									
タイル種類・形状寸法(mm)	工法	備考	【追記】										
12 章 木工事	(12) 天井のふところが 1.5m 以上、屋外 1.0m 以上の場合は、[38×12×1.2(mm)]以上 を用いて、吊ボルトの水平補強を縦横間隔 1.8m 程度に行う。また、斜め補強は相 対する斜め材を 1 組とし縦・横方向に間隔 3.6m 程度に配置する。なお天井ふと ろが 2m を超える場合はぶどう棚を設ける。 ぶどう棚の仕様は下記による 束材 L-90×90×9@縦横 1800 窗材 L-150×75×9@縦横 1800 横材 C-100×50×20×3.2@900												
13 章 屋根及びとい工事	(13) 下がり壁・折上げ天井等、天井に段違いがある場合は、野縁受と同材又 L-30× 30×3(mm)程度以上の部材で、間隔 900 程度に補強用振れ止め(耐震ブレース)を 設けて補強し、下地を一体化する。段違いが 300mm を超える場合は、次による。 1)段違いが 300mm を超え、600mm 以下の場合 ・上記による ○鉛直面を壁として扱い、設計図による。 ・設計図による 2)段違いが 600mm を超える場合 ※鉛直面を壁として扱い、設計図による。 ・設計図による												
14 章 金属 工 事	●14.1.2 基本要品質 工 事	1 節 共通事項	【追記】 (4)施工計画書は、外部天井など風圧を受ける部分・大きな吊荷重その他特殊な荷重 を受ける部分については構造図『構造概要書』に基づく強度計算書を添付する。 (5)表面処理・仕上げ(めっきの色合い、ツヤなど)については、あらかじめ見本を提出 して、監理者の確認を受ける。 (6)温度伸縮や地震や強風による層間変形時の挙動に対して、異音発生を防止する ための対策は図示し受注者でも検討し対策を講ず。完成引渡後、異音が発生し場 合は、受注者の責任で防止措置を行う。 (7)金属材料は、温度伸縮や地震、強風等の現場及び経年変化に対して、破損、脱 落、緩みが無いよう、使用箇所や状況に応じて必要な処置を講じ、十分な安全性を 確保する。また、異種金属の接触腐食防止処理を行ったうえで、有害な水分等が 滞留しないよう適切な対策を講じる。 (8)取付下地を含む構成部材は、設置状況に応じ、60～80℃程度の年間湿度差に対 して性能・構造・美観上有害な欠陥が発生しないものとする。ただし、シーリング材 は、9.6.3 による。 (9) 笠木は、各部の収まりが適切で 13.1.2(d)により定まる雨、『構造概要書』より 定まる風・雪・想定される環境下における熱などの外力に対する安全性を確保す る。 (10)人の手の振れる可能性のあるフラットバーは糸面取り(0.03mm 程度)を施すこと。	担当	特記	工事名	某博物館外壁改修工事(建築)	図面名	特記仕様書8	図面番号	C-8	区分	建築
												年度(西暦表示)	

[illegible]

[illegible]

[illegible]

〇16.12.2 形式及び機構	(1)(ア) 開閉形式による種類は下記による。 ※上部電動式(手動併用) 〇上部手動式 (2) 耐風圧強度は構造概要書による。	〇16.12.3 材料	スラットの材質は下記による。 (ア) JIS G 3312 塗装溶融亜鉛めっき鋼板 めっき付着量:・ Z06 又はF06 〇 _____ (イ) JIS G 3322 塗装溶融 55%アルミニウム-亜鉛合金めっき鋼板 めっき付着量:・AZ90 〇 _____
	(2) スラットの形状は下記による。 〇インターロック形 〇オーバーラッピング形		
	【追加】 (5) ガイドレール等の材質は下記による。 ※鋼板製 〇ステンレス製 SUS304(厚さ1.5mm)		
	13 節 オーバーヘッドドア		
	セクション材料	開閉方式	収納形式
〇16.12.4 形状及び仕上げ	※スチールタイプ 〇 アルミニウムタイプ 〇 ファイバーグラスタイプ	※バランス式 〇 チェーン式 〇 電動式	〇 スタンダード形 〇 ローヘッド形 〇 ハイリフト形 〇 パーテカル形
	(2) 耐風圧性能下記による。 耐風圧性能()N/m ²		
	(2) ガイドレールに使用する材料は下記による。 ※溶融亜鉛めっき鋼板(めっき付着量:Z27) 〇ステンレス鋼板		
	14 節 ガラス		
	【追加】 (2) 共通事項 ・ はめ込みガラスの耐震性能については、JASS17 2.2.4 耐震性能に従う。 ・ 風圧力については、建築基準法及び関連施行令・告示に基いて下記の風速等により算定し、ガラスが破損しないものとする。風圧力は構造概要書による。ただし、最小風圧力 2000Pa(N/m ²)とする。 ・ 浸水時の水圧については想定冠水レベルにおける静水圧・流水等の外圧は除くに対してガラスが破損しないものとする。		
	【追加】 外部に面するガラス(風除室内扉含む)の耐風圧性能は下記による。 性能値 ※建築基準法施行令第 87 条及び建設省告示第 1454 号に定められた風圧力に対して安全であること。 正圧 N/m ² 以上及び 負圧 N/m ² 以上に対して安全であること。 〇風洞実験結果に従う ガラスに対する設計用風速の割増し 〇なし 〇再現期間 100 年相当 〇再現期間 200 年相当 〇再現期間 年相当 (1) 板ガラスの厚さ及び種類は設計図によるほか、以下を適用する。		
	種類	種類、仕様など	
〇16.14.1 一般事項	〇高透過 Low-E ガラス	〇ガラスの種類:高透過ダブル Low-E ガラス 〇可視光透過率: 55 % 以上 〇可視光反射率 13% 以下 〇熱貫流率: 1.65W/m ² K 以下〇ガラスの色味:シルバーグレー	
	〇熱線吸収ガラス	〇色: 〇日射取得: %	
	〇熱線反射ガラス	〇色: 〇日射取得: %	
	〇合せガラス	〇ガラスの種類:設計図による 〇中間膜:	
	〇複層ガラス	〇ガラスの種類:設計図による NS-1867 〇熱貫流率: 1.65W/m ² K 以下可視光透過率 70% SC 値 0.8	
〇16.14.2 材料	〇Low-E ガラス	〇ガラスの種類:透明ダブル LOW-E またはシングル LOW-E 可視光透過率:70%以上 可視光反射率:15%以下 〇熱貫流率: 1.8W/m ² K 以下 SC 値 0.44 程度 〇ガラスの色味:シルバー	
	〇真空ガラス	〇ガラスの種類: NS-1867 〇熱貫流率: W/m ² K	
	〇特殊ガラス	〇耐火ガラス 〇耐熱ガラス 日本電気硝子ファイヤライト同等品 〇電磁遮蔽ガラス 〇合わせガラス(手すき和紙入り)	
	※外装ガラスは、熱割れ防止を検討する。なお、ガラスに近接した壁などがある場合や、熱だまりになる部分については、ガラスのみならず、周辺の状況も計算要素に加える。 ※強化ガラスはヒートソークテスト済みのものとし、メーカー仕様による。 ※網入りガラスの四周には防錆処理を行う。防錆処理はブチルゴムテープとアルミテープの併用と同等以上の処理とする。 ※各種熱処理ガラスに用いる素板ガラスは、熱処理を行うことを前提とし、硫化ニッケ		

[illegible]

[illegible]

[illegible]

注入タイル固定工法	●4.4.17 既存タイル等の除去及び補修	●4.4.18 透明樹脂ペン固定剥落防止工法	●4.5.2 材料	●4.5.4 既存塗膜等の除去、下地処理及び下地調整	○4.6.2 材料及び工法	○4.7.2 材料	○4.7.3 施工一般	●4.8.2 調査項目及び範囲	●4.8.6 記録及び報告	○4.9.1 一般事項	○4.9.2 施工計画	○4.9.3 材料	○4.9.4 記録及び報告	○4.9.5 検査	○4.9.6 外壁及び取付け下地材料	○4.9.7 総合性能	○4.9.8 工法及び取付け	○4.9.9 その他の金物類					
(1)既存タイル面等でひび割れ部、欠損部、浮き部等は撤去の上、既存と同等品で補修または樹脂モルタル等で補修を行う。なお、既存と同等品で補修する場合、張替え面積0.25㎡を超える補修は有機系接着剤貼り工法により行う。		(1)補修は専門業者の責任施工とし、専門業者は特記仕様材料表による。 (2)耐候性は、耐候形1種(シリコン程度)とする。 (3)既存タイル面のひび割れ部、欠損部、浮き部の補修は製造所の仕様によるほか、4.4.17による。		通信機器収容室等に面する外壁面の場合 ○サンダー工法(表4.5.4) ○塗膜はく離剤工法(表4.5.6) *水洗い工法(表4.5.7) 上記以外の外壁面の場合 ○サンダー工法(表4.5.4) ○高圧水洗工法(表4.5.5) ○塗膜はく離剤工法(表4.5.6) *水洗い工法(表4.5.7) (2)下地調整材は下記による。 *下地調整塗材 ○ポリマーセメントモルタル ○防水形仕上げ塗材主材 (3)(ア)サンダー工法の処理範囲は下記による。 ○設計図による *既存仕上げ面全面 ○ 下地処理の適用は下記による。 *行う ○行わない (4)(ア)高圧水洗工法の処理範囲は下記による。 ○設計図による *既存仕上げ面全面 ○ 下地処理の適用は下記による。 *行う ○行わない (5)(ア)塗膜はく離剤工法の処理範囲は下記による。 ○設計図による *既存仕上げ面全面 ○ 下地処理の適用は下記による。 *行う ○行わない (6)(ア)水洗い工法の処理範囲は下記による。 ○設計図による *既存仕上げ面全面 ○ 下地処理の適用は下記による。 *行う ○行わない		5節 仕上塗材仕上げ外壁等の改修 (2)仕上塗材の種類(呼び名)、仕上げの形状及び工法は下記による。 種類: 薄付け仕上塗材 ○外装薄塗材E 複層仕上塗材 ○防水形複層塗材E ※防水形複層塗材RE(透湿性:*あり ○なし) 仕上げの形状: ○凸部処理 ○凹凸状 ○ゆず肌状 工法: ○吹付け ※ローラー (3)複層仕上塗材及び可とう形改修塗材の耐候性は下記による。 *耐候型1種 ○耐候型2種 ○耐候型3種 (4)複層仕上塗材及び可とう形改修塗材の上塗材は下記による。 ○防水形複層塗材E 触媒:水系 樹脂:アクリルシリコン系 外観:○全つや ○7分つや ○5分つや ※防水形複層塗材RE 触媒:水系 樹脂:アクリルシリコン系 外観:○全つや ○7分つや ○5分つや		8節 既存建物等外壁調査 (1)調査項目は〔改築建—4.8.2〕によるほか下記による。 ○コート壁および鋼板パネルの取付下地材等の劣化 ○飾り樹内部の躯体劣化状況及び呼び樋回りの止水状況について飾り樹を取外して確認する ○既存外壁材で複数の種類が重なっている場合の層構成 ● <u>立面図の見えがかりになる箇所は展開図等にて記載を行う。</u> 外壁調査報告書は〔改築建—4.8.6〕によるほか下記による。 (1)外壁劣化状況報告書(提出) *足場設置後20日以内(速報版10日以内) ○ (3)図面作成はCAD〔改特記—1.9.2〕により行い、CAD及びPDFデータを提出する。		9節 コート壁改修工事 (1)この節は、タイル、アルミパネル、アルミスバンドレル、セメント中空押出成形板等の外装材および取付け用下地材を用いて構成する外壁の二重壁(コート壁)工事に適用する。 (2)本工事はコート壁に関連のある金属製建具、笠木、シーリング材、その他関連製造所の担当技術者の緊密な連携のもとに実施する。 (3)下記各項によるほか本工事仕様書の〔改築仕3章 防水改修工事〕および〔標準仕様書10章 石工事、11章 タイル工事、14章 金属工事、16章 建具工事〕、その他各該当項目を適用する。		工事の施工に先立ち、工場加工要領等を盛り込んだ施工計画書を作成し監理者の確認を受ける。 (1)タイルコート壁、アルミパネルコート壁、セメント中空押出成形板コート壁の特記仕様材料表は下記による。 ○タイルコート壁 ○アルミパネルコート壁 ○セメント中空押出成形板コート壁 設計図書に指定及び監理者の指示した事項については、それぞれ必要な記録及び報告書を提出し、監理者の確認を受ける。		該当各項による検査事項のほか、工事における製作・加工中及び施工中は、適宜、取付け後は全面にわたり、それぞれ必要な検査を行い所定の品質を確保する。 監理者が指示した事項については、監理者の確認又は検査を受ける。		材料は下記に示す規格品とする。 設計図書に指定のあるもののほか、必要に応じ見本品を製作し監理者の確認を受ける。 工場でのロット管理、色むら、規格、すり等、工場製作要領書にて品質管理内容を明確に区分する。		材料		規格等			
タイル		〔標準仕様書—11.2.2〕による		アルミパネル		〔標準仕様書—16.2.3〕による		アルミスバンドレル		〔標準仕様書—8.5.2〕による		〔標準仕様書—7.2.1〕による		〔標準仕様書—16.4.3〕による		〔標準仕様書—16.8.3〕による		〔標準仕様書—9.7.2〕による		ネオプレンゴム成形品		SUS製	
(7)タイルコート壁の出隅、開口部周り、張り仕舞部分その他必要な箇所には役物タイルを用いる。		(4)下地金物は以下に示すもののいずれかを用いる。 (a)ステンレス 304 (b)アルミの仕様は〔改築仕—5.2.3〕によるほか下記による。 アルミ材の表面処理: ○ 酸化皮膜の厚さ: *5μm ○ <u>μm</u> 以上とする。 有色表面処理の種別: ○ (c)スチール、溶融亜鉛めっきの仕様は下記による。 なお、コート壁内部のシーリングについては、〔改築仕—3章〕による。 軽量形鋼(亜鉛めっき) *350g/㎡ ○550g/㎡以上とする。		(5)下地金物は以下に示すものを用いる。 ○ (5)ア)あと施工アンカーは、〔改築仕—8.12〕による。 取り付け後の強度は、指定の強度を保持する。 アンカー施工に先立ち試験打ちを施し、引張り試験を行い既存コンクリートの耐力があることを確認する。 *ステンレス製 ○溶融亜鉛めっき仕上げボルト 低振動ドリル(ダブドリル)を用いる箇所は下記による。なお、施工に際してはメタルセンサー付きとする。 ○ (1)監理者の指示に従い、下記の性能を満足することを明記した構造各部の実測に基づいて作成し監理者の確認を受ける。 *計算書、製作図、現寸図、取付図、その他必要な資料 (2)本工事は設計図書によるほか関連法規に適合すること。 (3)その他、本工事は下記の性能を満足すること。 (7)耐風圧および耐震性能 建築基準法施行令並びに建設省告示第1348号、1458号による風圧等に対する安全性を確保する。層間変位追随性1/100以内とする。 計算に用いる風速等の数値は、〔改特記—1.1.1(7)〕による。 (4)耐火性能 建築基準法の規定に適合する不燃材料であること。 (7)出来形 外装材の表面が平滑であり、かつ歪がないこと。 (1)下地金物等 原則として、コート壁内部に雨水等が侵入しないように施工するとともに侵入した雨水等に対しては、滞留することなく排水が可能な収まりとする。なお、排水経路等を施工図に記入する。		(1)製品の取付け工法等は製造所仕様による。 (2)下地材の躯体への取付けは二重ナット締め等により戻り止め対策を行う。 (3)外装材は、将来取外し可能な工法にて取付けられるものとし、設計図に指示のある場合を除き各階、各面ごとに取外しが可能なようにする。 (4)足場の壁つなぎ材固定を考慮する。壁つなぎ材は、縦横とも3,000mmピッチで設けるものとし位置等について施工図に記入する。なお、将来用の足場つなぎ金物は設計図による。		(1)コート壁工事として施工する既製金物は下記により、仕様は特記仕様材料表による。 ○アルミ製笠木 ○水切り金物 ○その他 (2)コート壁工事として製作を行う金物は下記により、詳細は設計図による。 ○足場つなぎ金物 ○配管カバー ○枠材 ○その他															
某博物館外壁改修工事(建築)		特記		工事名		図面番号		特記仕様書16		図面番号		C—16		区分		建築							
年度(西暦表示)		管理番号		図面名		図面番号		年度(西暦表示)		図面名		年度(西暦表示)		図面番号		年度(西暦表示)							

VII 特記仕様材料表(製品・メーカーリスト・性能基準)

本工事で使用する製品・メーカーは以下による。
なお、性能基準欄に記載がある製品において、性能基準を満足し、かつ、監理者の承諾を得られた場合はその限りではない。




「改標仕」					
4 章 外壁改修工事					
章・節・項番	記号	概要	性能基準	製品名	製造所
4.1.5 材料		注入口付アンカーピンニング部分 エポキシ樹脂注入工法	無振動ドリルの使用、埋め込み深さ 40mm 以上 穿孔計 6.6mm、アンカーサイズ 70mm 以上 同等品	ボンド CP アンカーピン工法	コニシ㈱
		注入口付アンカーピンニング樹脂 注入タイル固定工法	穿孔：無振動ドリルの使用、埋め込み深さ 40mm 以上 座掘り：6mm ピン 座掘り 9.0mm 注入：エポキシ樹脂（「ボンドE209、208」程度） 同等品	ボンド CP アンカーピンタイル固定工 法	コニシ㈱
		タイル用 I 液型編成シリコンエポキ シ樹脂系接着剤	JIS A 5557	ボンドエフレックス タイルワン	コニシ㈱
4.5.2 材料		防水型複層塗料RE	JIS A 6909 防水形複層塗材 RE 同等品	ダンソーキャスト	エスケー化研㈱
		外装薄塗材E	JIS A 6909 外装薄塗材 E 同等品	シボカケンDO	エスケー化研㈱

「改標仕」					
7 章 塗装改修工事					
章・節・項番	記号	概要	性能基準	製品名	製造所

「標準仕様書」					
14 章 金属工事					
章・節・項番	記号	概要	性能基準	製品名	製造所

				担当	特記	工事名 某博物館外壁改修工事(建築)	図面名	図面番号	区分	
					管理番号		特記仕様材料表		C材-1	建築
							縮尺	年月		

図面リスト					建物概要表			仕上記号・略号								
C-01	特記仕様書（1）	D-01	図面リスト・凡例・配置図	参-01～03	参考図1～3(外壁PCa版)	工事場所		略号	材料名称		略号	材料名称		略号	材料名称	
C-02	特記仕様書（2）	D-02	地下1階平面図	参-04～05	参考図4～5(カーテンウォール)	敷地面積	16,086.75㎡	R C	鉄筋コンクリート	改A防水	改質アスファルトシート防水	GBR	石こうボード	E P	合成樹脂エマルジョンペイント塗	
C-03	特記仕様書（3）	D-03	1階平面図	参-06	参考図6(内壁アルミ笠木)	用途地域		L C	軽量コンクリート	複合防水	複合塗膜防水	GBD	化粧石こうボード	EPG	つや有合成樹脂エマルジョンペイント塗	
C-04	特記仕様書（4）	D-04	2階平面図	参-07	参考図7(ステンレス製建具)	地区・地域		高圧B	高圧コンクリートブロック	P防水①	ウレタンゴム系塗膜防水	GBS	シーリング石こうボード	C M	シーリングマジック塗装	
C-05	特記仕様書（5）	D-05	3階平面図	参-08～09	参考図8～9(外壁PCa版 割付図)	その他条例		断熱B	断熱コンクリートブロック	P防水②	ポリマーセメント系塗膜防水	GBF	強化石こうボード	特 P	特殊塗料塗	
C-06	特記仕様書（6）	D-06	4階平面図	参-10	参考図10(各種詳細図1)	主要用途		保護B	アスファルト防水保護仕上材	P防水③	アクリル樹脂系塗膜防水	GBNC	不燃難燃石こうボード	1 U	水性ウレタン樹脂塗	
C-07	特記仕様書（7）	C-07	屋上階平面図	参-11	参考図11(各種詳細図1)	建築面積	3,165.78㎡	RCコテ	鉄筋コンクリート金ゴテ押エ	P防水④	アスファルト系塗膜防水	F K	ケイ酸カルシウム板	A B	アンカーボルト	
C-08	特記仕様書（8）	C-08	立面図（北）	参-12～14	参考図12～14(建具表)	延床面積	7,358.48㎡	P C	プレキャストコンクリート	S防水	合成高分子系ルーフィングシート防水	D R	岩綿吸音板	拡張AB	あと施工アンカー・金属拡張型	
C-09	特記仕様書（9）	C-09	立面図（東）			構造・規模		S	鋼製および鋼製下地	R D	ルーフトレイン	V C	ビニルクロス	葉波AB	あと施工アンカー・葉波固定形	
C-10	特記仕様書（10）	C-10	立面図（南）	参-15～29	参考図15～29（仮設計画参考図）	建設年		LGS	軽量鉄骨下地（壁・天井）	P N	ピンネット工法	塩ビS	塩化ビニル樹脂系フィルム	V B	ベネシャンブラインド	
C-11	特記仕様書（11）	C-11	立面図（西）			改修工事	※外壁改修記録無し	SUS	ステンレス鋼	V S	ビニル床シート	F S	無石綿フレキシブル板	T B	縦型ブラインド	
C-12	特記仕様書（12）					工事概要表		M	モルタル塗	NVS	ノンスリップビニル床シート	G W	グラスウール	R B	ロールブラインド	
C-13	特記仕様書（13）					対象階	工事種別	工事内容	防 M	防水モルタル	L M	リノリウム	GWB	グラスウール吸音ボード	VDB・TDB・RDB	各種ブラインドボックス
C-14	特記仕様書（14）					外壁	改修	外壁改修 その他	調整M	下地調整モルタル	V T	ビニルタイル	P F	ポリスチレンフォーム保温板	C	カーテン
C-15	特記仕様書（15）								樹脂M	樹脂モルタル	耐酸VT	耐酸ビニルタイル	F A	フリーアクセス床	M P	可動間仕切り(鋼製パネル式)
C-16	特記仕様書（16）								無 M	無収縮モルタル	帯電VT	帯電防止ビニルタイル	KFA	簡易二重床	A P	可動間仕切り(アルミスタッド式)
C材-01	特記仕様書材料表								f b	平鋼（フラットバー）	TCP	タイルカーペット	TFA	通信機械室用二重床	L P	ローパーティション
									PL	鋼板	塗 床	塗床材	防水S	防水型複層仕上塗材Ⅱ	V P	硬質ポリ塩化ビニル管
									CPL	編鋼板	防塵P	防塵塗装	タイルS	一般形複層仕上塗材	EXPJ	エキスパンションジョイント
									BPL	ベースプレート	M T	モザイクタイル	リシンS	外装薄付け仕上塗材		
									SGP	配管用炭素鋼鋼管（白又は黒ガス管）	□ T	□角タイル	SOP	合成樹脂調合ペイント塗		
									A防水	アスファルト防水	軟 V	軟質ビニル巾木	D P	耐候性塗料塗		
								特記事項								
								貸与資料								
改修・撤去到用いる表示方法								(注：改修前図は現況図および撤去図を兼ねる。)								
1. 改修後								2. 改修前								
1. 仕上・下地・躯体から新設する場合								1. 仕上・下地・躯体から撤去する場合								
2. 仕上・下地とも新設する場合								2. 仕上・下地とも撤去する場合								
3. 仕上のみ新設する場合(塗装替も含む)								3. 仕上のみ撤去する場合								
4. 既存のままの場合								4. 既存のままの場合								
仕上・下地材の表示																
1. 仕上・下地・躯体から新設する場合								1. 仕上・下地・躯体から撤去する場合								
2. 仕上・下地とも新設する場合								2. 仕上・下地とも撤去する場合								
3. 仕上のみ新設する場合(塗装替も含む)								3. 仕上のみ撤去する場合								
4. 既存のままの場合								4. 既存のままの場合								

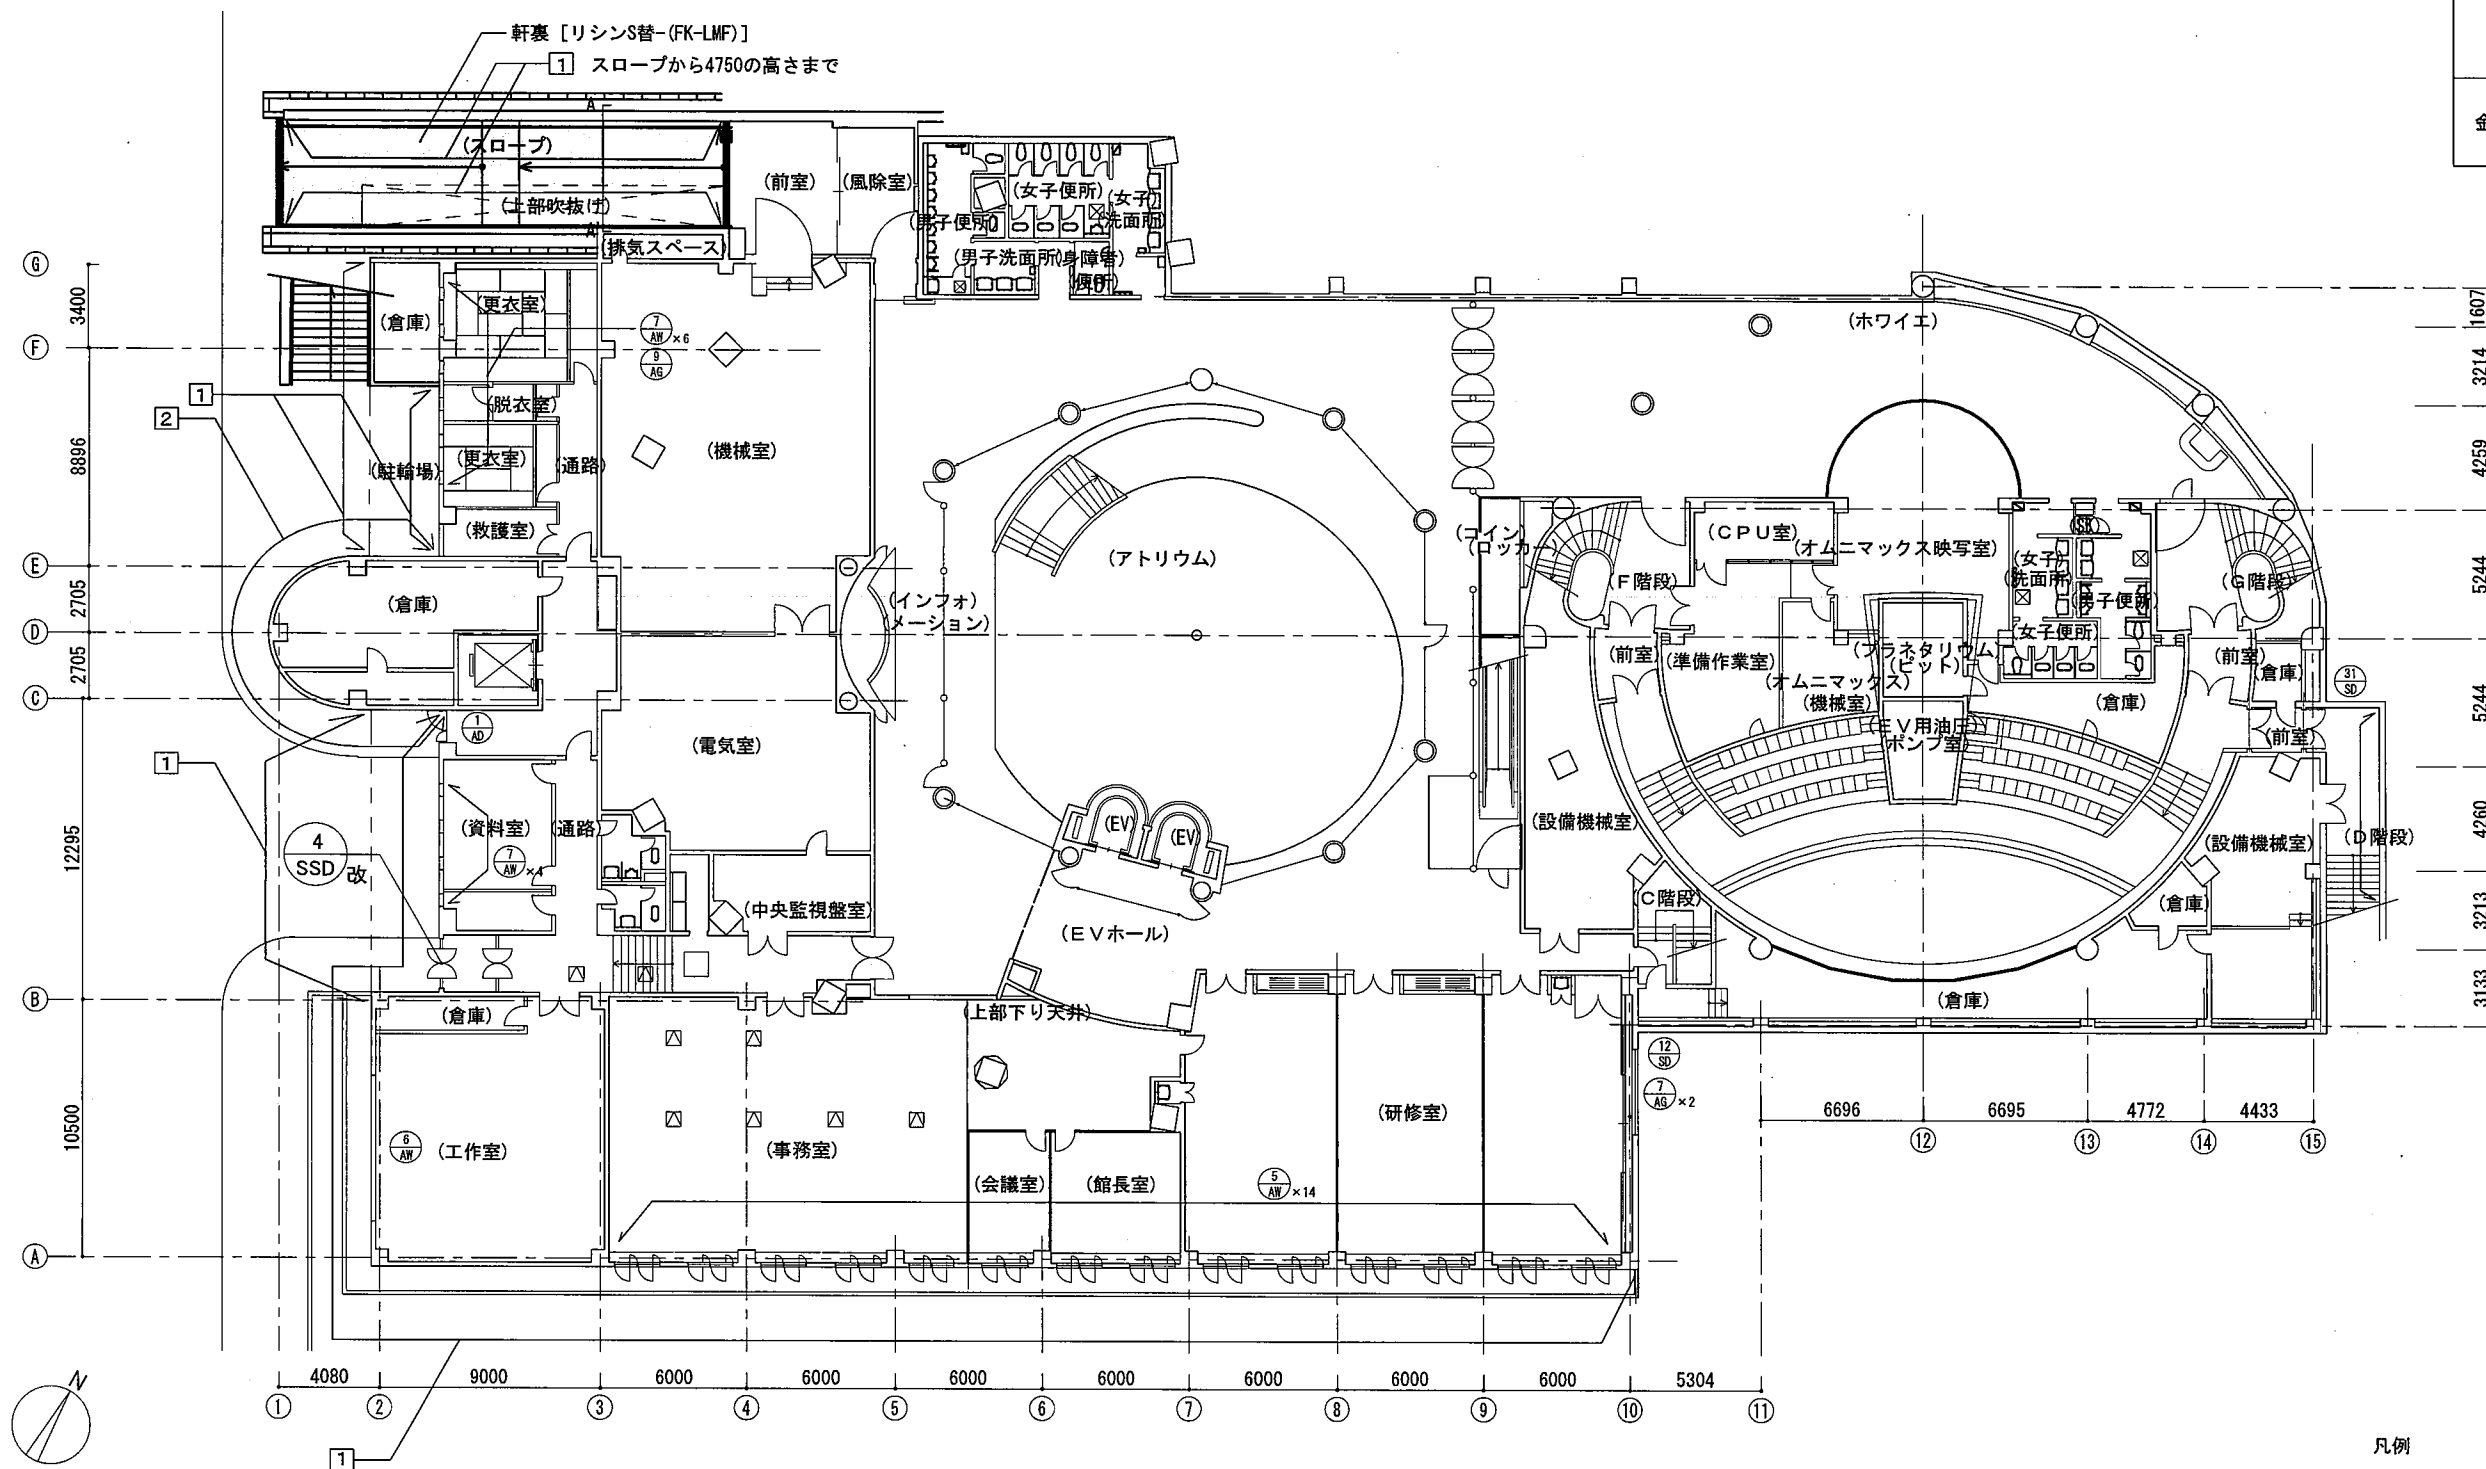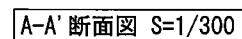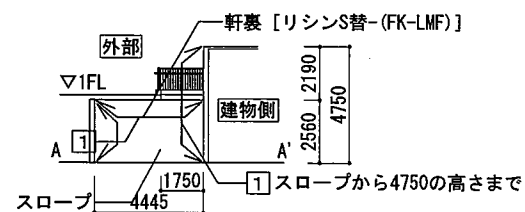

地下1階平面図 S=1/300

凡例

① : タイル後張部 [補修-(磁器質タイル-M-RC)]


② : タイル先打部〔補修-（磁器質タイルPCa版）〕

3 : [清掃-(ガラス面)]

番号 : 工事対象 外壁面・12 は全面打診調査を行う

				担当	特記	工事名 某博物館外壁改修工事（建築）	図面名 地下 1 階平面図	図面番号 D - 02	区分 建築
					管理番号		縮尺 A1: 1/ A3: 1/300	年月	

記号	区分	13' SD 両開き戸	新設	13 SD	撤去
場所	個数	1階 南側外構	1ヶ所	1階 南側外構	1ヶ所
	仕上	[DP-鋼製]		[DP-鋼製]	
ガラス	枠見込	—	100mm		
形状・寸法 詳細					
金物・備考	マスターキー対応、両側ストッパー付きドア クロザー、その他既存建具 同程度で新設		(箱錠、レバーハンドル、丁番、アームストッ パー、枠足元 H=150 ステンレス)		

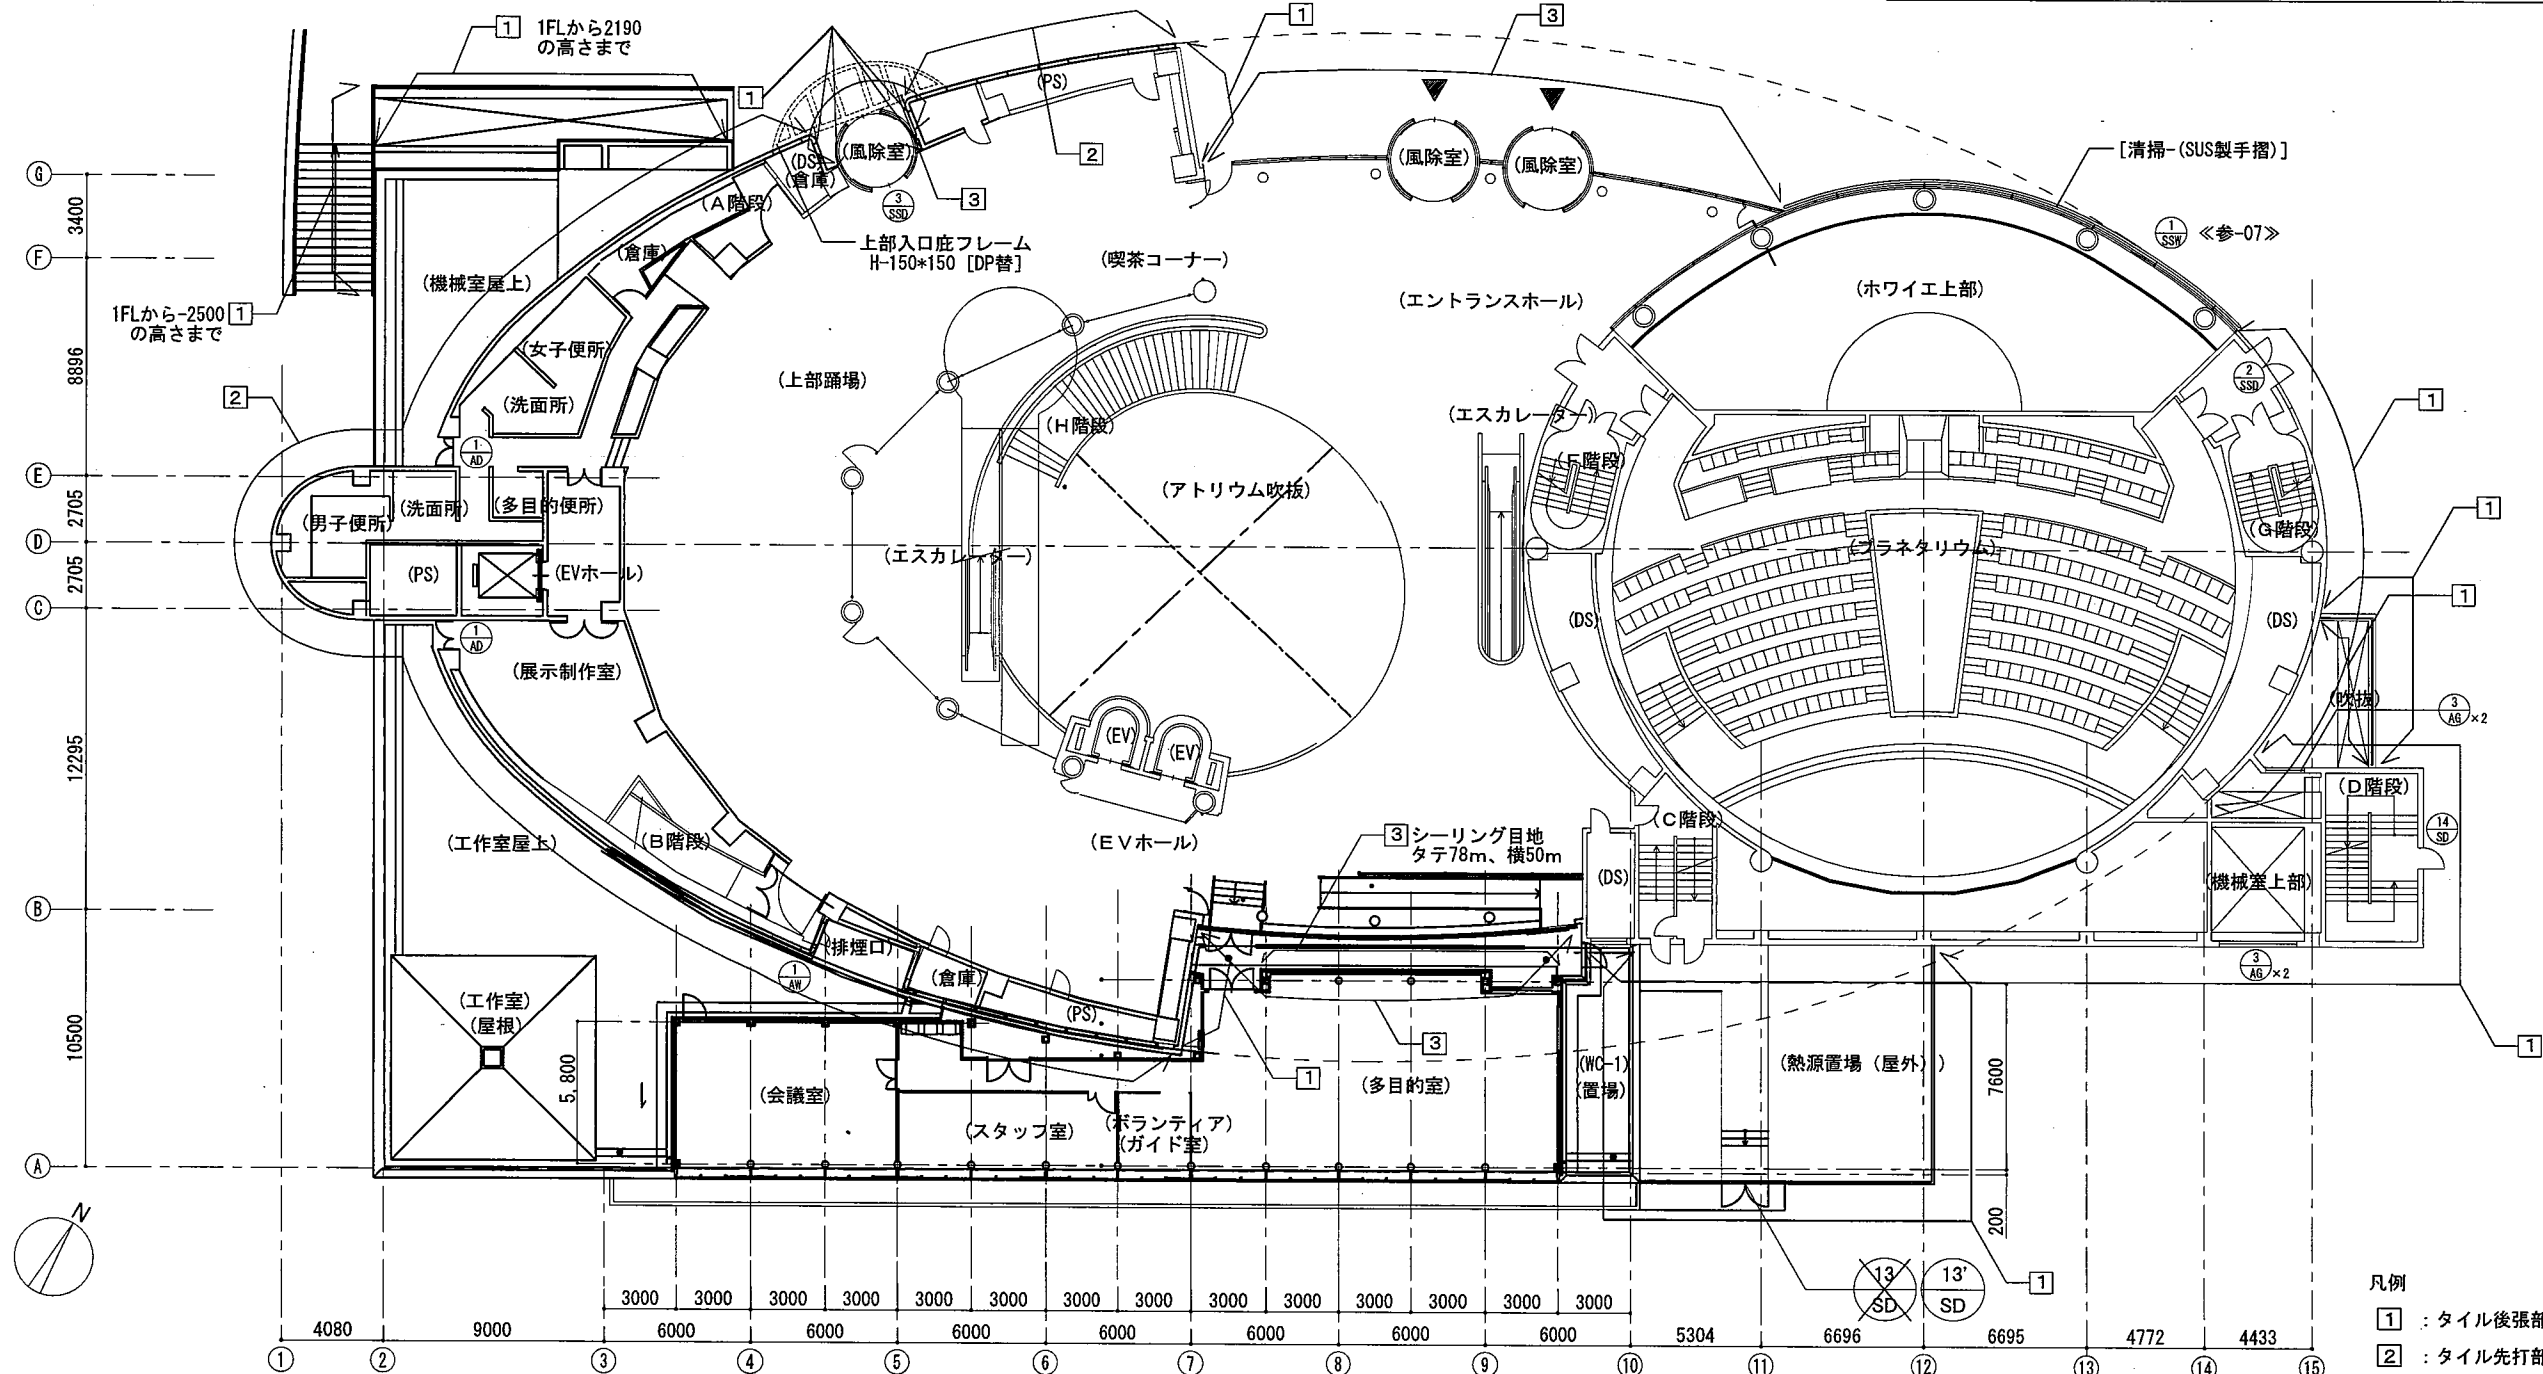


1階平面図 S=1/300

- 凡例
- ① : タイル後張部 [補修-(磁器質タイル-M-RC)]
 - ② : タイル先打部 [補修-(磁器質タイルPCa版)]
 - ③ : [清掃-(ガラス面)]
- 番号 : 工事対象 外壁面・①②は全面打診調査を行う

図面名	1階平面図	図面番号	D-03	区分	建築
縮尺	A1: 1/ 300	年月			
工事名	某博物館外壁改修工事 (建築)				
担当					
特記					
管理番号					



記号	区分	4 AW 改		AL-FB押え箇所（脱着防止対策）
場所	個数	A階段・B階段附室	6ヶ所	
仕上				
ガラス	枠見込	フロートガラス6~8	100mm	
形状・寸法 詳細				
金物・備考		開き戸、枠内運動ハンドル(3点締り)、SUS製FB-5*70 (L=200) 下部固定、[清掃]		※図 1/10 ※内外側とも

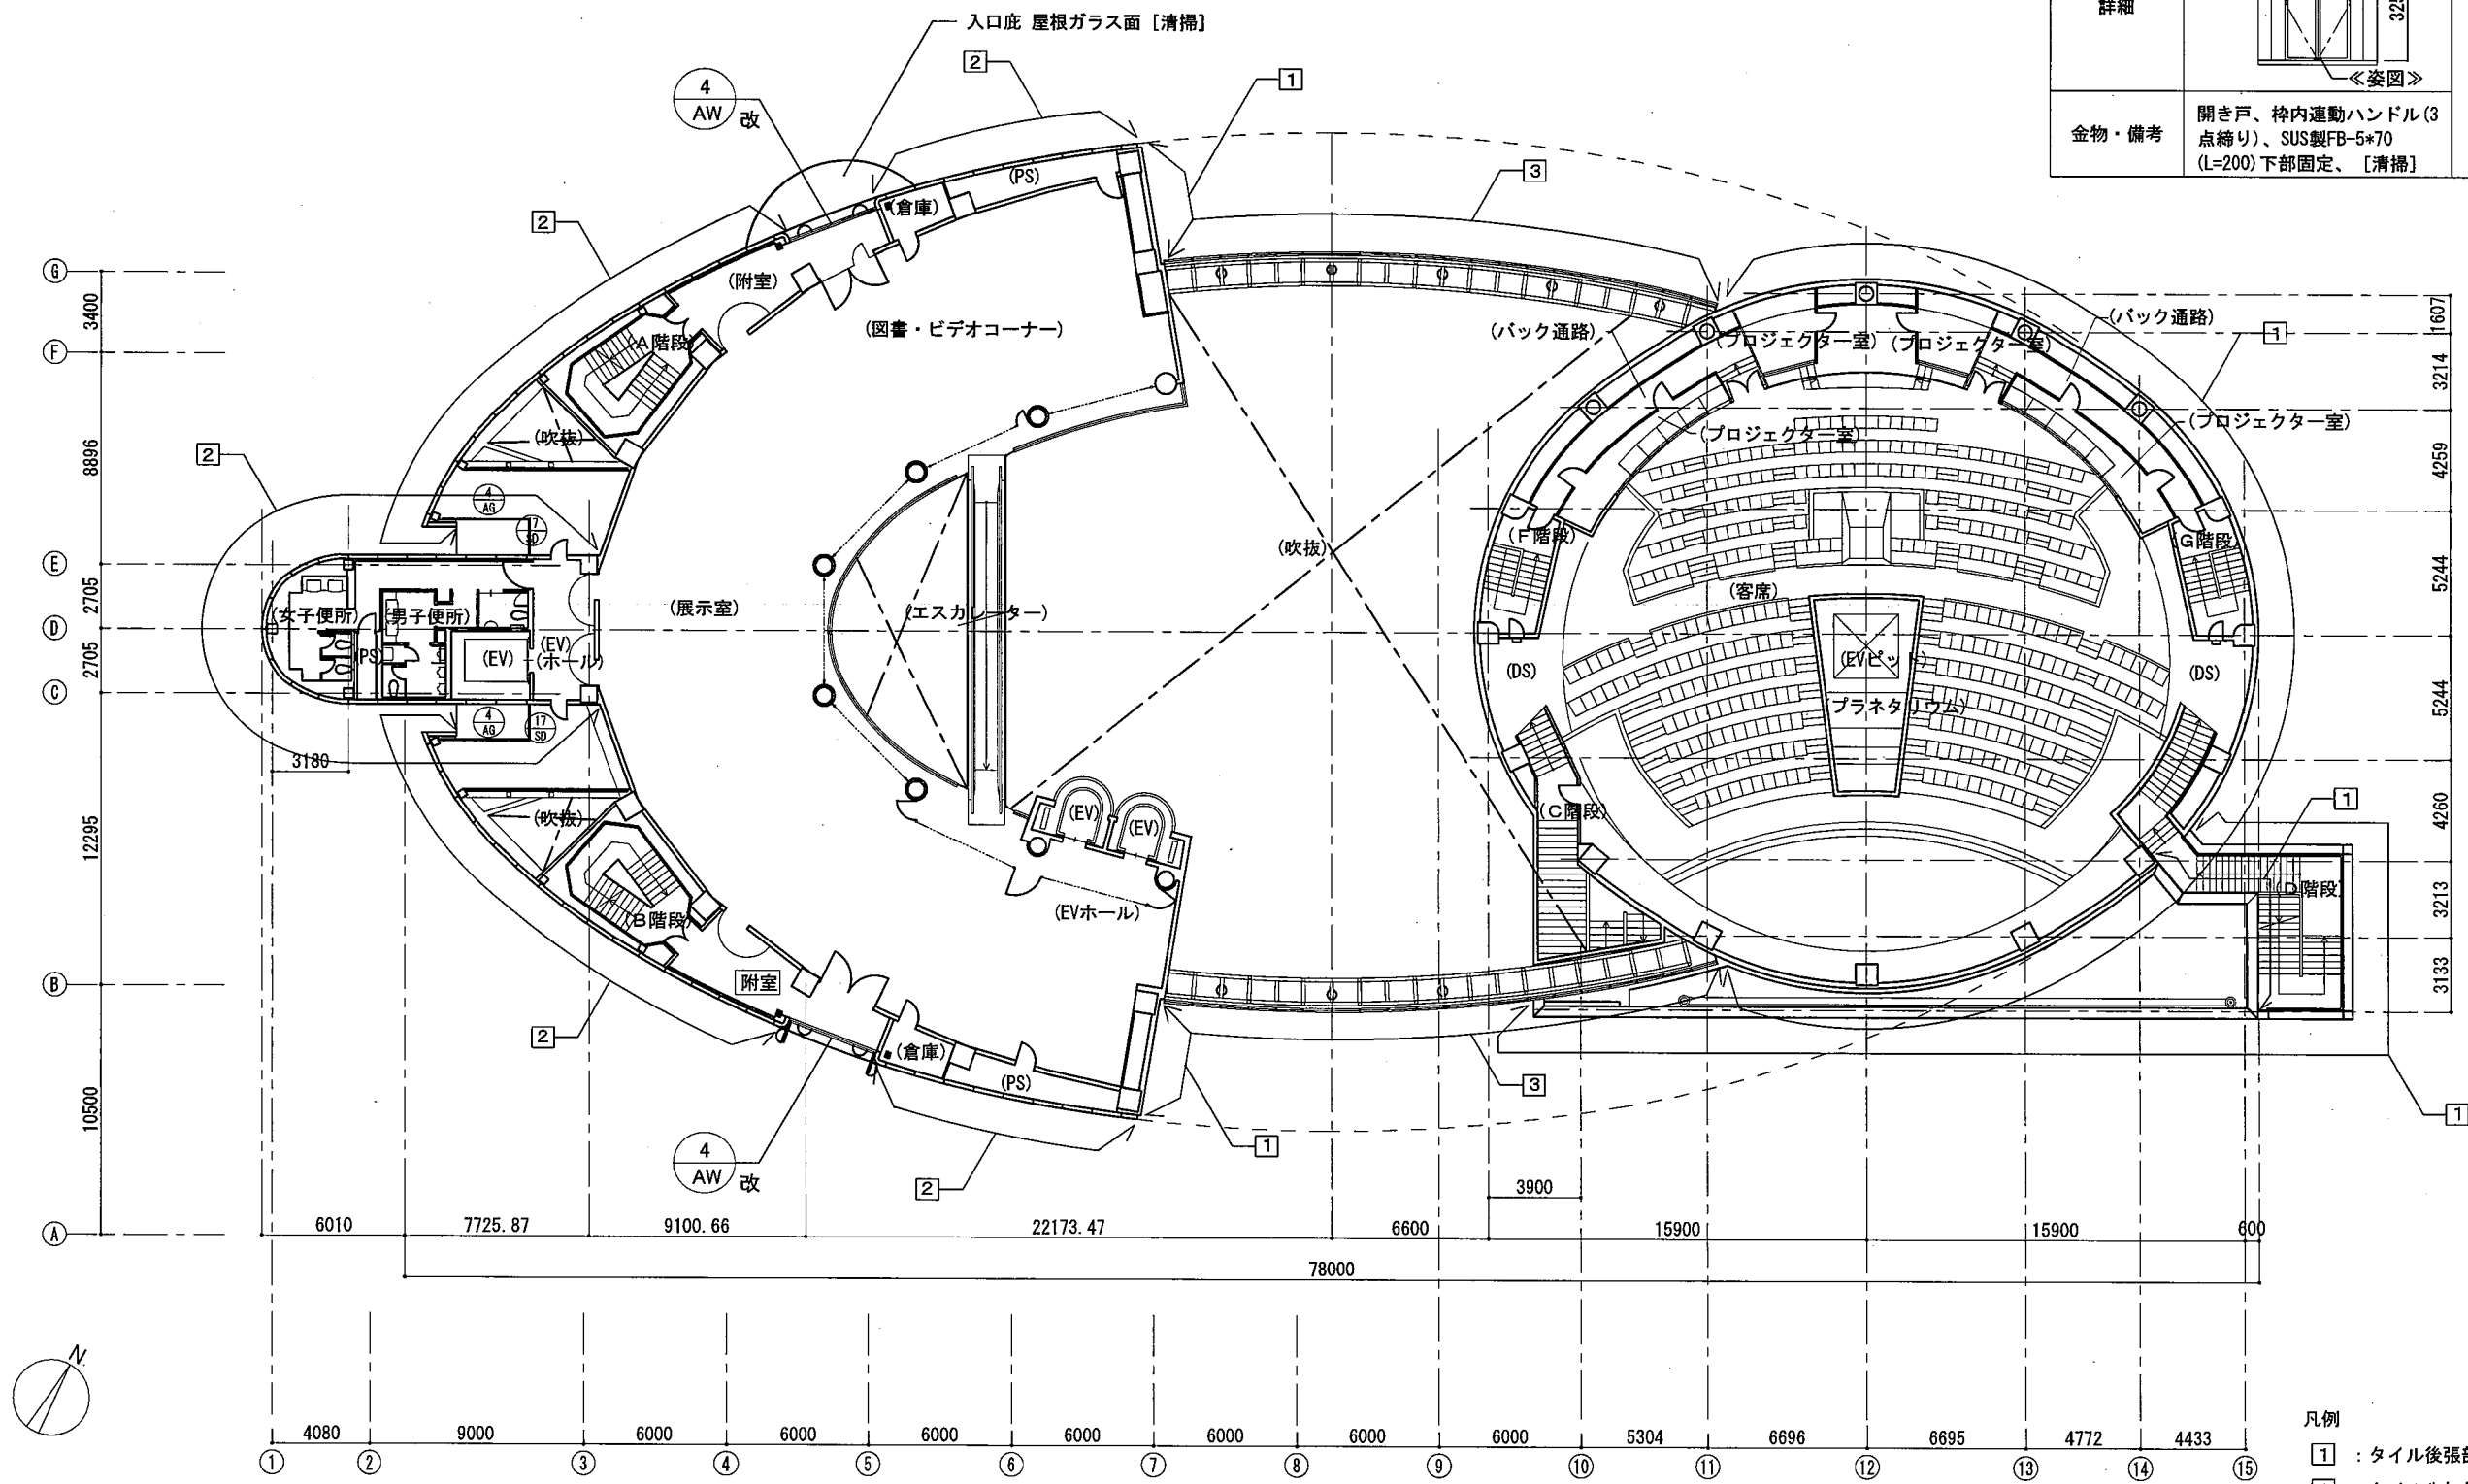


2階平面図 S=1/300

- 凡例
- ① : タイル後張部 [補修-(磁器質タイル-M-RC)]
 - ② : タイル先打部 [補修-(磁器質タイルPCa版)]
 - ③ : [清掃-(ガラス面)]
- 番号 : 工事対象 外壁面・①② は全面打診調査を行う

			担当	特記	工事名	図面名	図面番号	区分
				管理番号	某博物館外壁改修工事（建築）	2階平面図	D-04	建築
						縮尺	年月	
						A1: 1/	A3: 1/300	

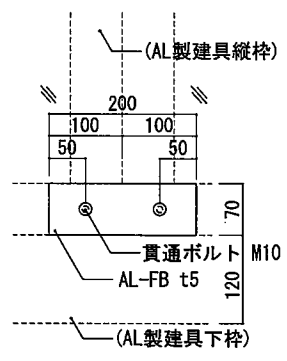
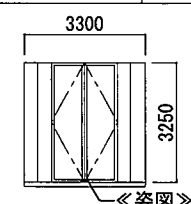
記号	区分	4 AW 改		AL-FB押え箇所（脱着防止対策）
場所	個数	A階段・B階段附室	6ヶ所	
	仕上			
ガラス	枠見込	フロートガラス6~8	100mm	
形状・寸法 詳細				
金物・備考	開き戸、枠内運動ハンドル(3点締り)、SUS製FB-5*70 (L=200) 下部固定、[清掃]			

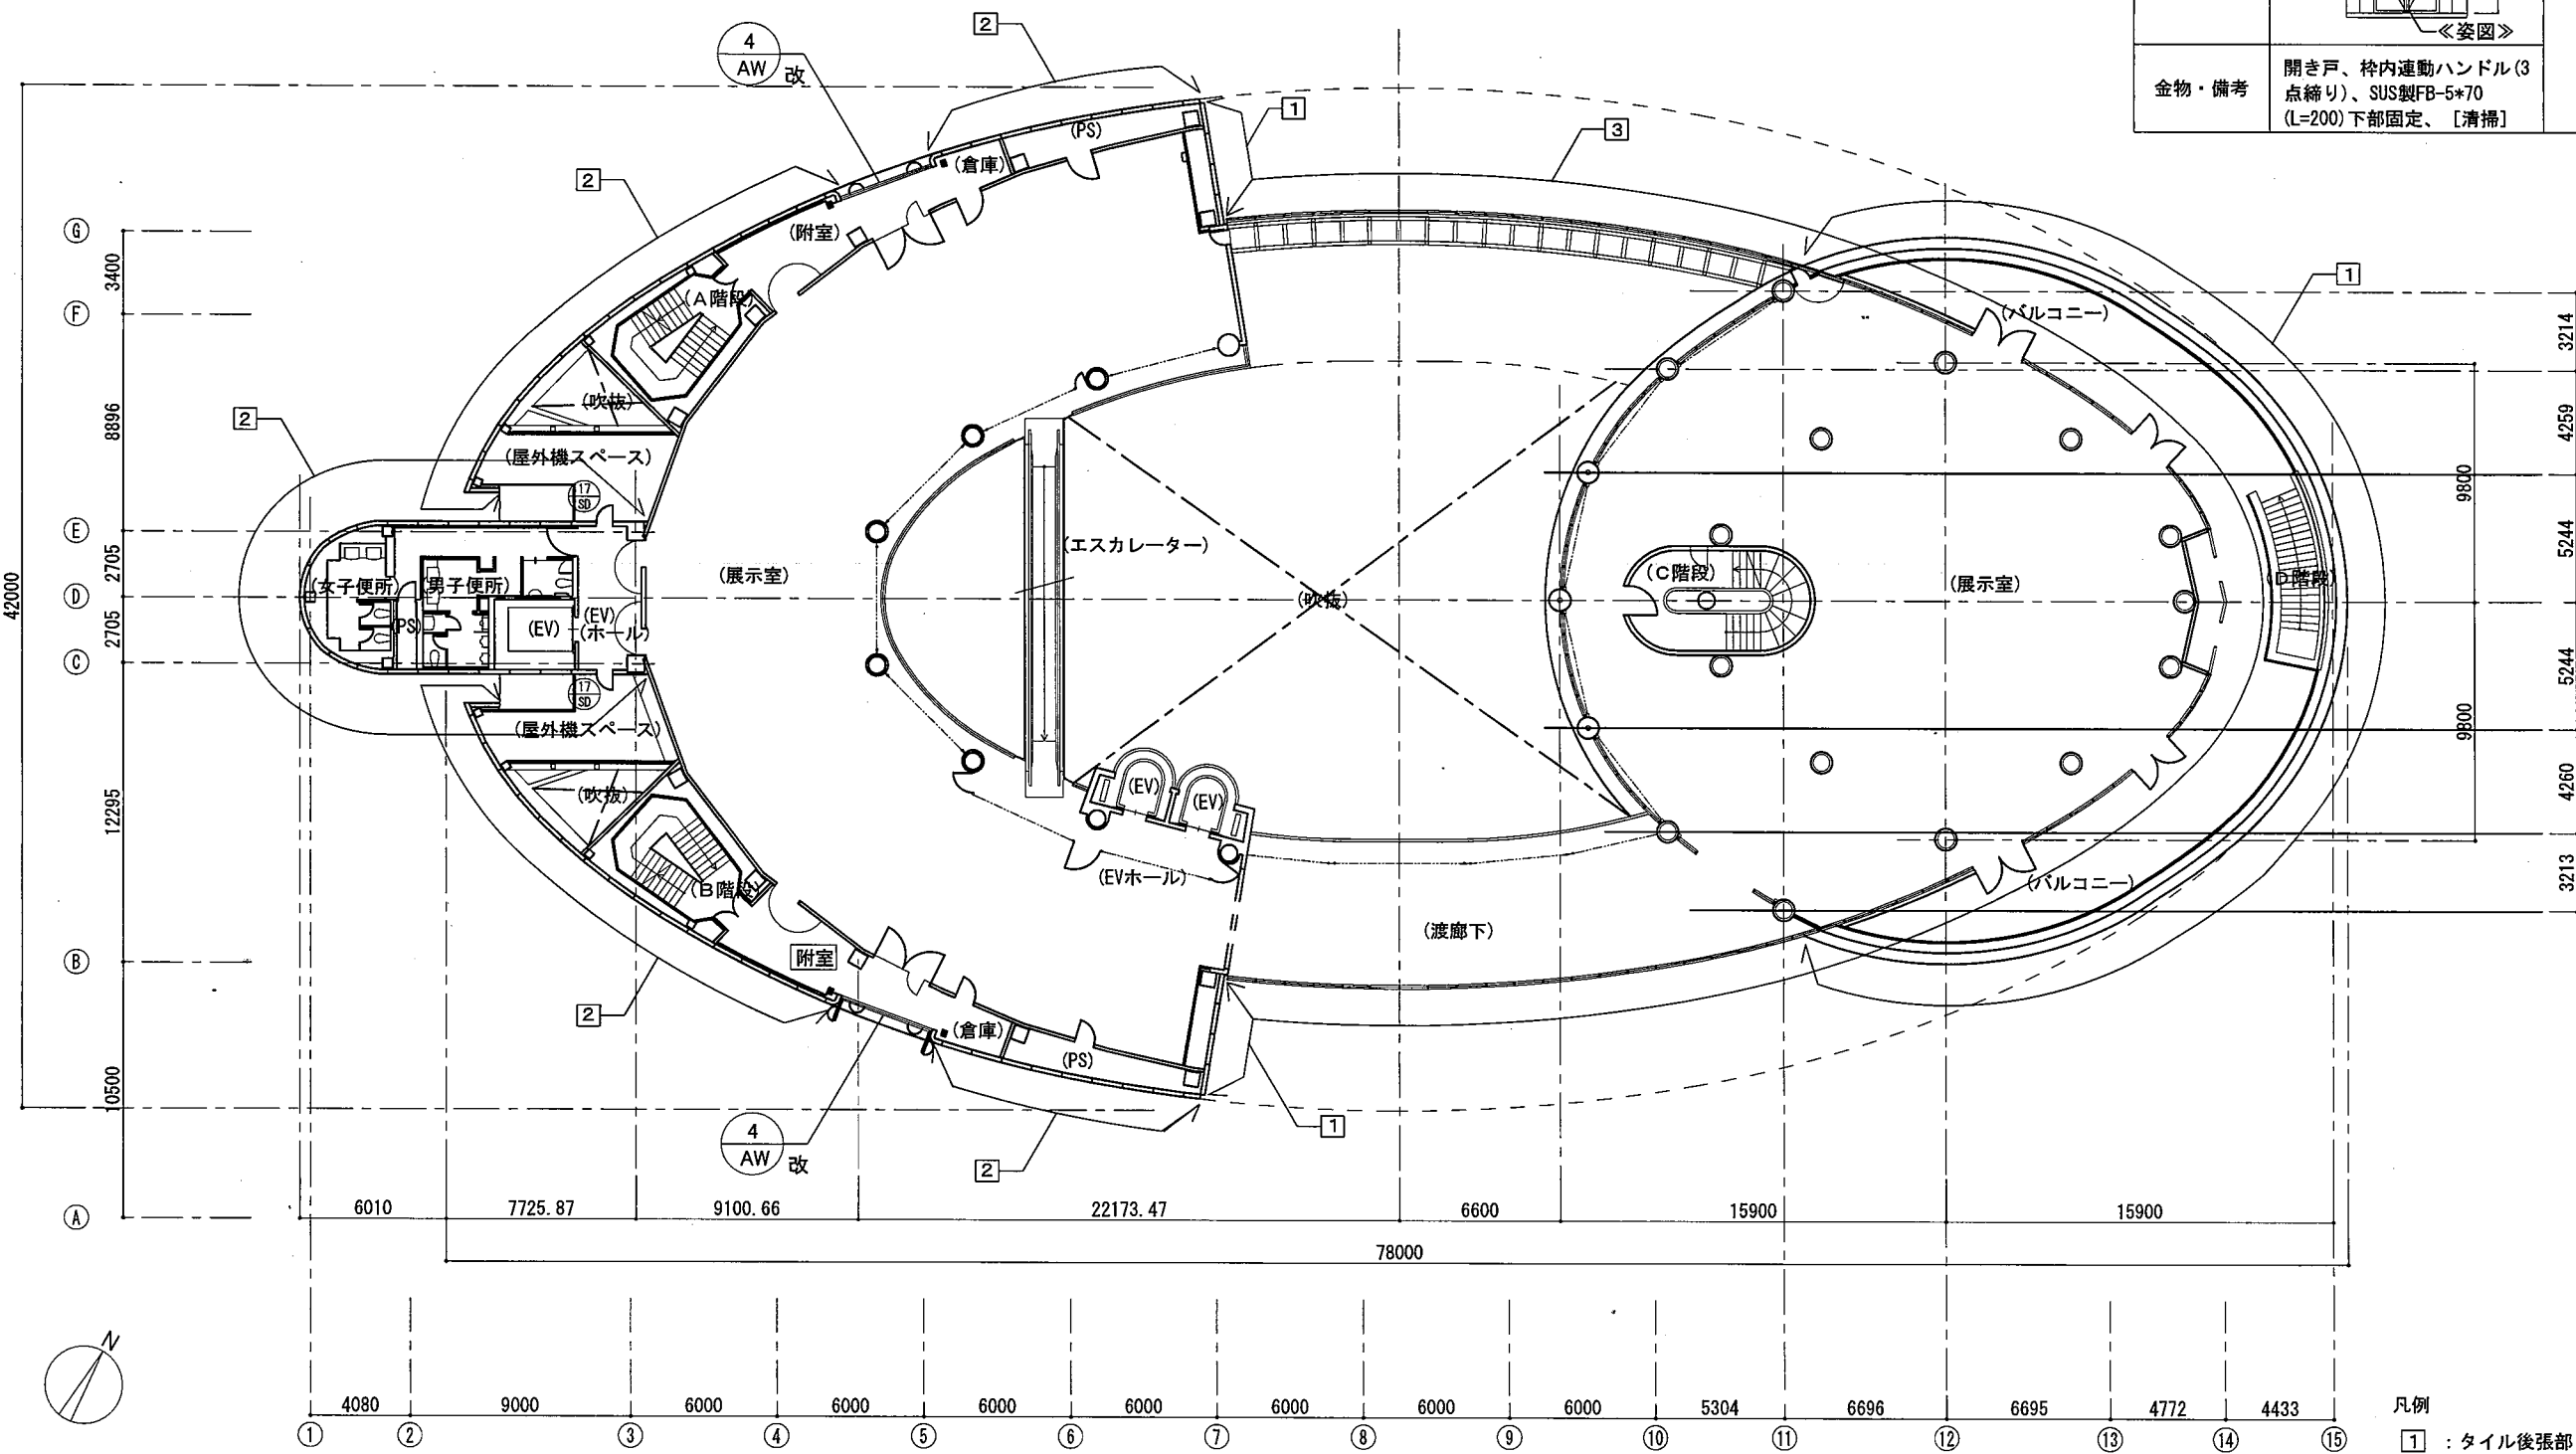


3階平面図 S=1/300

- 凡例
- ① : タイル後張部 [補修-(磁器質タイル-M-RC)]
 - ② : タイル先打部 [補修-(磁器質タイル-PCa版)]
 - ③ : [清掃-(ガラス面)]
- 番号 : 工事対象 外壁面・①②は全面打診調査を行う

			担当	特記	工事名	図面名	図面番号	区分
				管理番号	某博物館外壁改修工事（建築）	3階平面図	D-05	建築
						縮尺 A1: 1/ A3: 1/300	年月	

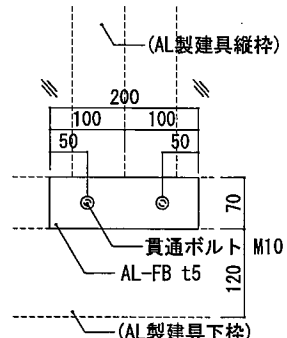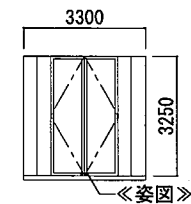
記号	区分	4 AW 改		AL-FB押え箇所 (脱落防止対策)
場所	個数	A階段・B階段附室	6ヶ所	
仕上				
ガラス	枠見込	フロートガラス6~8	100mm	
形状・寸法 詳細				※内外側とも
金物・備考	開き戸、枠内連動ハンドル(3点締り)、SUS製FB-5*70 (L=200) 下部固定、[清掃]			※内外側とも

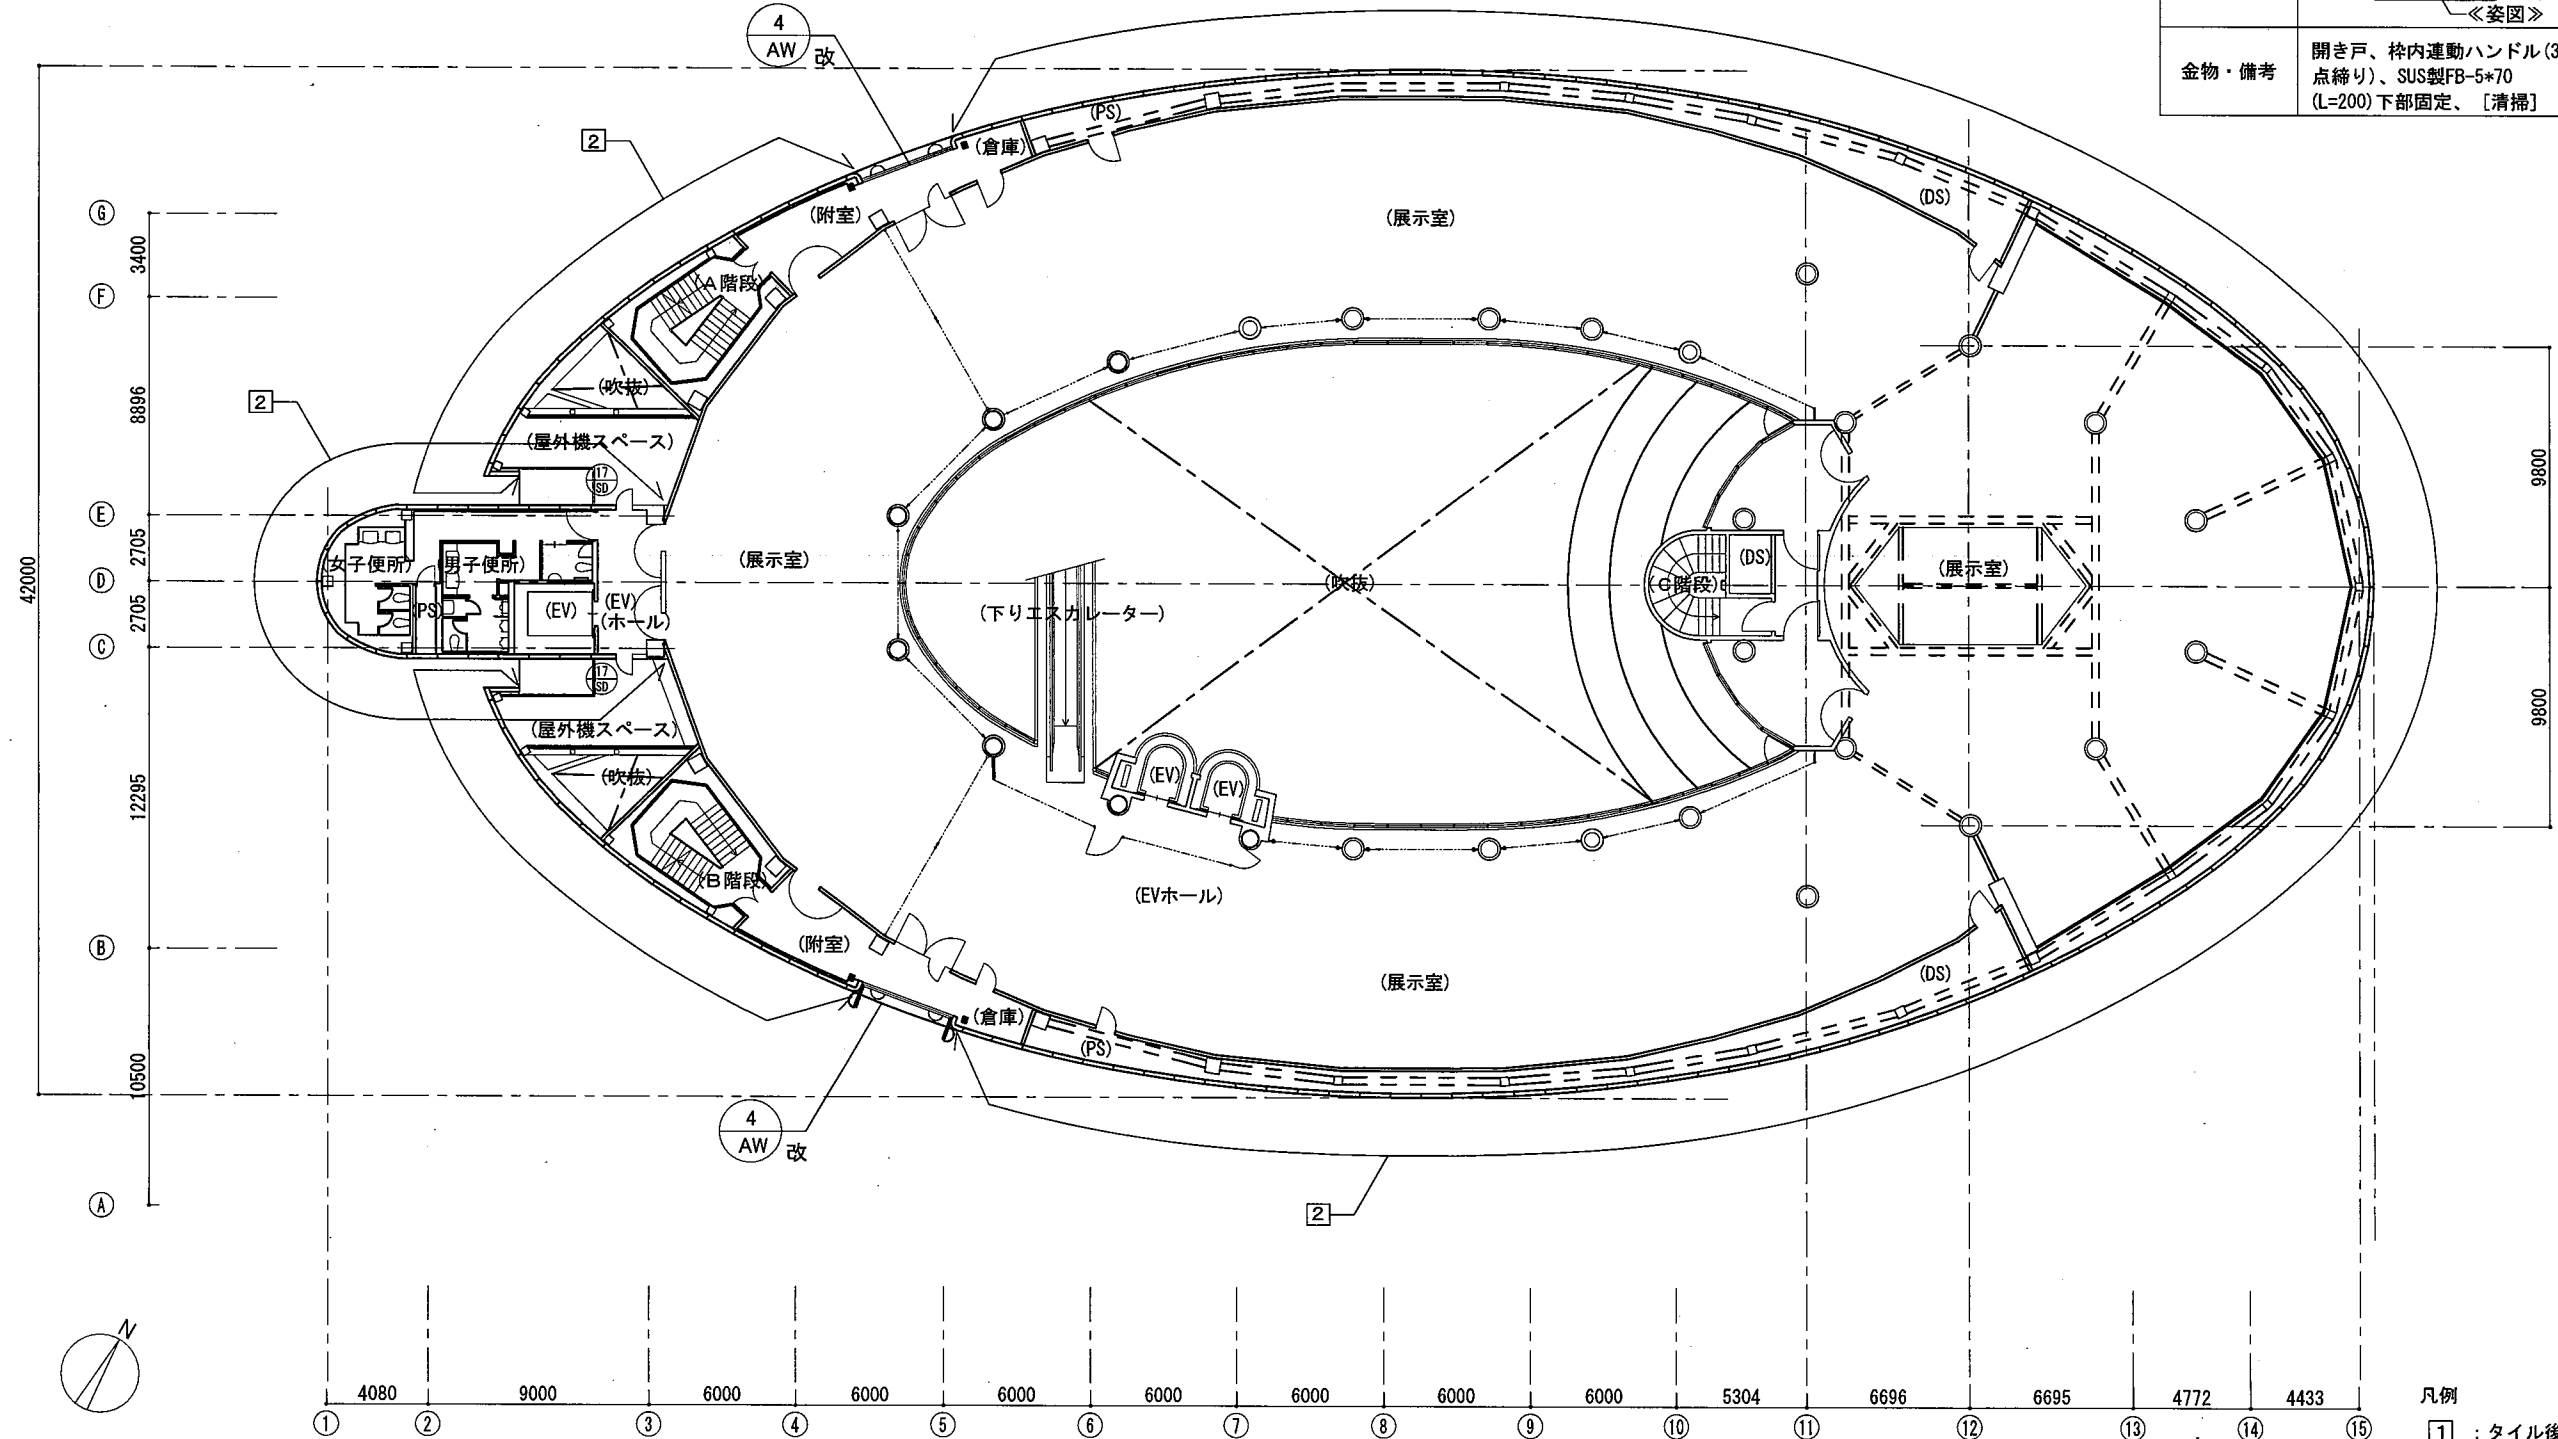


4階平面図 S=1/300

- 凡例
- ① : タイル後張部 [補修-(磁器質タイル-M-RC)]
 - ② : タイル先打部 [補修-(磁器質タイルPCa版)]
 - ③ : [清掃-(ガラス面)]
- 番号 : 工事対象 外壁面・①② は全面打診調査を行う


				担当	特記	工事名	図面名	図面番号	区分
					管理番号	某博物館外壁改修工事 (建築)	4階平面図	D-06	建築
							縮尺	年月	
							A1: 1/ A3: 1/300		

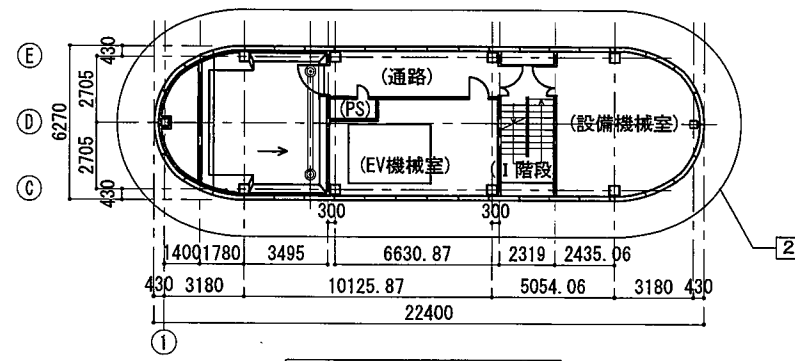


P 2 階平面図 S=1/300

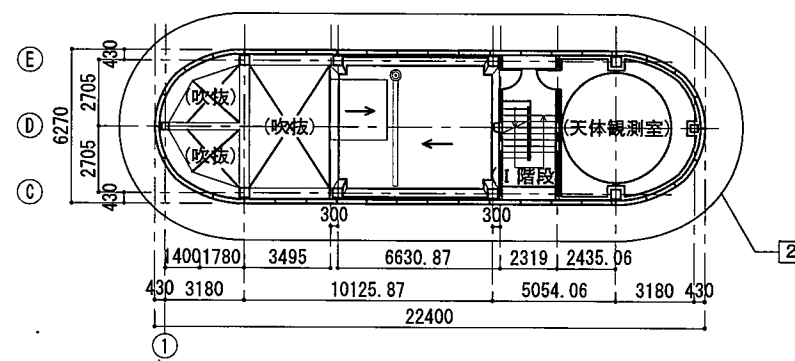

P 3 階平面図 S=1/300

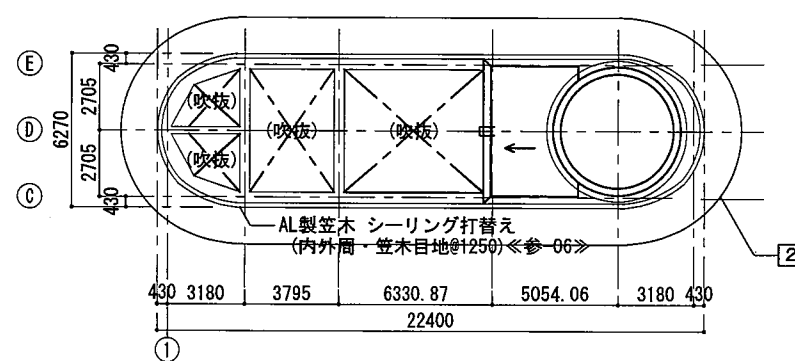

P R 階平面図 S=1/300

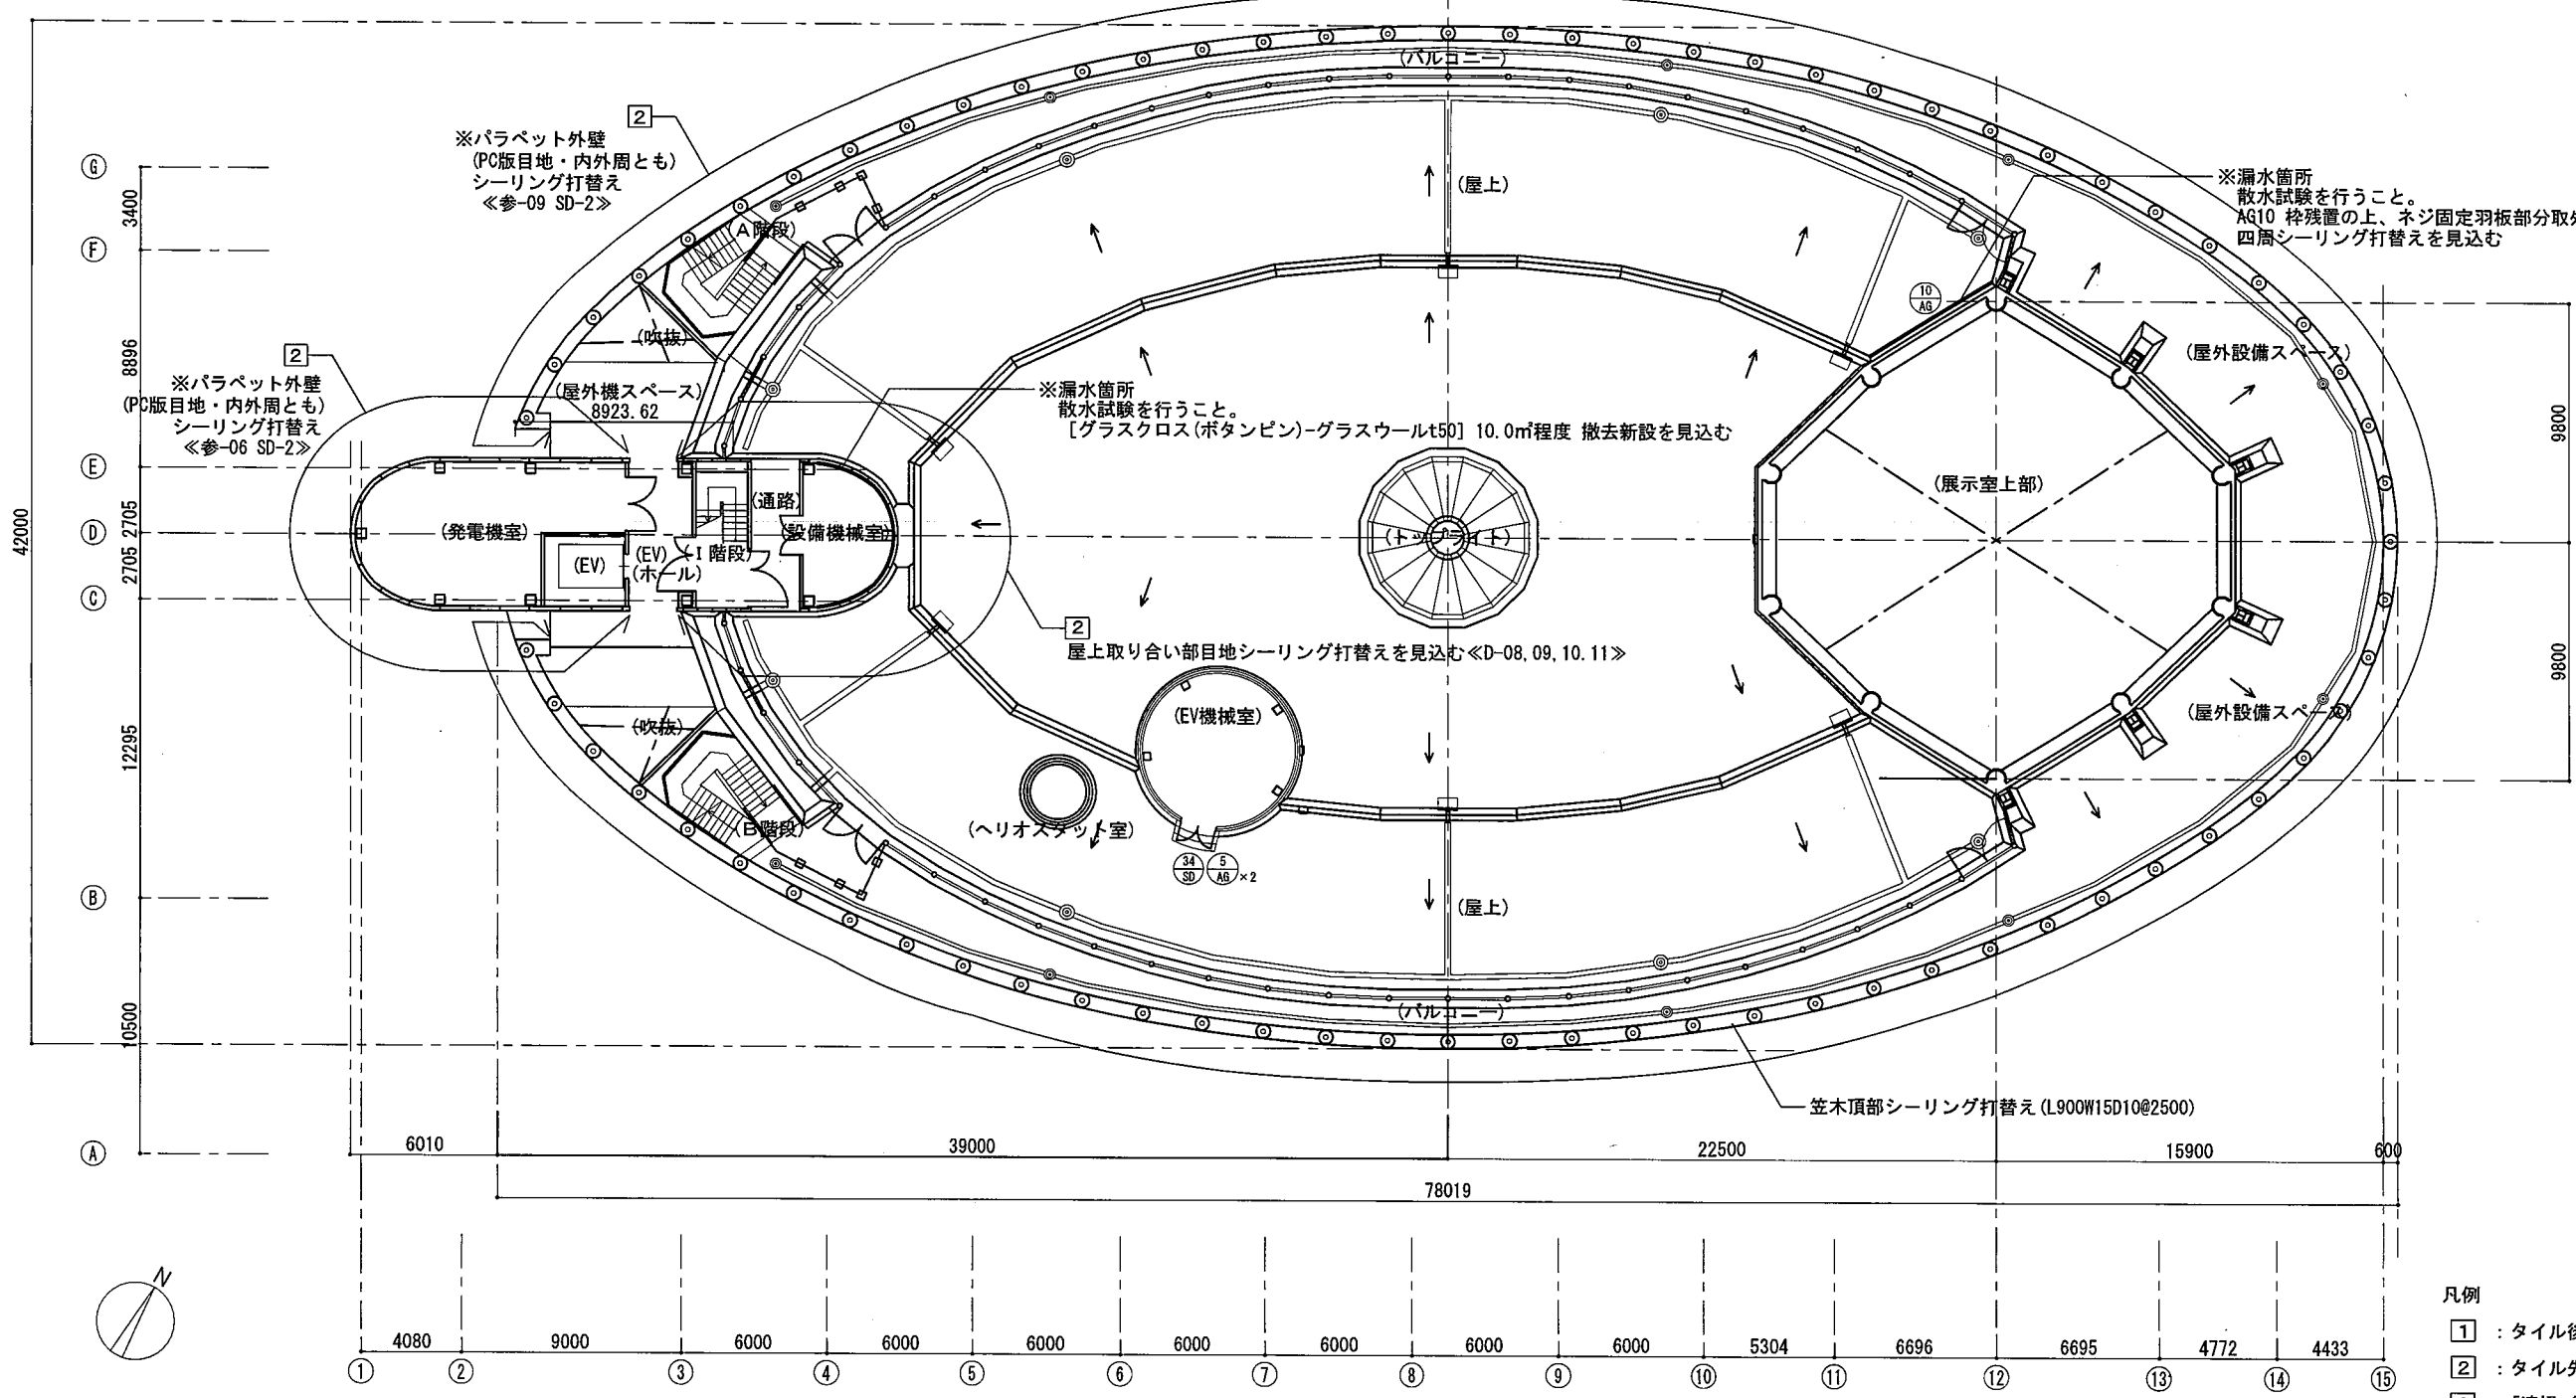

屋上平面図 S=1/300


凡例
 ① : タイル後張部 [補修-(磁器質タイル-M-RC)]
 ② : タイル先打部 [補修-(磁器質タイル-PCa版)]
 ③ : [清掃-(ガラス面)]
 番号 : 工事対象 外壁面・①②は全面打診調査を行う
 ※屋上パラペット部外壁面 については、PC版間の
 シーリング打替えを見込むこと。

			担当	特記	工事名	図面名	図面番号	区分
				管理番号	某博物館外壁改修工事 (建築)	屋上平面図	D - 07	建築
						縮尺 A1: 1/ A3: 1/300	年月	

外壁補修数量表										1：タイル後張部〔(磁気質タイルM-RC)〕、2：タイル先打部〔(磁気質タイル先打ちPCa版)〕	
凡例			調査数量 (枚)					合計	補修工法		
			北面	東面	南面	西面	小計				
①		タイル下地浮き	A工数 40	B工数 0	A工数 182	B工数 2094	A工数 2316	2701	注入口付アンカーピンニング部分エポキシ樹脂注入工法 タイル1枚につき1カ所。躯体埋め込み深さ40mm以上。		
			B工数 26	B工数 4	B工数 355	B工数 0	B工数 385				
②		タイル陶片浮き	A工数 284	B工数 0	A工数 36	B工数 46	A工数 366	410	注入口付アンカーピンニング樹脂注入タイル固定工法 タイル1枚につき1カ所。PC版埋め込み深さ40mm以上。		
			B工数 23	B工数 6	B工数 15	B工数 0	B工数 44				
③	 	ひび割れ	A工数 57	B工数 0	A工数 501	B工数 257	A工数 815	1143	タイル撤去後、Uカットシール材充填工法 後に、タイル用1液型編成シリコンエポキシ樹脂系接着剤 ※同程度タイル新設を見込む (特殊山型磁器質タイル。ラスタータイルとも)		
			B工数 46	B工数 78	B工数 204	B工数 0	B工数 328				
			※長さは各短手方向を見込む								
特記事項		※各補修の数量については、面積見合いとして、うち10%はラスタータイルとして見込むこと。									
		・②部分の軽度なひび割れに関しては、経過観察とし、剥落の恐れがある重度なひび割れに関しては、変更にて見込む。									
		・タイル割付図、《参-8~9》については標準図とし、場所によっては相違あり。									
		・ピン頭については、既存タイルと同色に着色すること。									



凡例 ▶ ◀ : タイル仕上げ外壁 シーリング打替え箇所 (W20、D20程度)

姿図

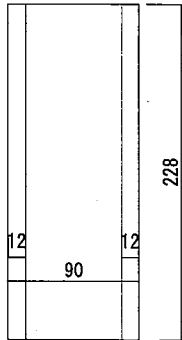

特殊山型磁器質タイル仕様 1/5


側面図

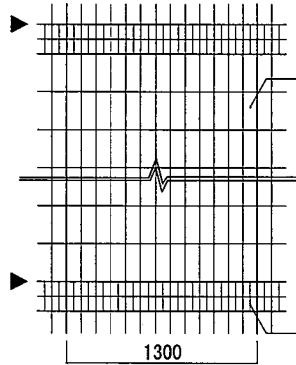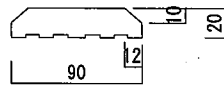


タイル割付図 1/50

特殊山型
磁器質タイル
(90×228 20d)

ラスタータイル
(45×90 30d)

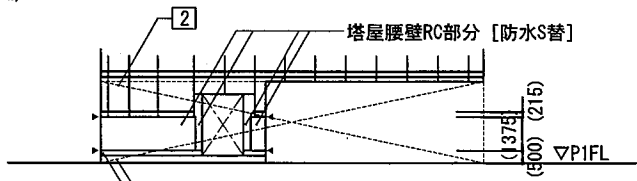


北側塔屋部分立面図 S=1/300

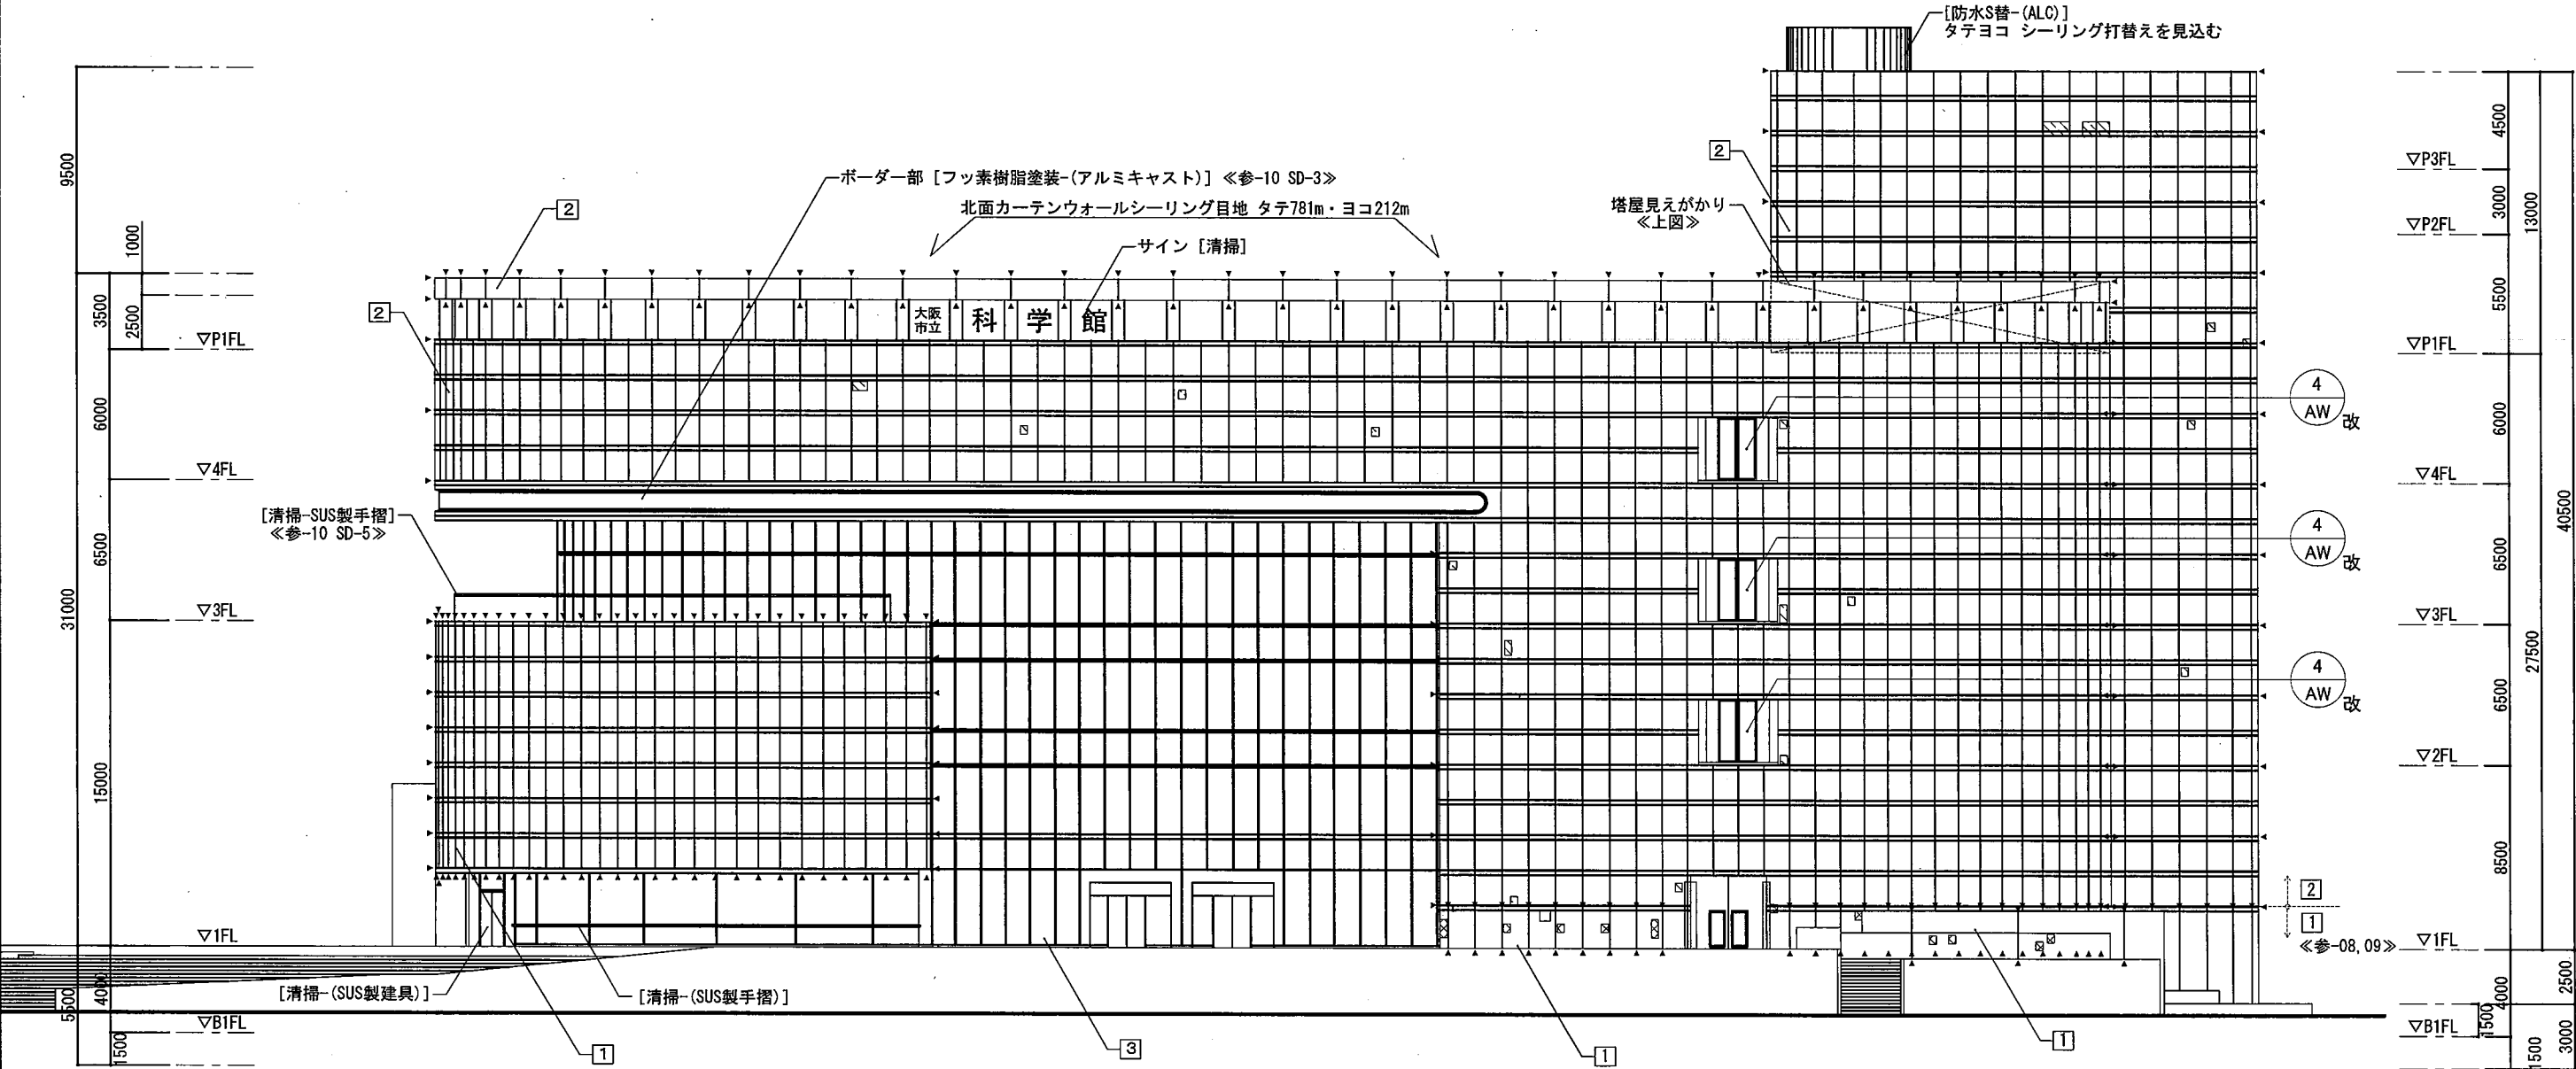

北側立面図 S=1/300


			担当	特記	工事名	図面名	立面図 (北)	図面番号	区分
				管理番号	某博物館外壁改修工事 (建築)	縮尺	A1: 1/ A3: 1/300	D - 08	建築
								年月	

外壁補修数量表										1	: タイル後張部 [(磁気質タイル-M-RC)]、	2	: タイル先打部 [(磁気質タイル先打ちPCa版)]				
凡例		調査数量 (枚)					合計	補修工法									
		北面	東面	南面	西面	小計											
①		タイル下地浮き	A工区 40	A工区 0	A工区 182	A工区 2094	2701	注入口付アンカーピンニング部分エポキシ樹脂注入工法 タイル1枚につき1カ所。躯体埋め込み深さ40mm以上。									
			B工区 26	B工区 4	B工区 355	B工区 0											
②		タイル陶片浮き	A工区 284	A工区 0	A工区 36	A工区 46	410	注入口付アンカーピンニング樹脂注入タイル固定工法 タイル1枚につき1カ所。PC版埋め込み深さ40mm以上。									
			B工区 23	B工区 6	B工区 15	B工区 0											
③	 	ひび割れ	A工区 57	A工区 0	A工区 501	A工区 257	1143	タイル撤去後、Uカットシール材充填工法 後に、タイル用I液型編成シリコンエポキシ樹脂系接着剤 ※同程度タイル新設を見込む (特殊山型磁器質タイル。ラスタータイルとも)									
			B工区 46	B工区 78	B工区 204	B工区 0											
			※長さは各短手方向を見込む														
特記事項		※各補修の数量については、面積見合いとして、うち10%はラスタータイルとして見込むこと。															
		・ ②部分の軽度なひび割れに関しては、経過観察とし、剥落の恐れがある重度なひび割れに関しては、変更にて見込む。															
		・ タイル割付図、《参-8~9》については標準図とし、場所によっては相違あり。															
		・ ピン頭については、既存タイルと同色に着色すること。															

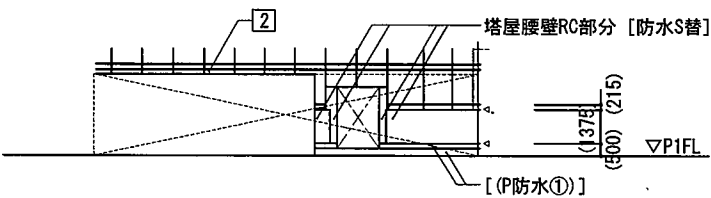

南側塔屋部分立面図 S=1/300

凡例 ▶ ◀ : タイル仕上げ外壁 シーリング打替え箇所 (W20、D20程度)

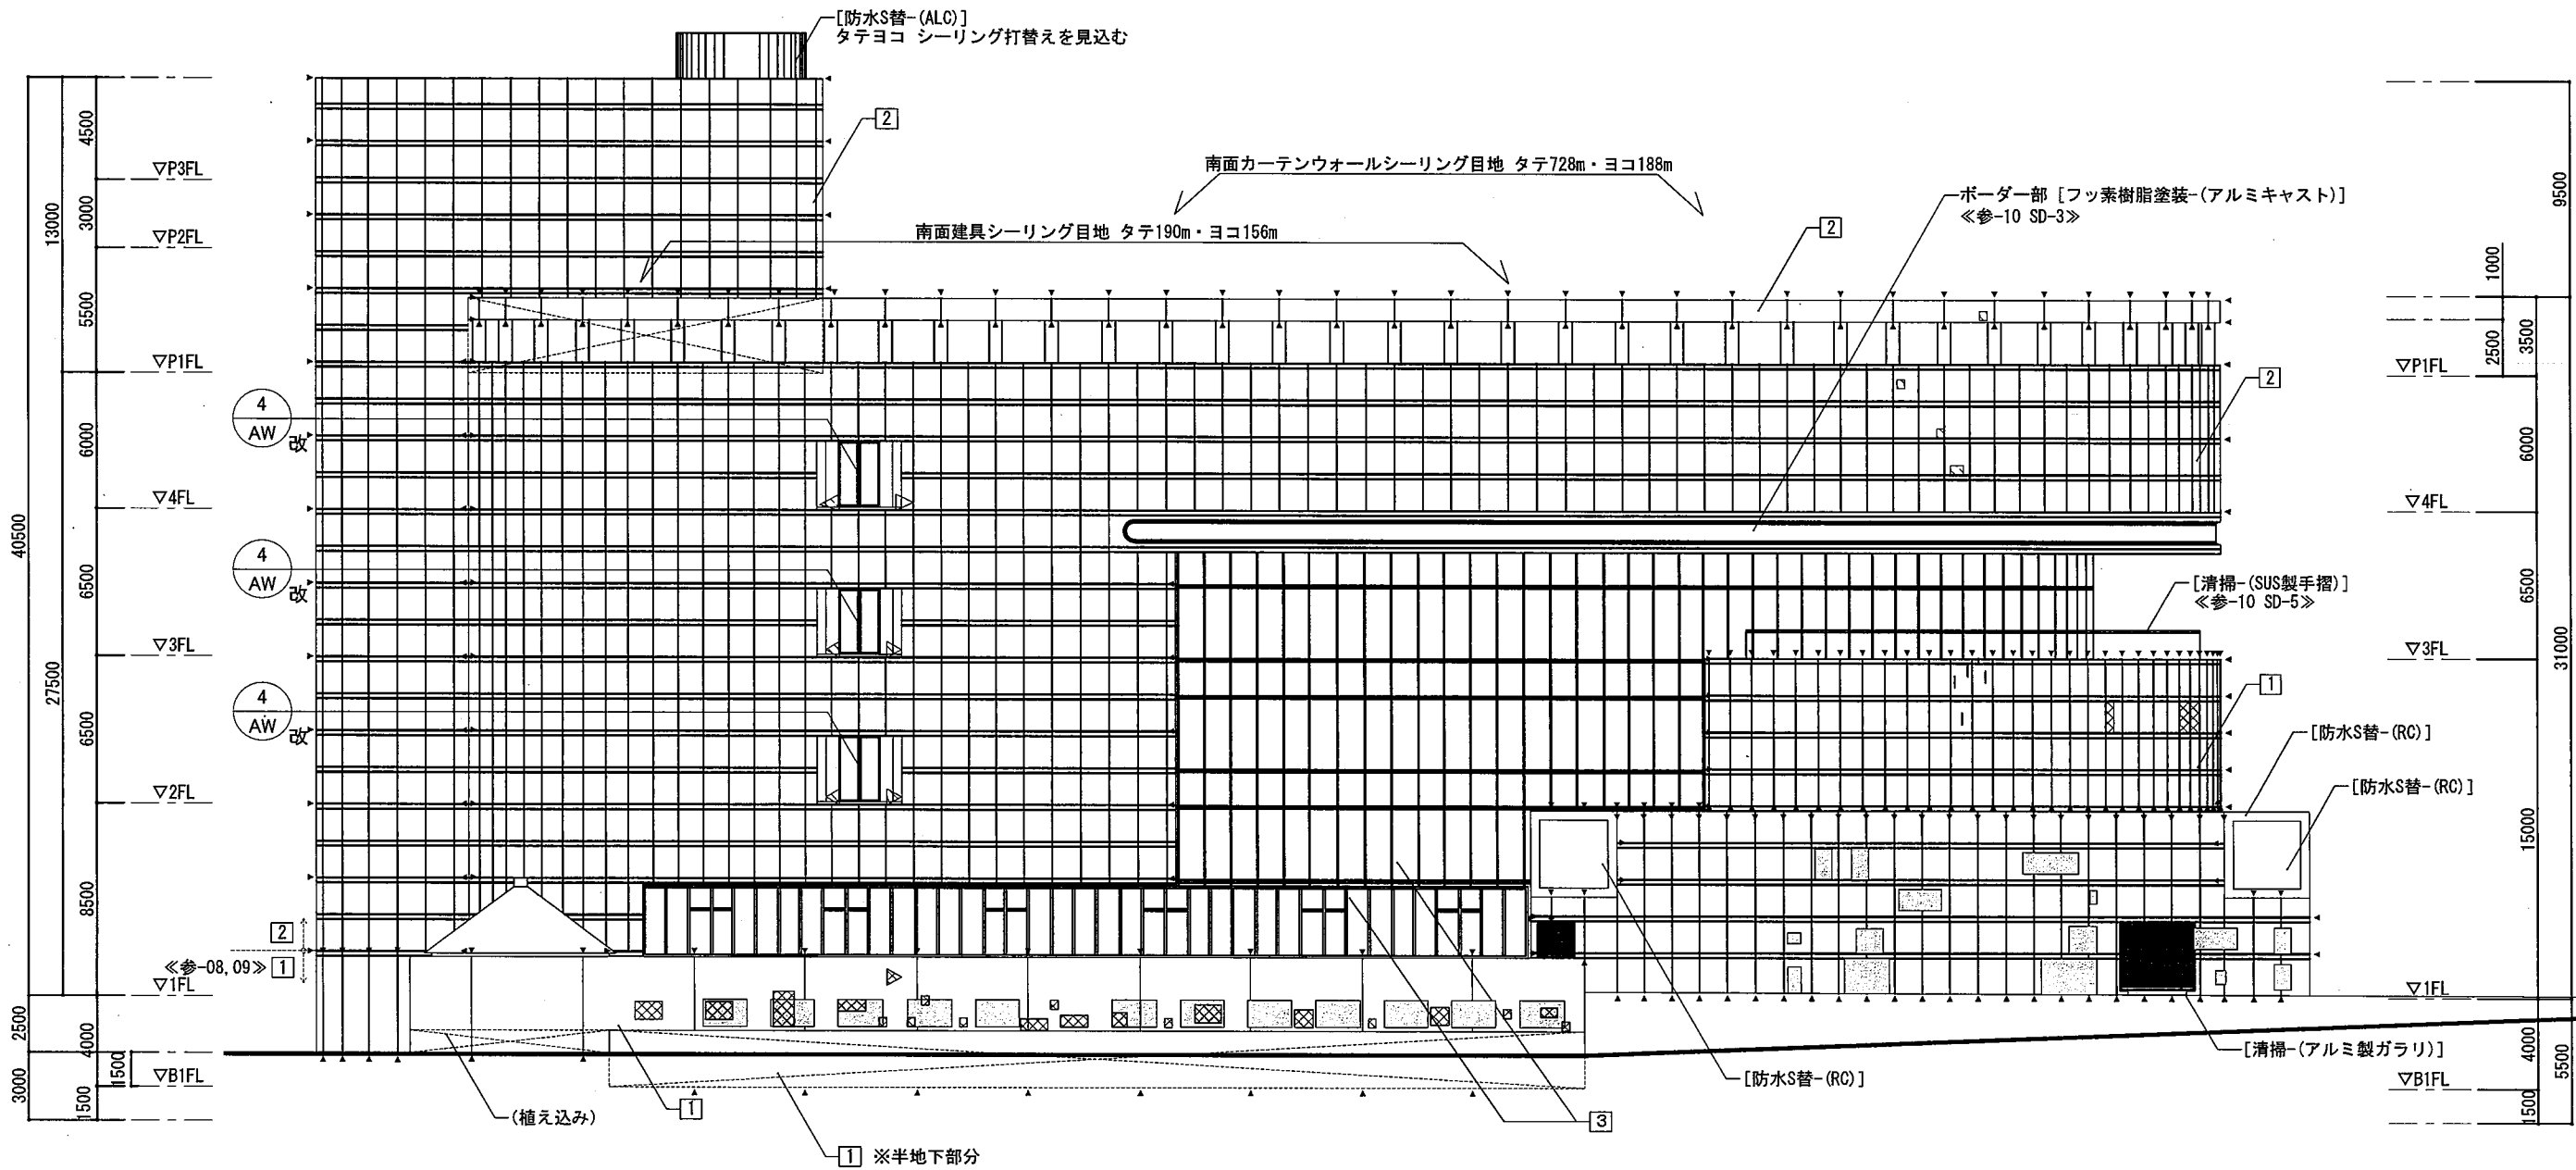


南側立面図 S=1/300

			担当	特記	工事名	図面名	立面図 (南)	図面番号	区分
				管理番号	某博物館外壁改修工事 (建築)	縮尺	A1: 1/ A3: 1/300	D - 10	建築
						年月			


外壁補修数量表										1 : タイル後張部 [(磁気質タイルM-RC)]、		2 : タイル先打部 [(磁気質タイル先打ちPCa版)]	
凡例			調査数量 (枚)					合計	補修工法				
			北面	東面	南面	西面	小計						
①		タイル下地浮き	A工区 40	A工区 0	A工区 182	A工区 2094	A工区 2316	2701	注入口付アンカーピンニング部分エポキシ樹脂注入工法 タイル1枚につき1カ所。躯体埋め込み深さ40mm以上。				
			B工区 26	B工区 4	B工区 355	B工区 0	B工区 385						
②		タイル陶片浮き	A工区 284	A工区 0	A工区 36	A工区 46	A工区 366	410	注入口付アンカーピンニング樹脂注入タイル固定工法 タイル1枚につき1カ所。PC版埋め込み深さ40mm以上。				
			B工区 23	B工区 6	B工区 15	B工区 0	B工区 44						
③		ひび割れ	A工区 57	A工区 0	A工区 501	A工区 257	A工区 815	1143	タイル撤去後、Uカットシール材充填工法 後に、タイル用1液型編成シリコンエポキシ樹脂系接着剤 ※同程度タイル新設を見込む (特殊山型磁器質タイル。ラスタータイルとも)				
			B工区 46	B工区 78	B工区 204	B工区 0	B工区 328						
			※長さは各短手方向を見込む										
特記事項		※各補修の数量については、面積見合いとして、うち10%はラスタータイルとして見込むこと。											
		・ ②部分の軽度なひび割れに関しては、経過観察とし、剥落の恐れがある重度なひび割れに関しては、変更にて見込む。											
		・ タイル割付図、《参-8～9》については標準図とし、場所によっては相違あり。											
		・ ピン頭については、既存タイルと同色に着色すること。											

凡例 ▶ ◀ : タイル仕上げ外壁 シーリング打替え箇所 (W20、D20程度)

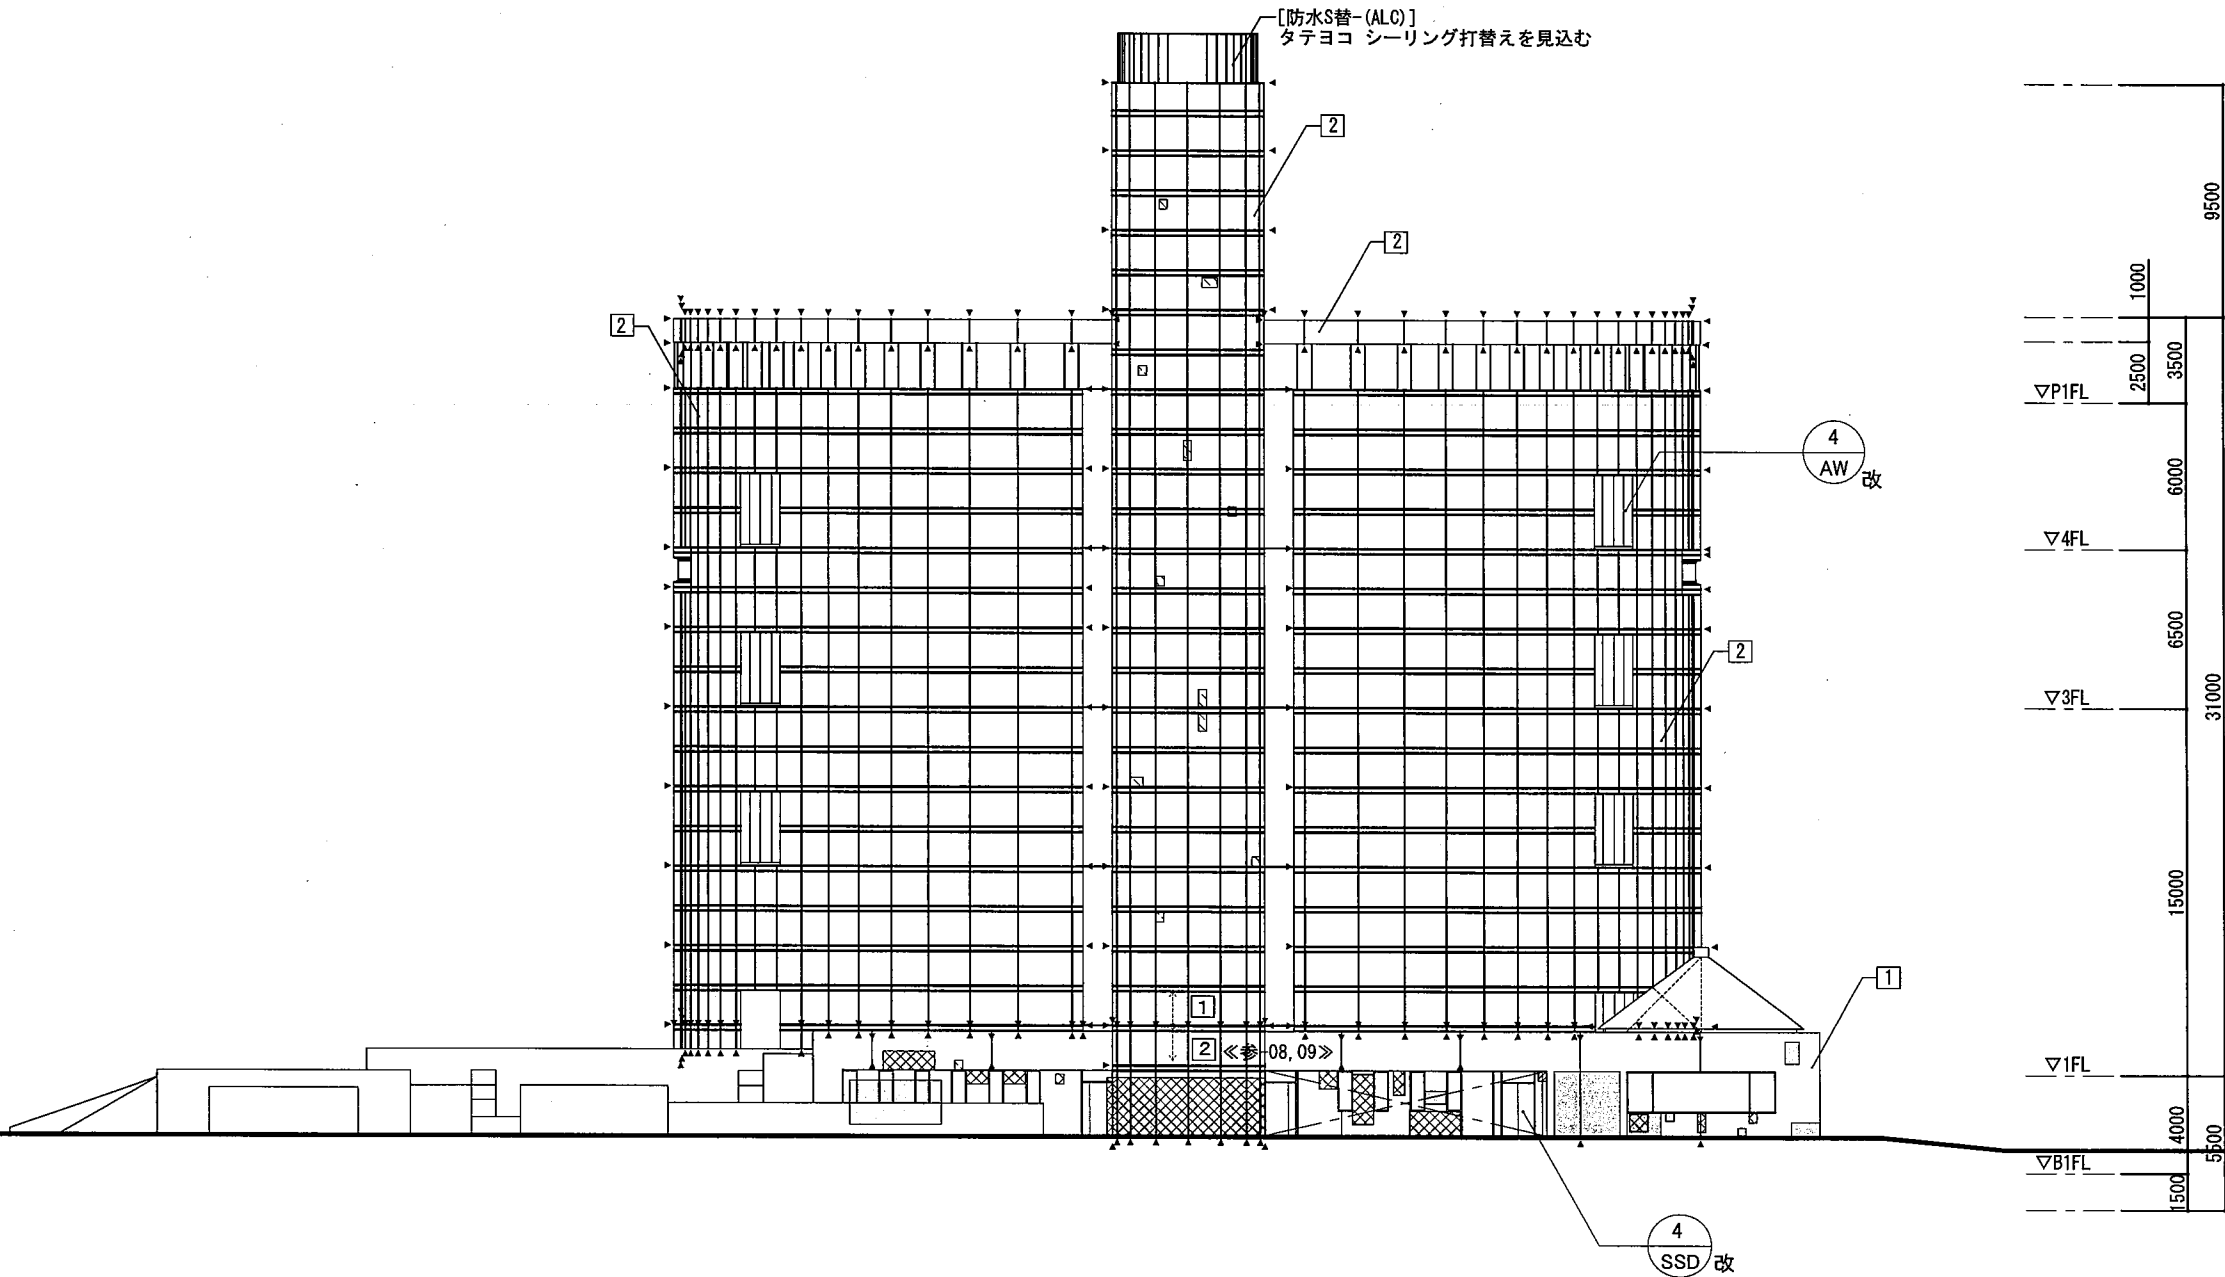

西側立面図 S=1/300

				担当	特記	工事名	図面名	図面番号	区分
						某博物館外壁改修工事 (建築)	立面図 (西)	D - 11	建築
				管理番号			縮尺	年月	
							A1: 1/ A3: 1/300		

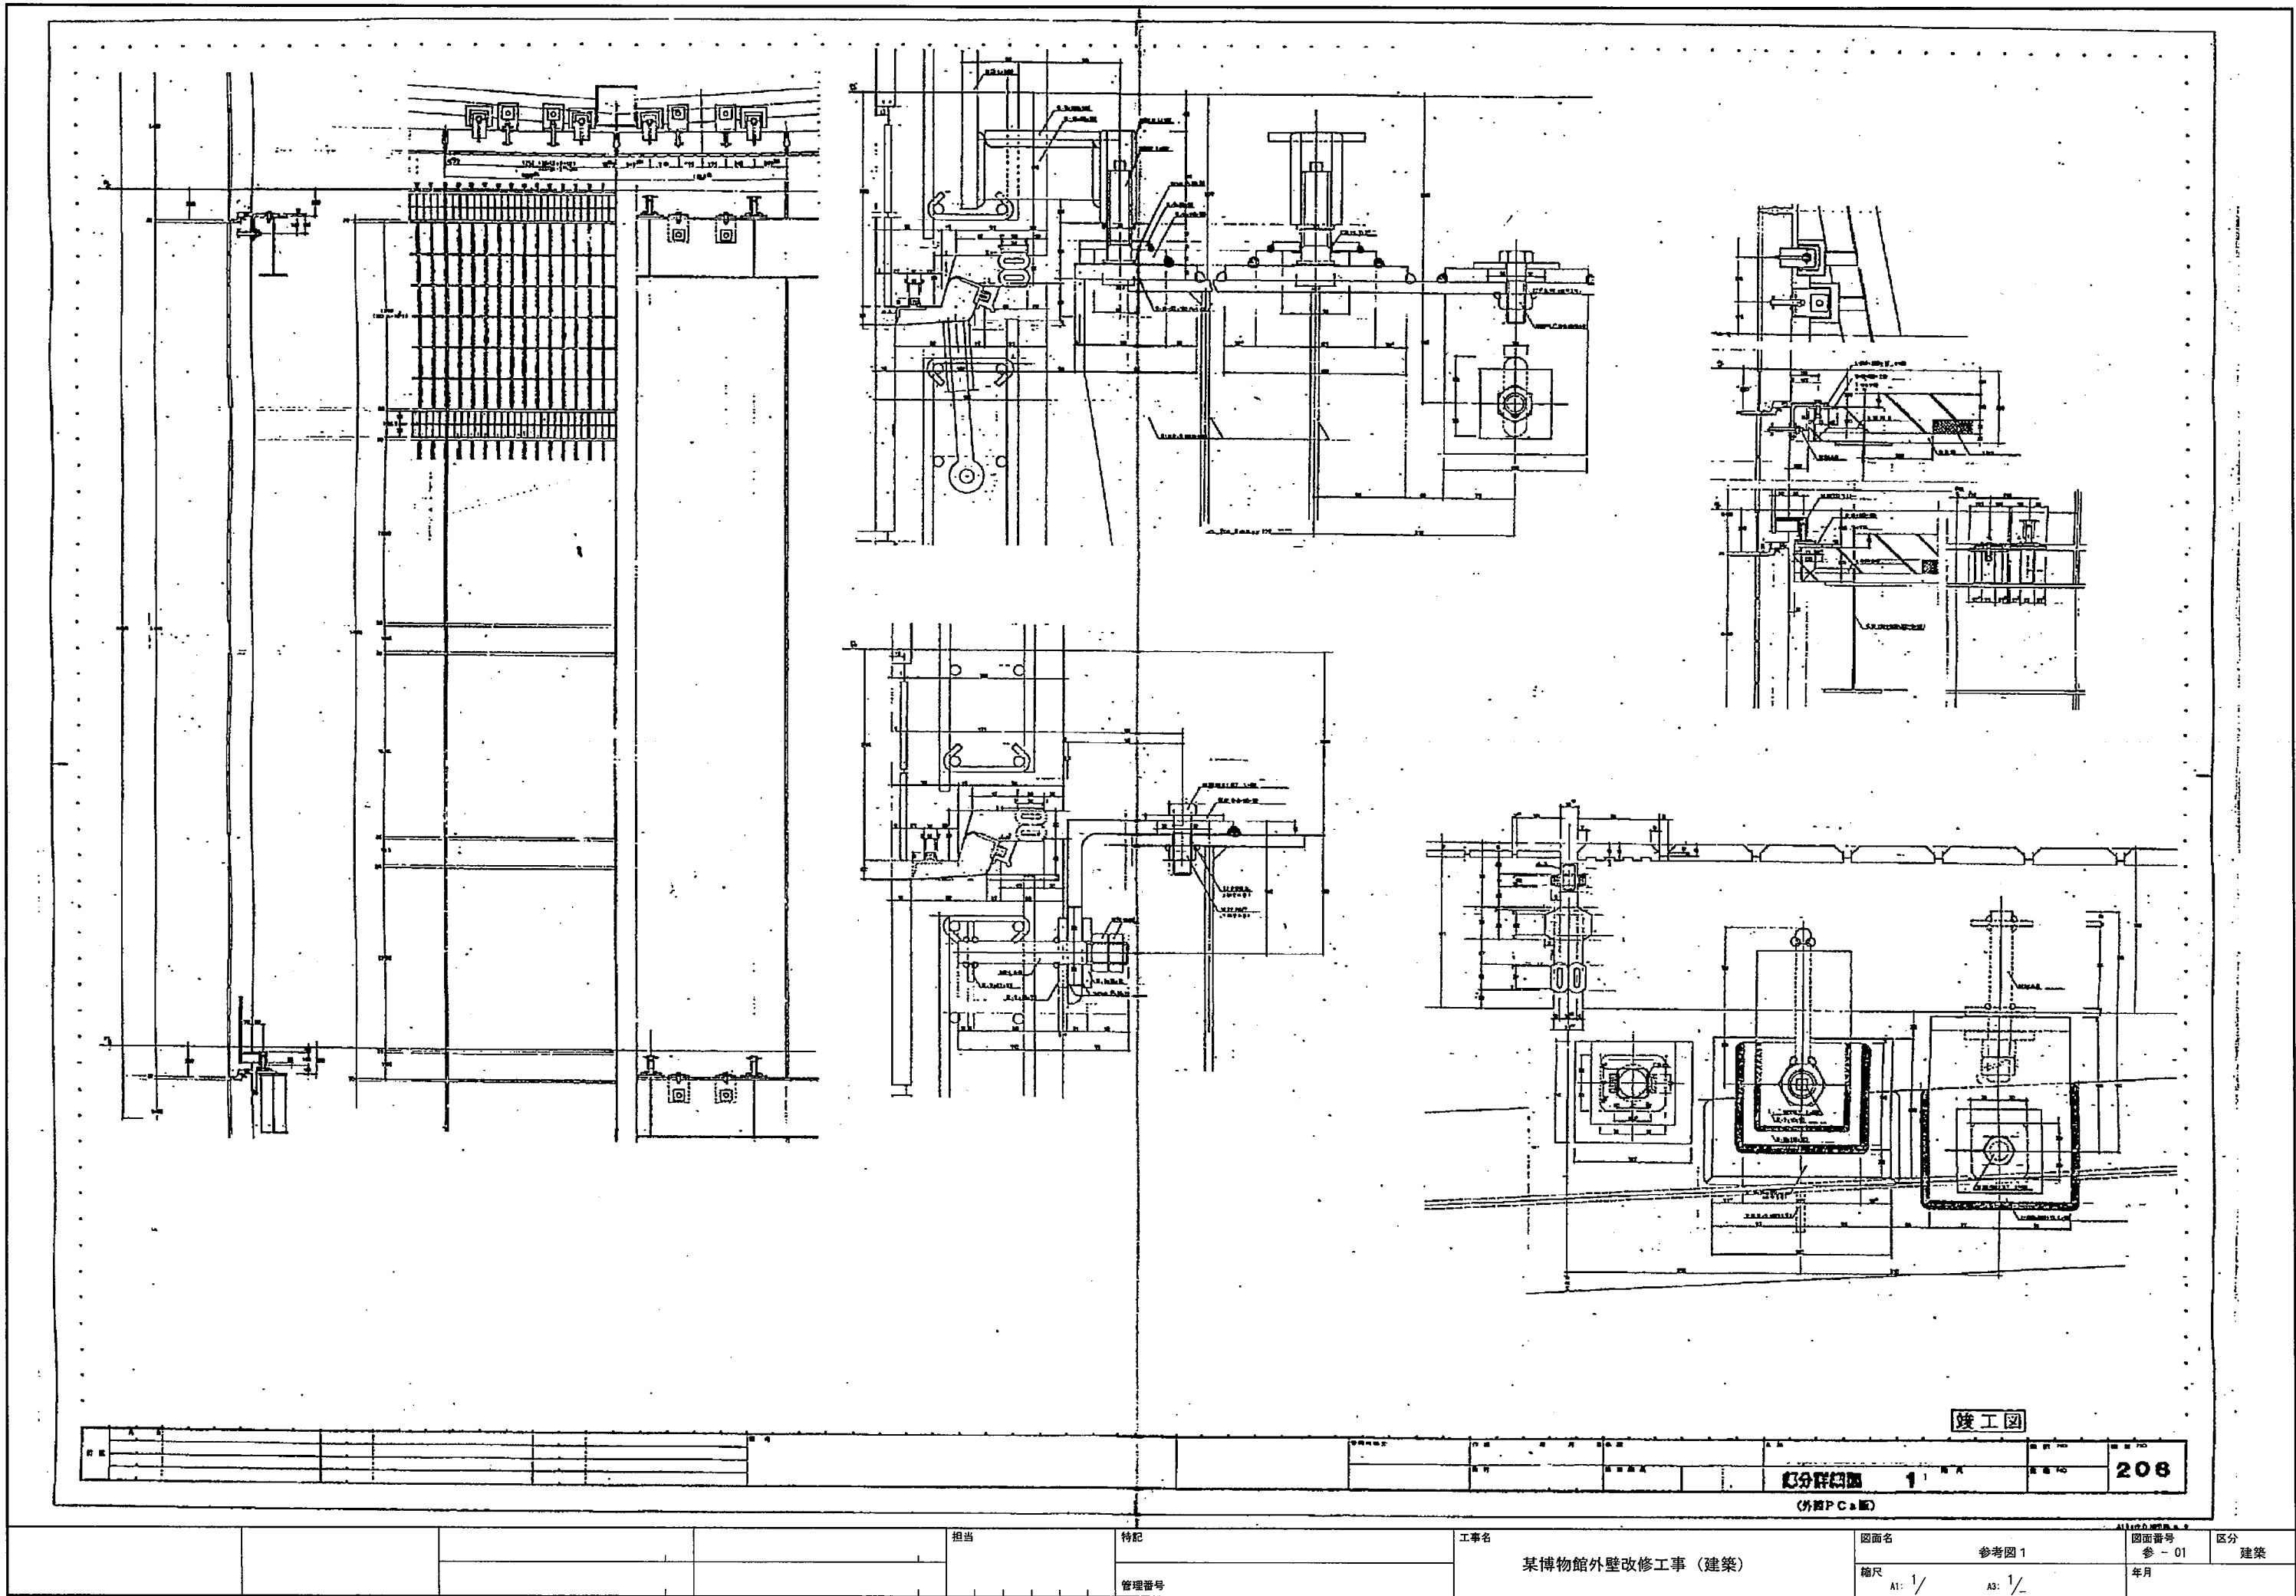


竣工図

(外壁PC板)








担当				特記				工事名				図面名				図面番号				区分			
								某博物館外壁改修工事（建築）				参考図 1				参 - 01				建築			
管理番号												縮尺				年月							
												A1: 1/				A3: 1/							

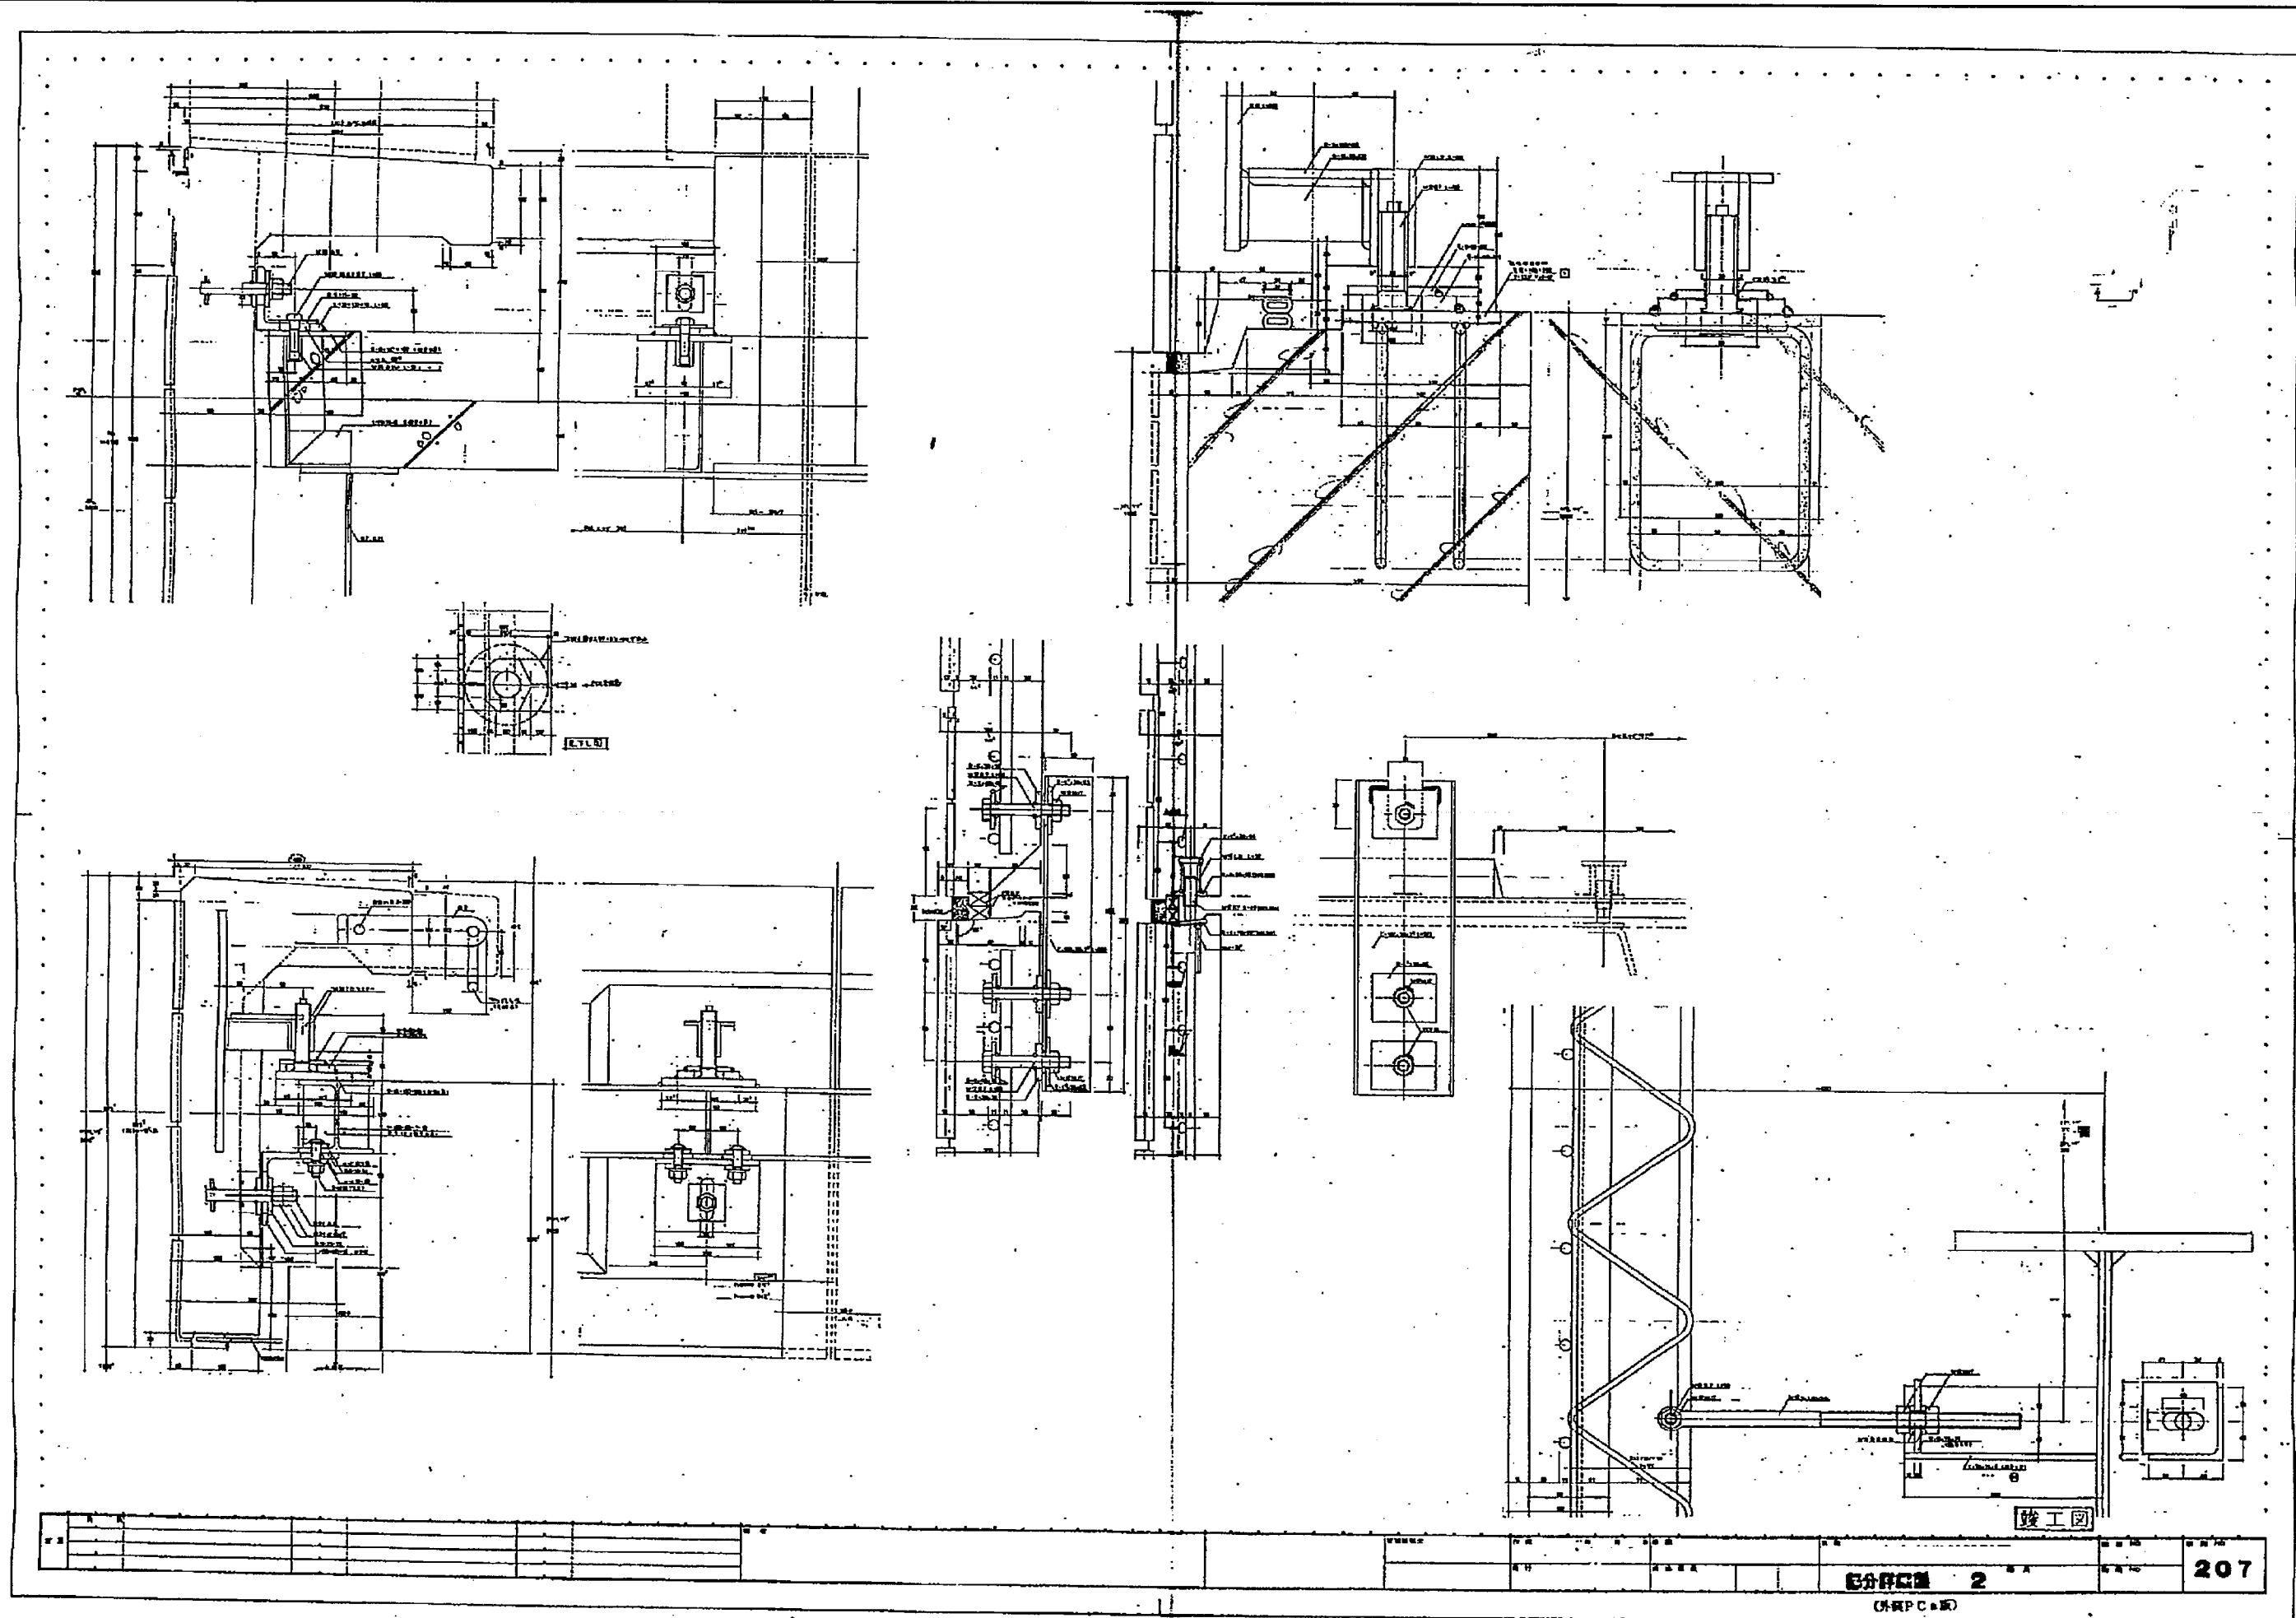

(外観PC版)

207

			担当	特記	工事名	図面名	参考図 2	図面番号	区分
				管理番号	某博物館外壁改修工事 (建築)	縮尺	A1: 1/ AS: 1/	参 - 02	建築
								年月	

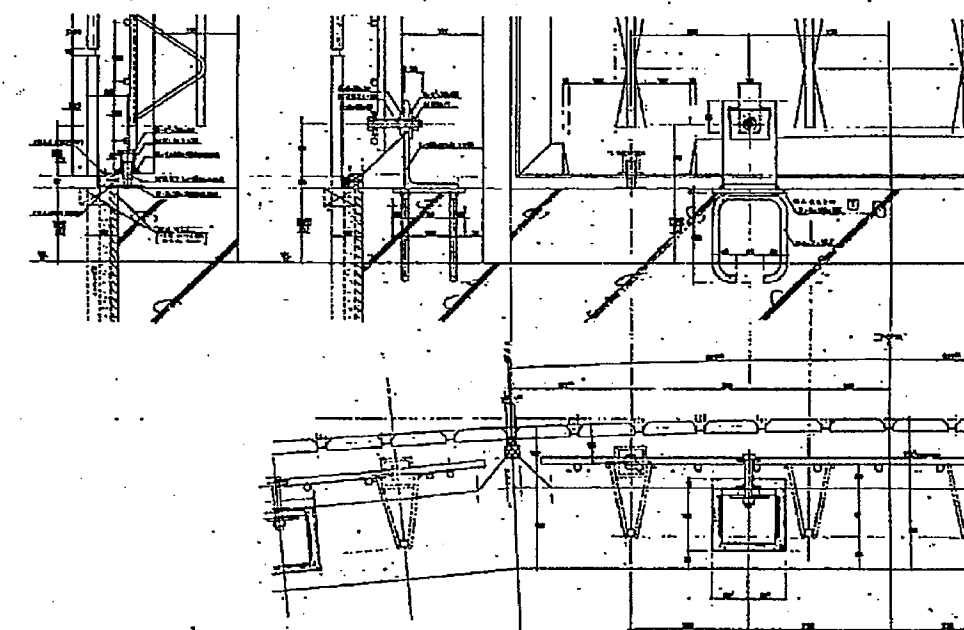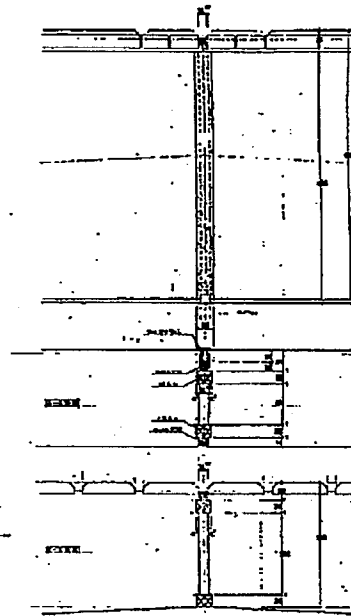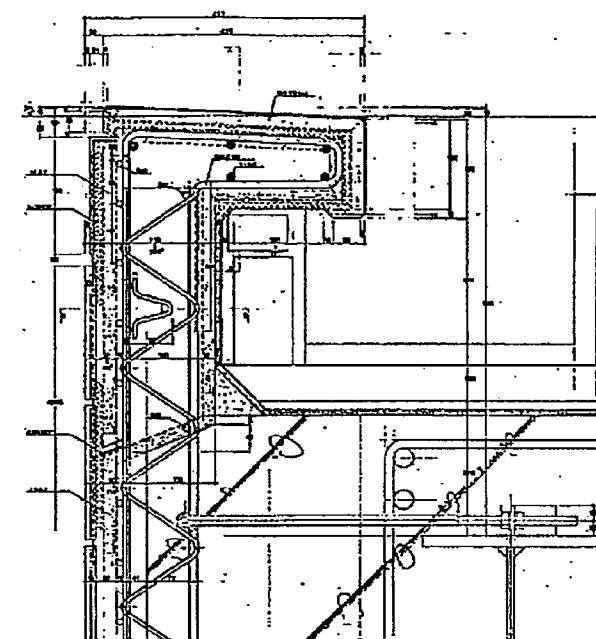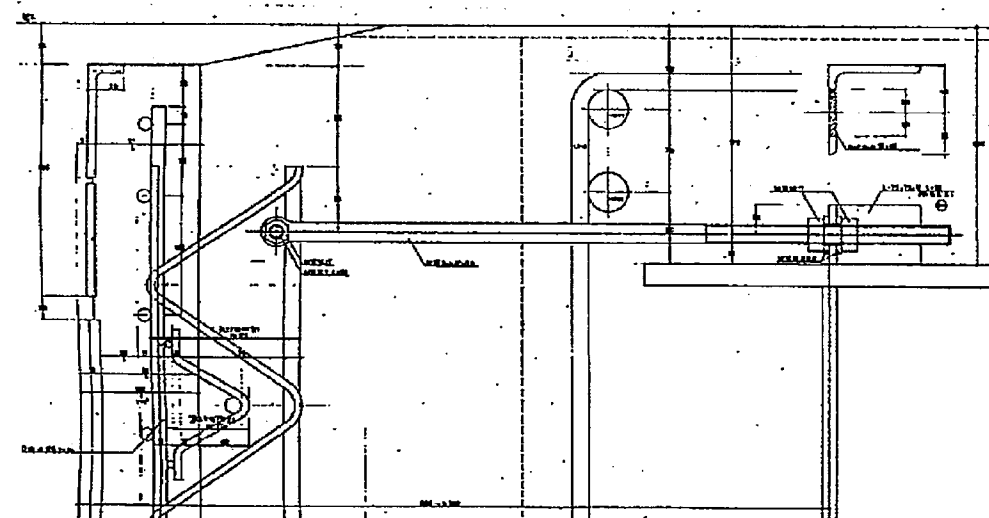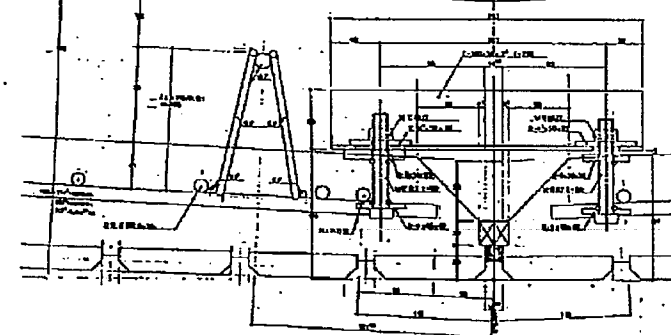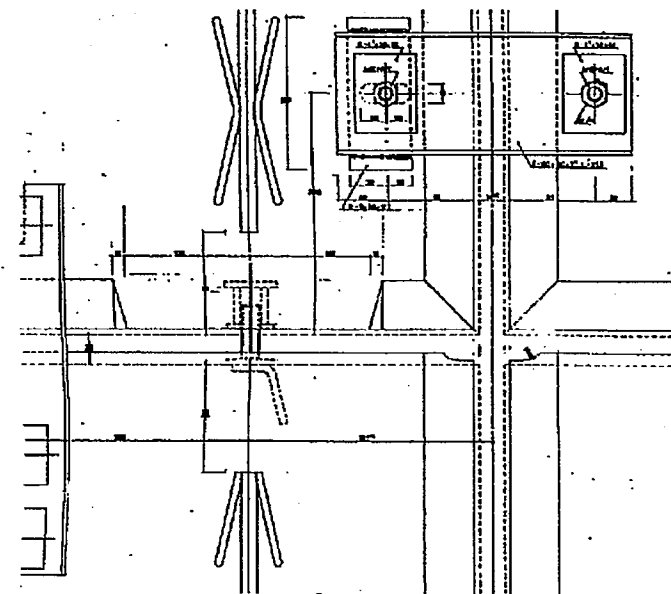













竣工図

部分詳細図 3

(外観PC&壁)

208


				担当	特記	工事名	図面名	参考図 3	図面番号	区分
					管理番号	某博物館外壁改修工事（建築）	縮尺	A1: 1/ A3: 1/	参 - 03	建築
									年月	

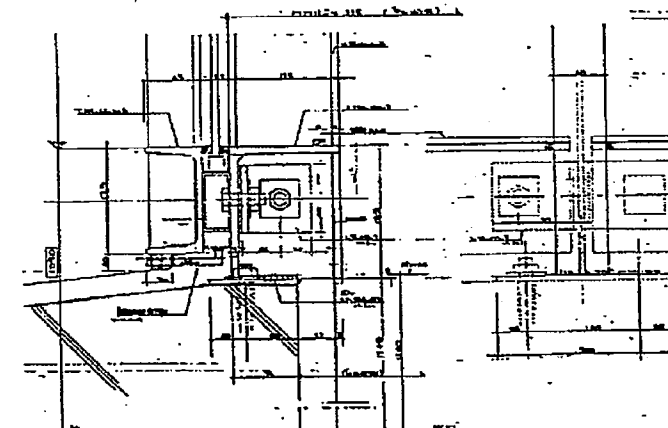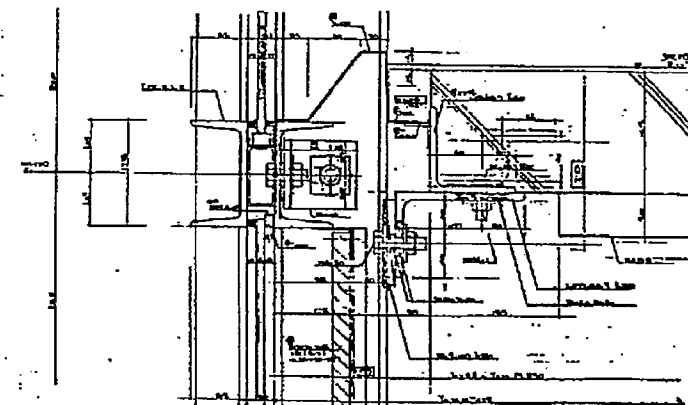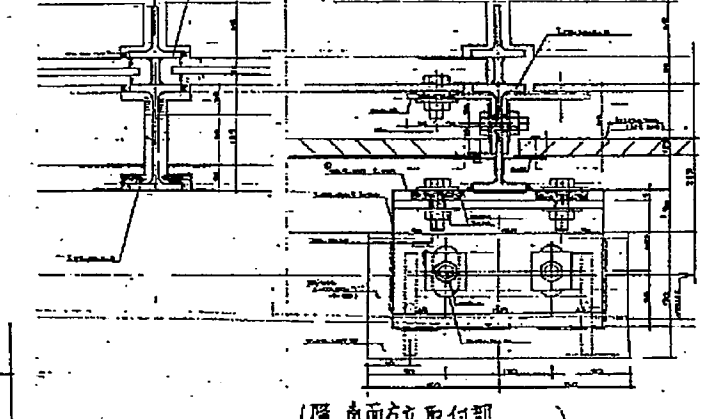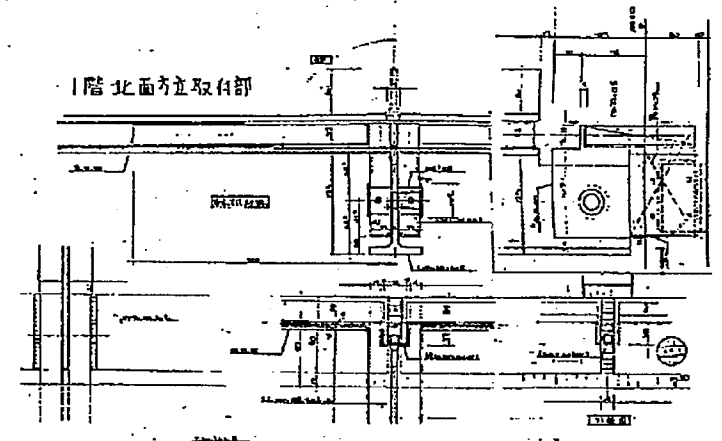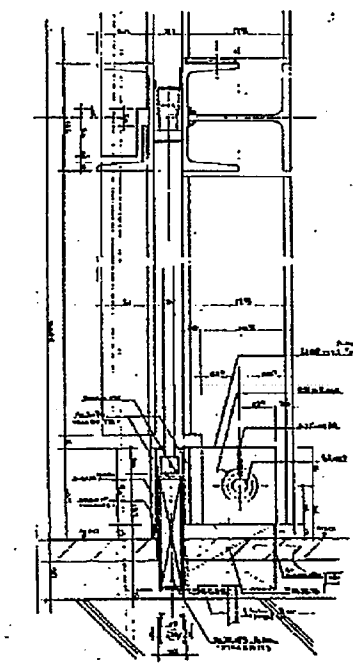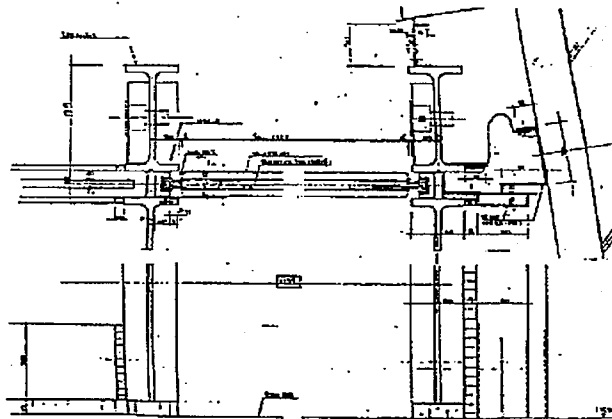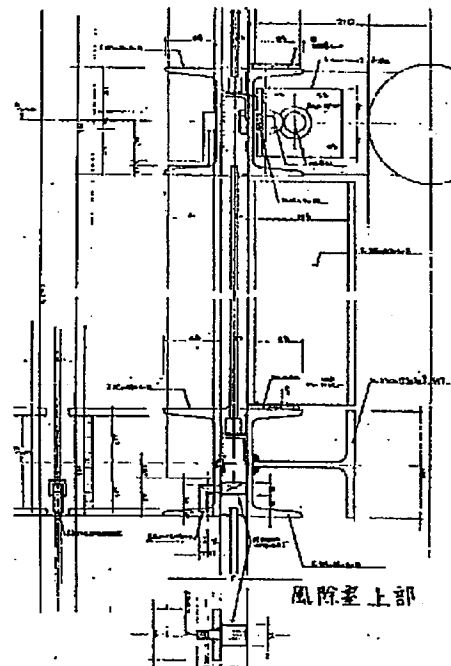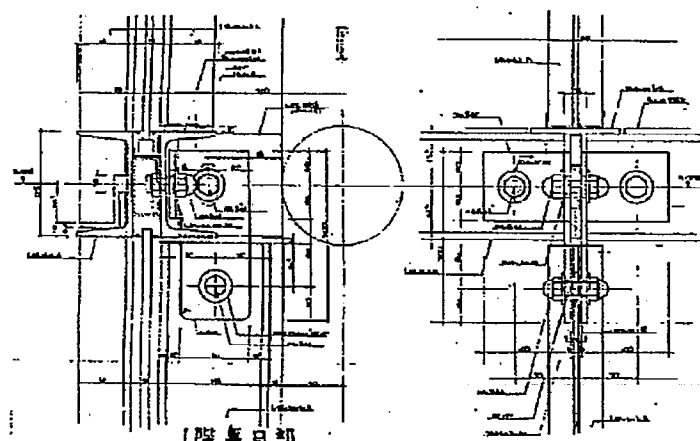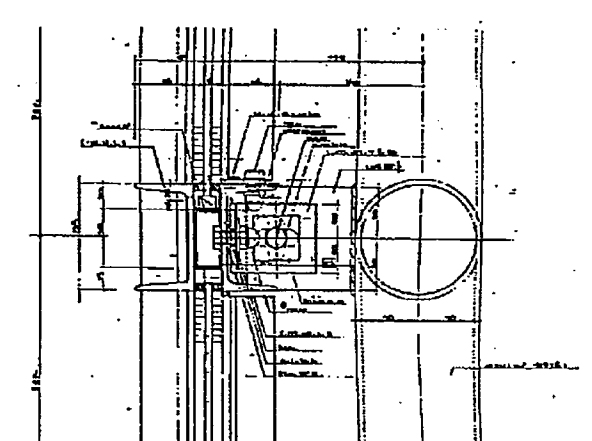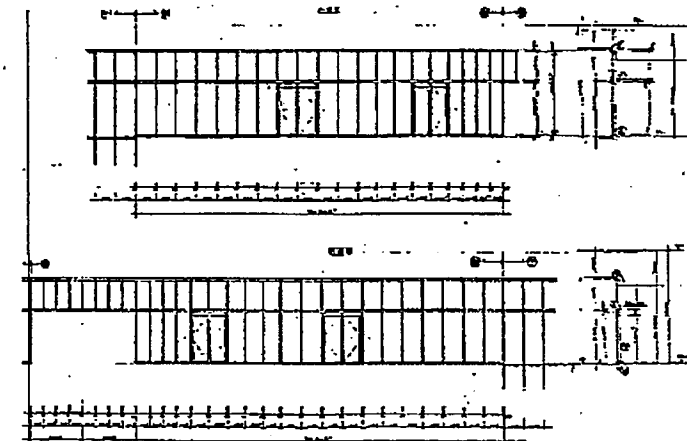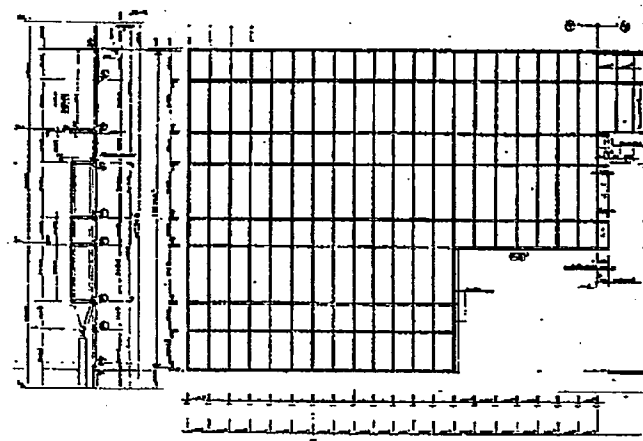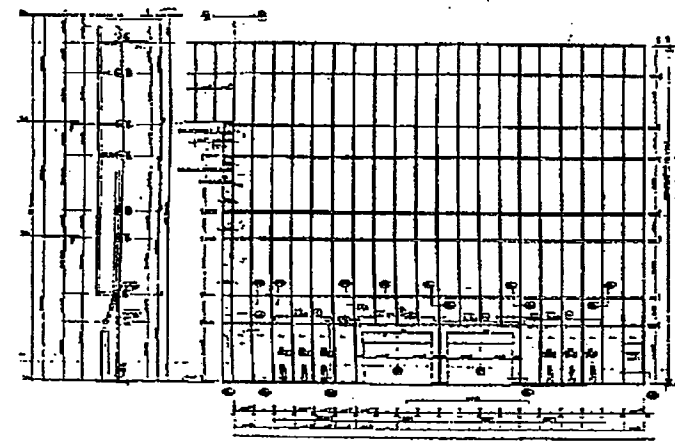


竣工図



				担当	特記	工事名 某博物館外壁改修工事（建築）	図面名 参考図 4	図面番号 参 - 04	区分 建築
					管理番号		縮尺 A1: 1/ A3: 1/	年月	

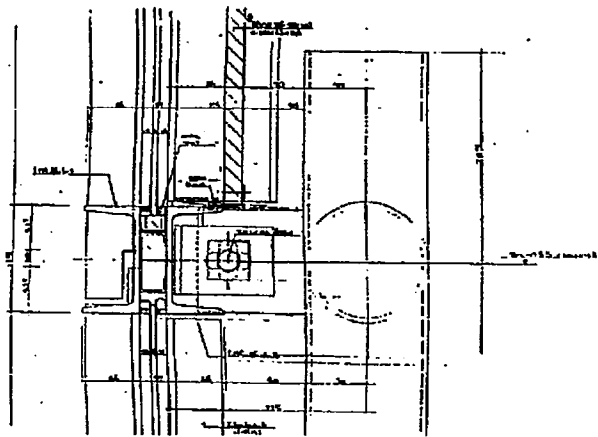


3階 南面無目取合部

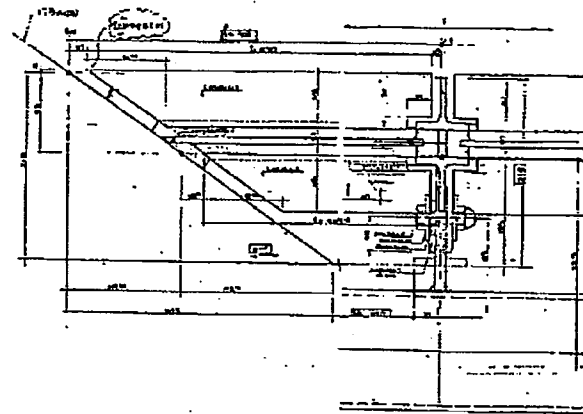


ガラス側 取合部

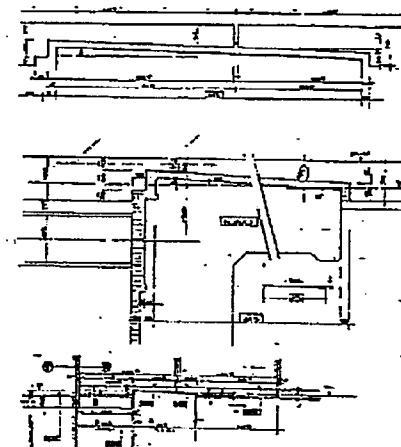


2階 南面バルコニー取合部

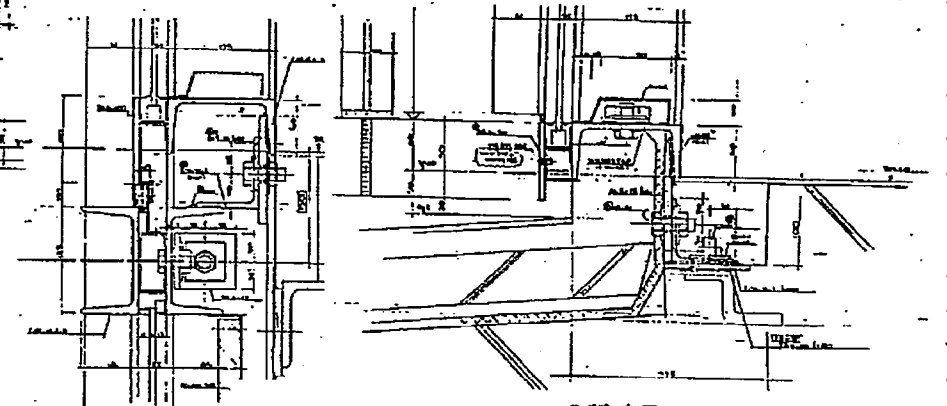


3階 東面バルコニー床取合部

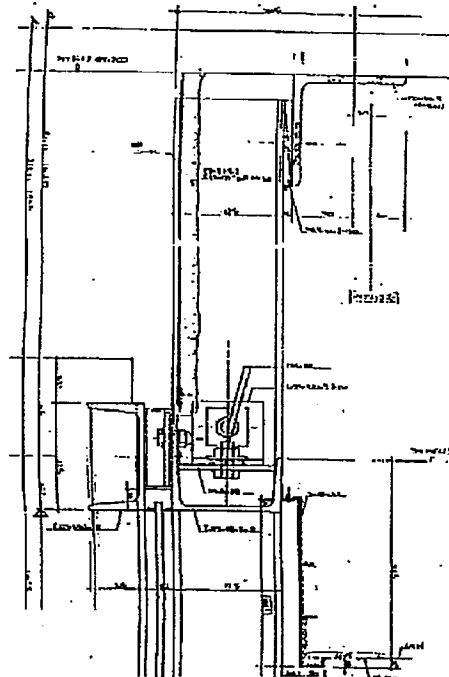


3階 上部 スラブ取合部

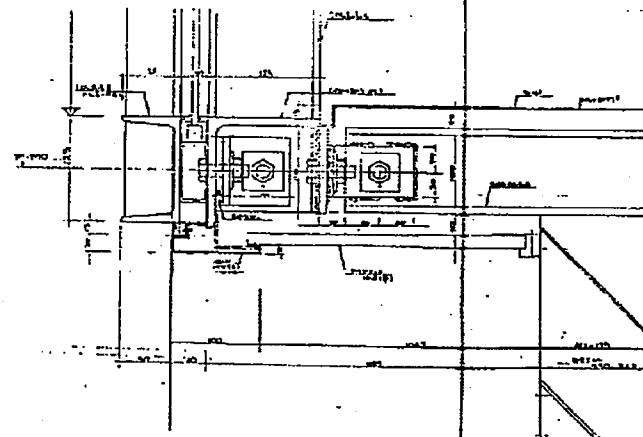


3階 東面自販機置場上部

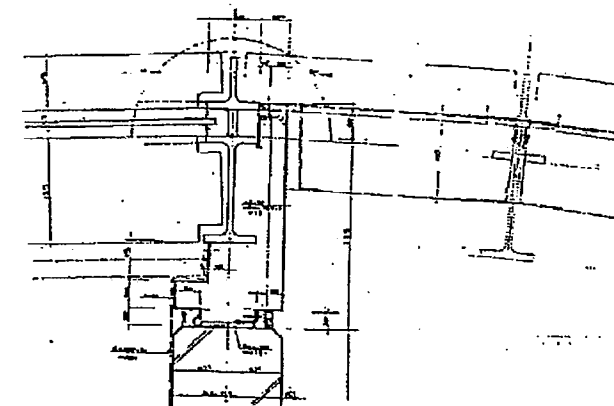


3階 東面自販機置場方立

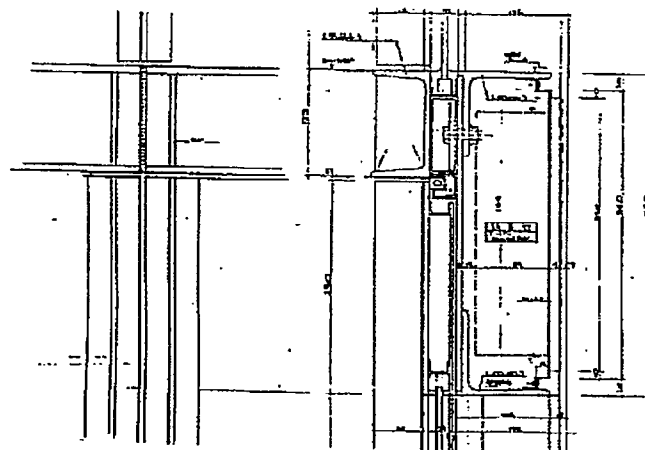

3階 東面バルコニー最上部

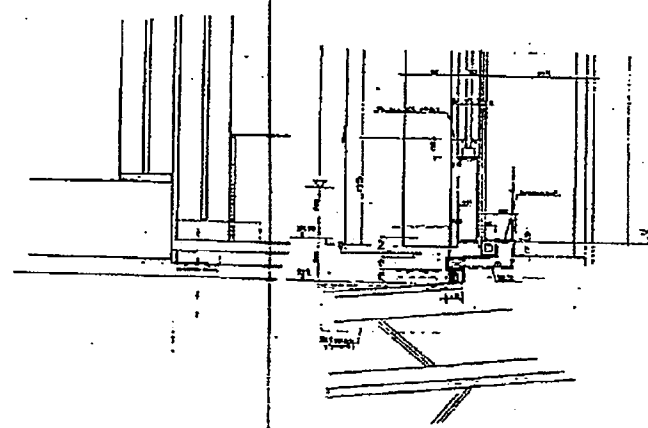

3階 東面バルコニー最下部

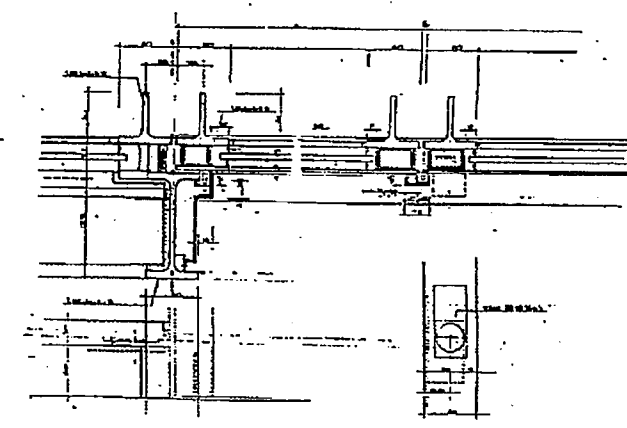



3階 東面バルコニー方立

竣工図

										図面番号	212
										図面番号	参 - 05
										年月	




(外観カーテンウォール)

			担当	特記	工事名	図面名	参考図 5	図面番号	区分
				管理番号	某博物館外壁改修工事 (建築)	縮尺	A1: 1/ A3: 1/	参 - 05	建築

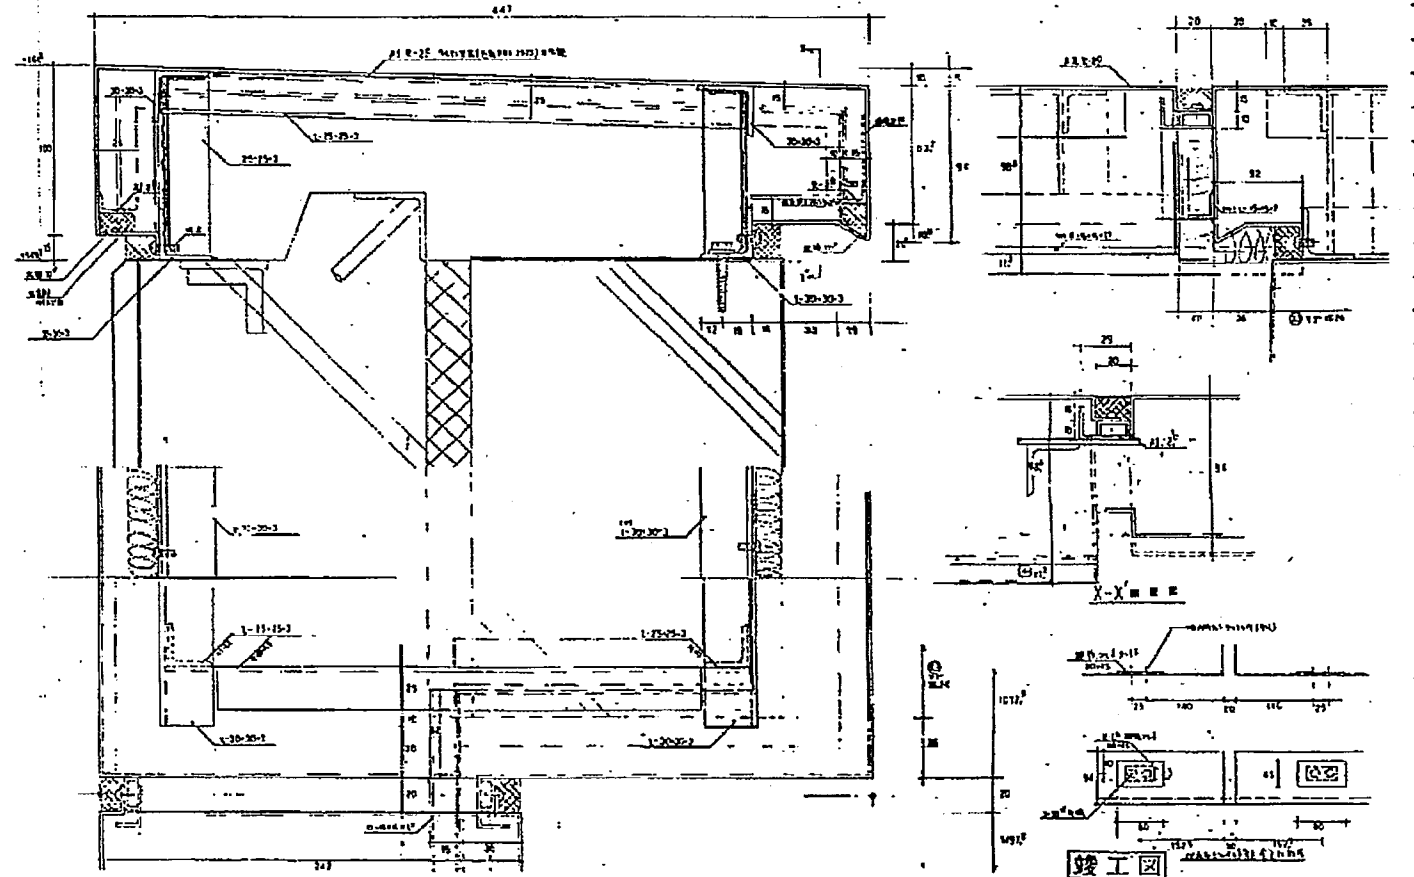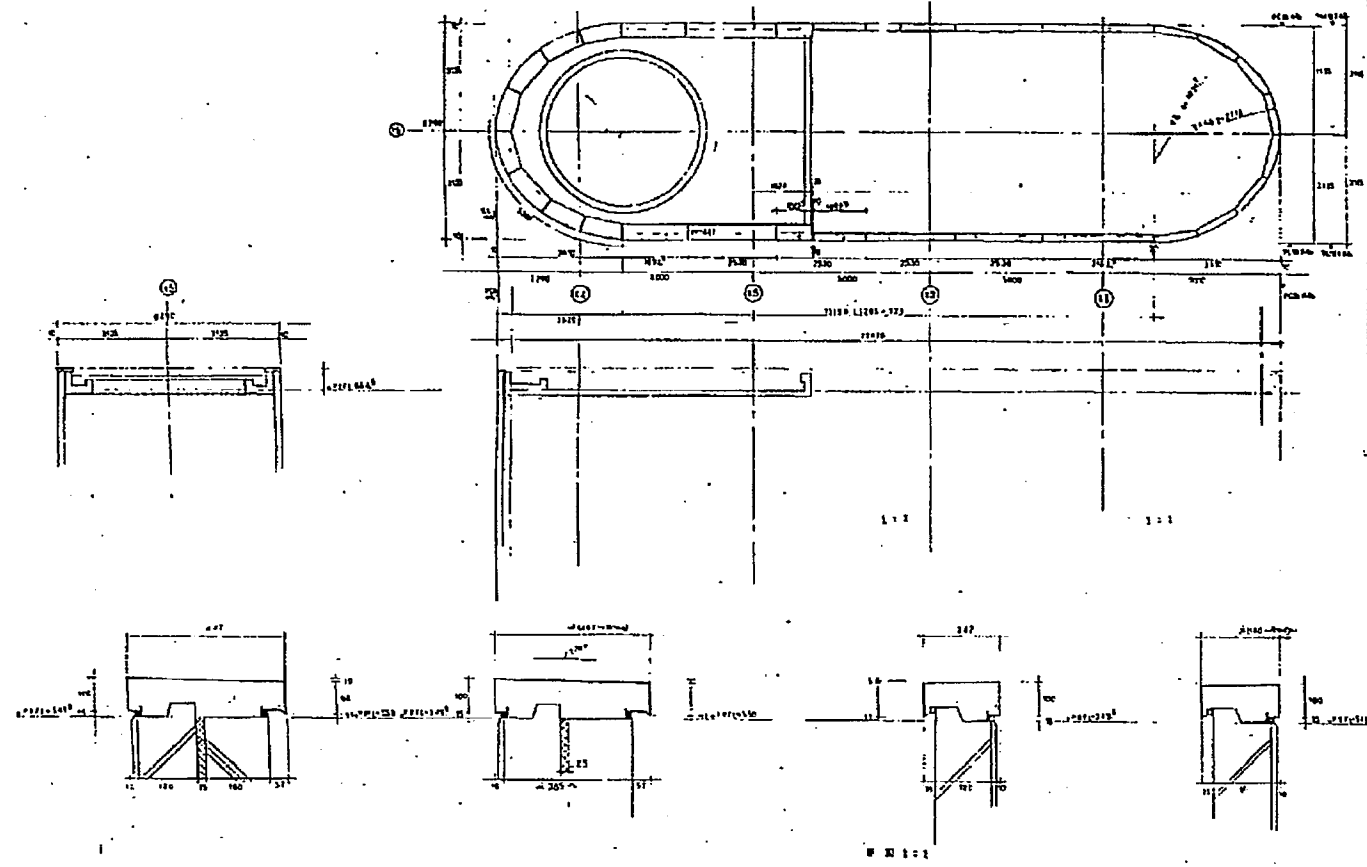

図面名	図面番号	区分	建築	215
部分群図 10	(R 属アルミ豆木)			


担当	特記	工事名	某博物館外壁改修工事 (建築)	図面名	参考図 6	図面番号	参 - 06	区分	建築
	管理番号			縮尺	A1: 1/ A3: 1/	年月			

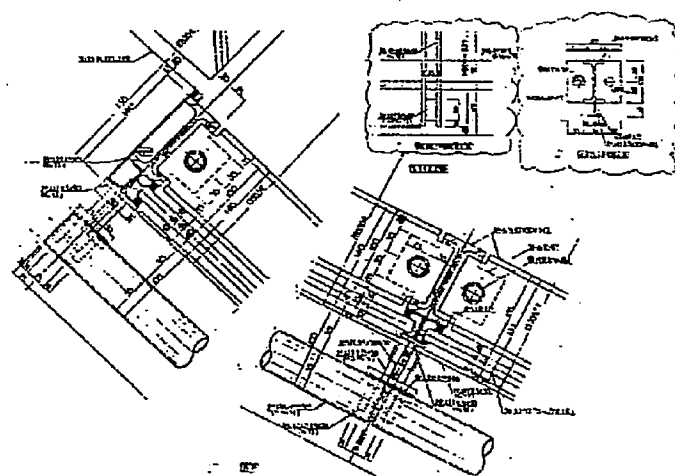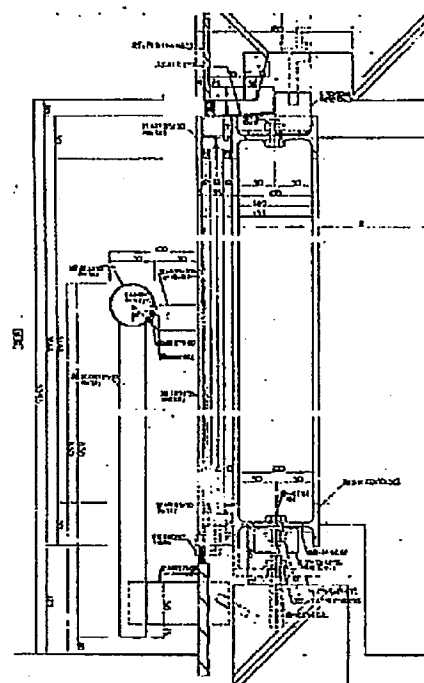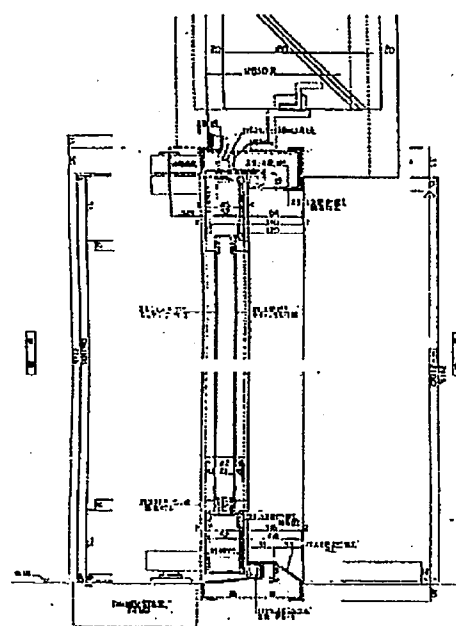


竣工圖

[illegible]


			担当	特記	工事名 某博物館外壁改修工事（建築）	図面名 参考図 7	図面番号 参 - 07	区分 建築
				管理番号		縮尺 A1: 1/ A3: 1/	年月	

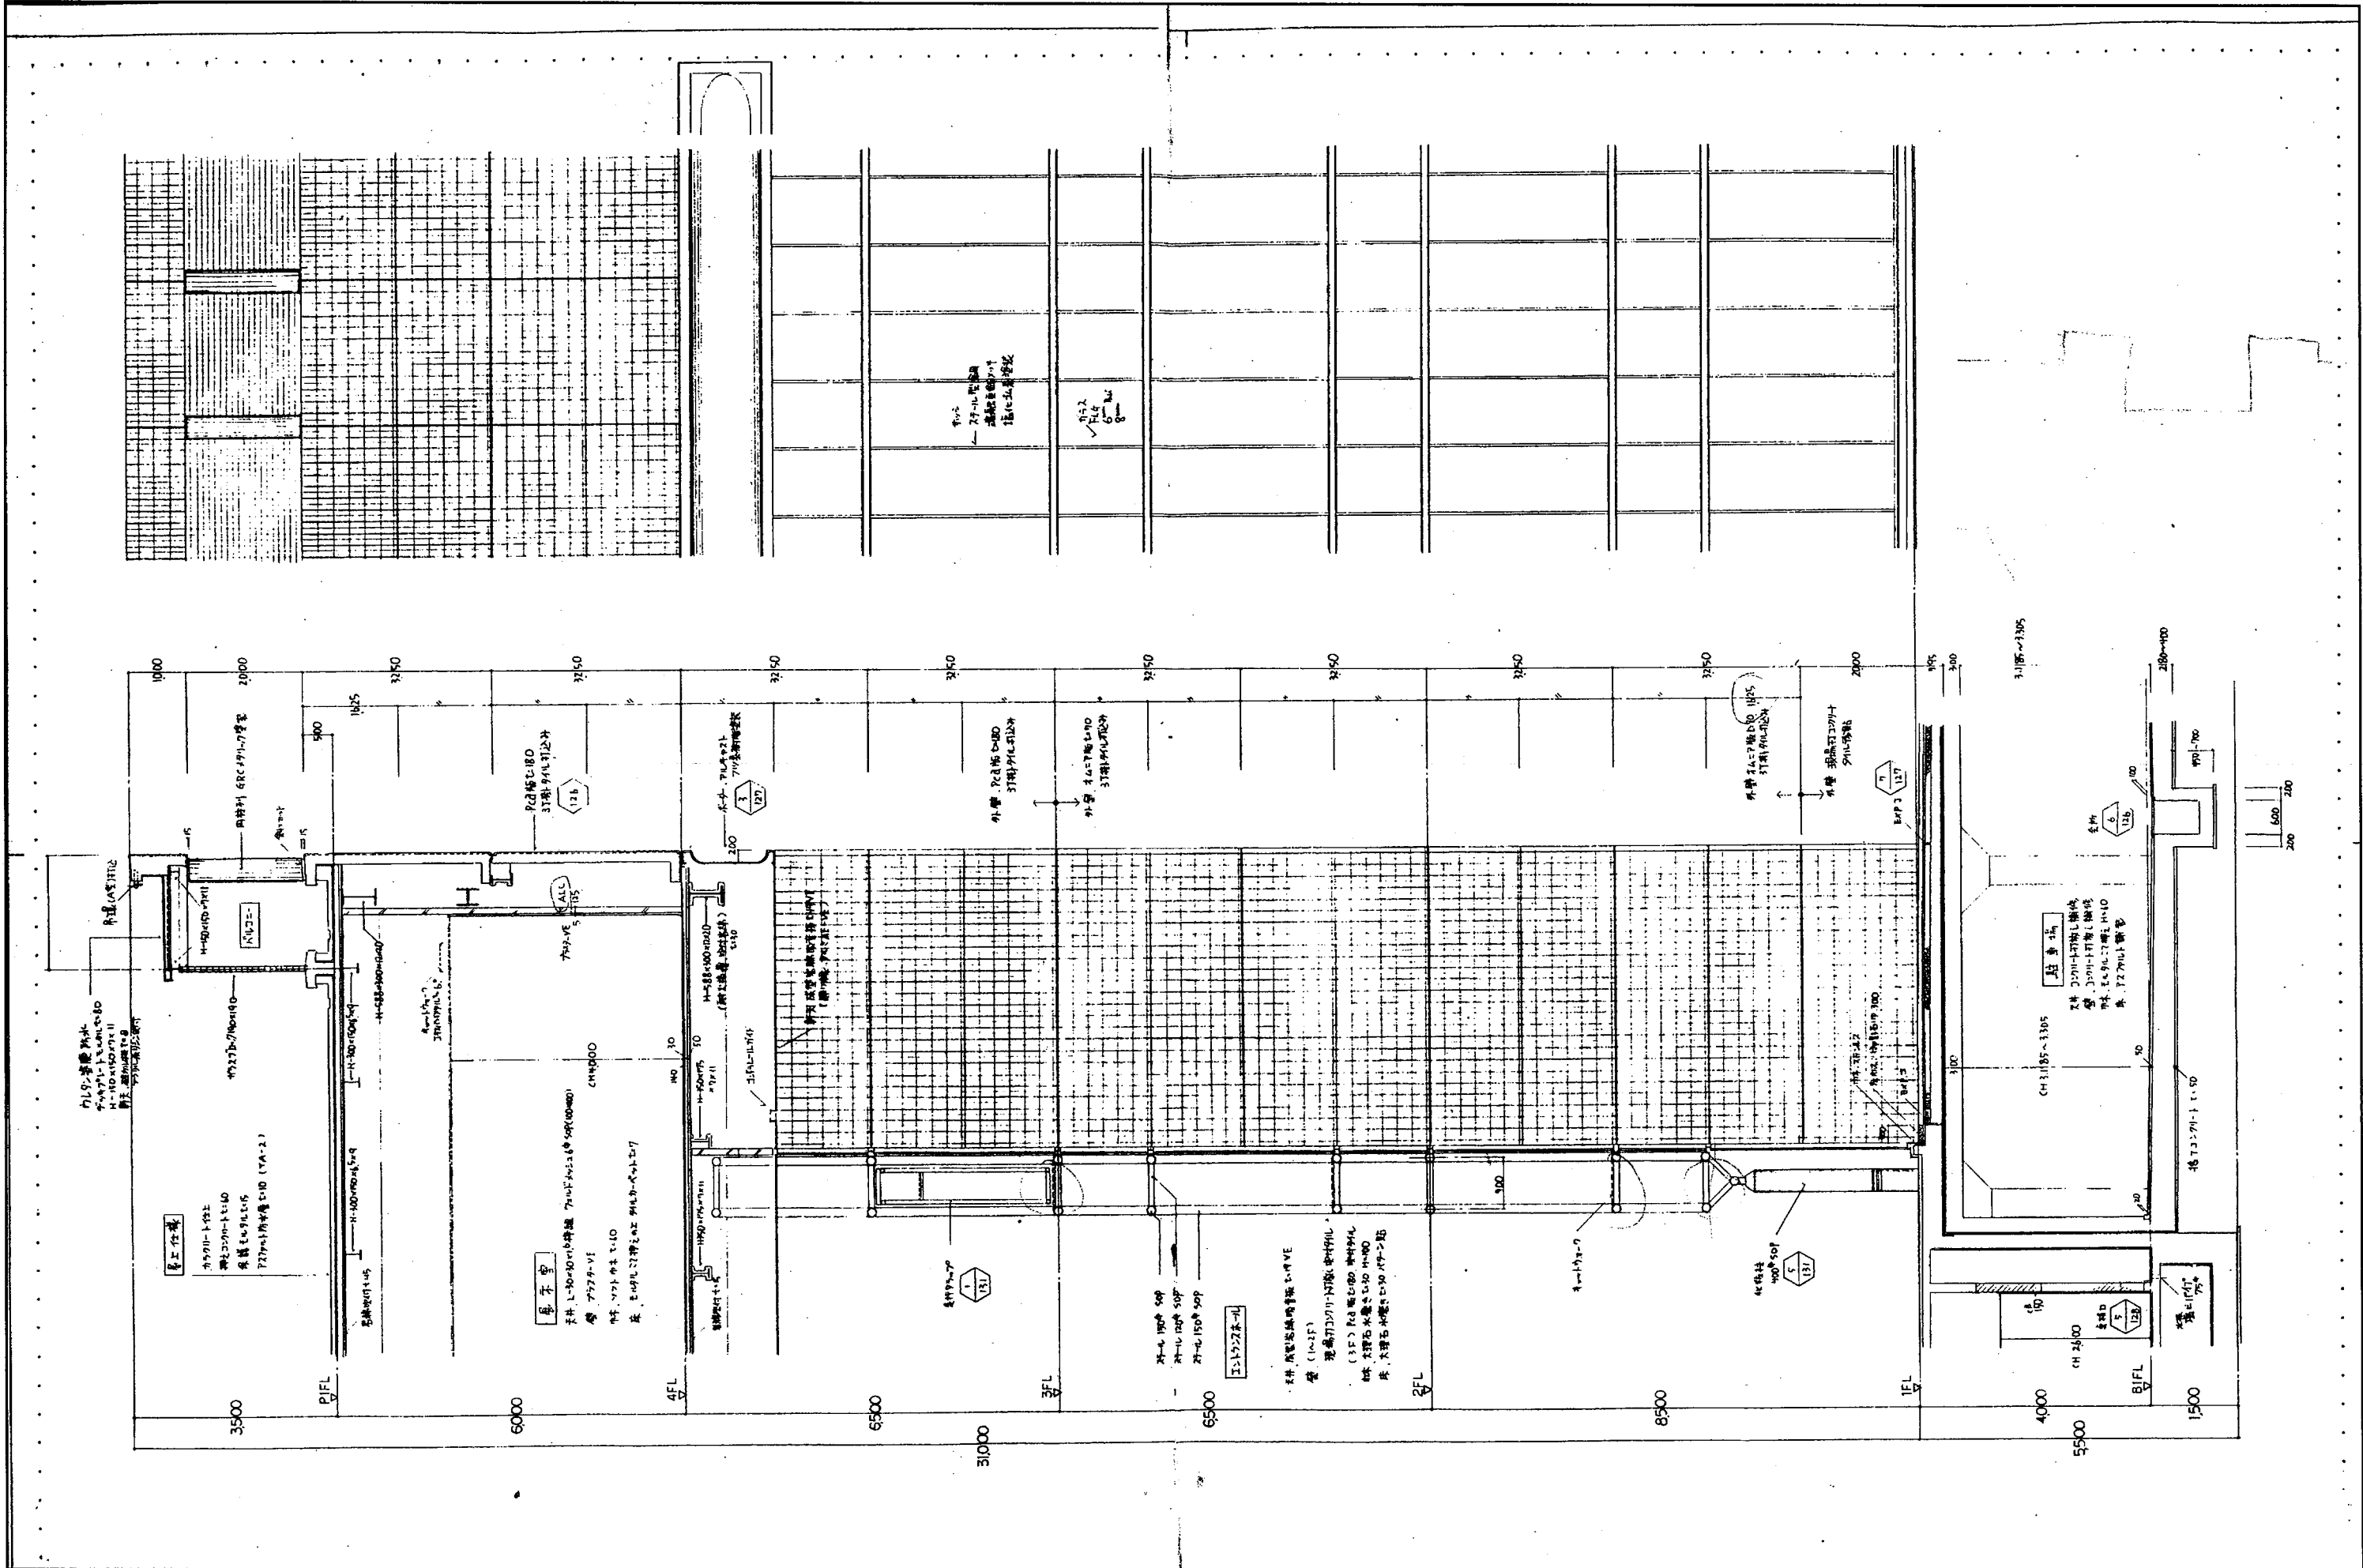

				担当	特記	工事名 某博物館外壁改修工事（建築）	図面名 参考図 8	図面番号 参 - 08	区分 建築
					管理番号		縮尺 A1: 1/ A3: 1/_	年月	

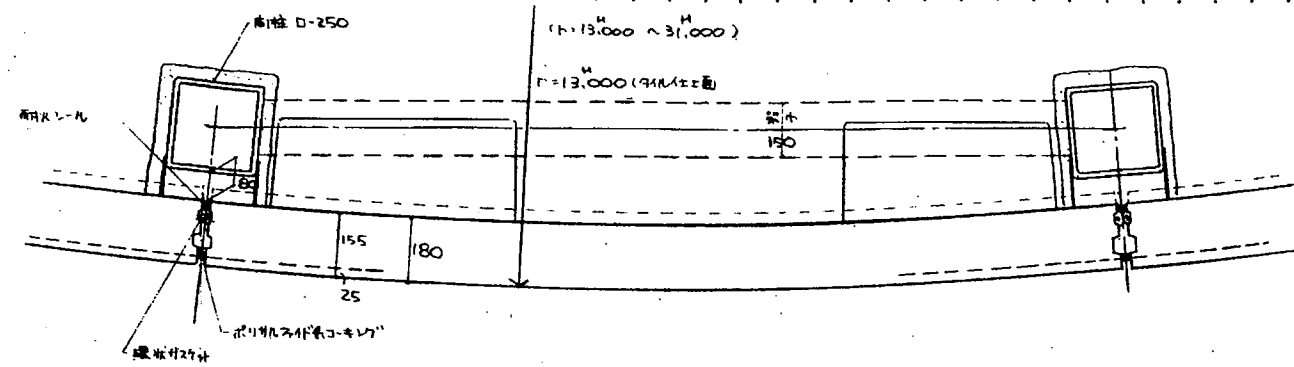


平面図


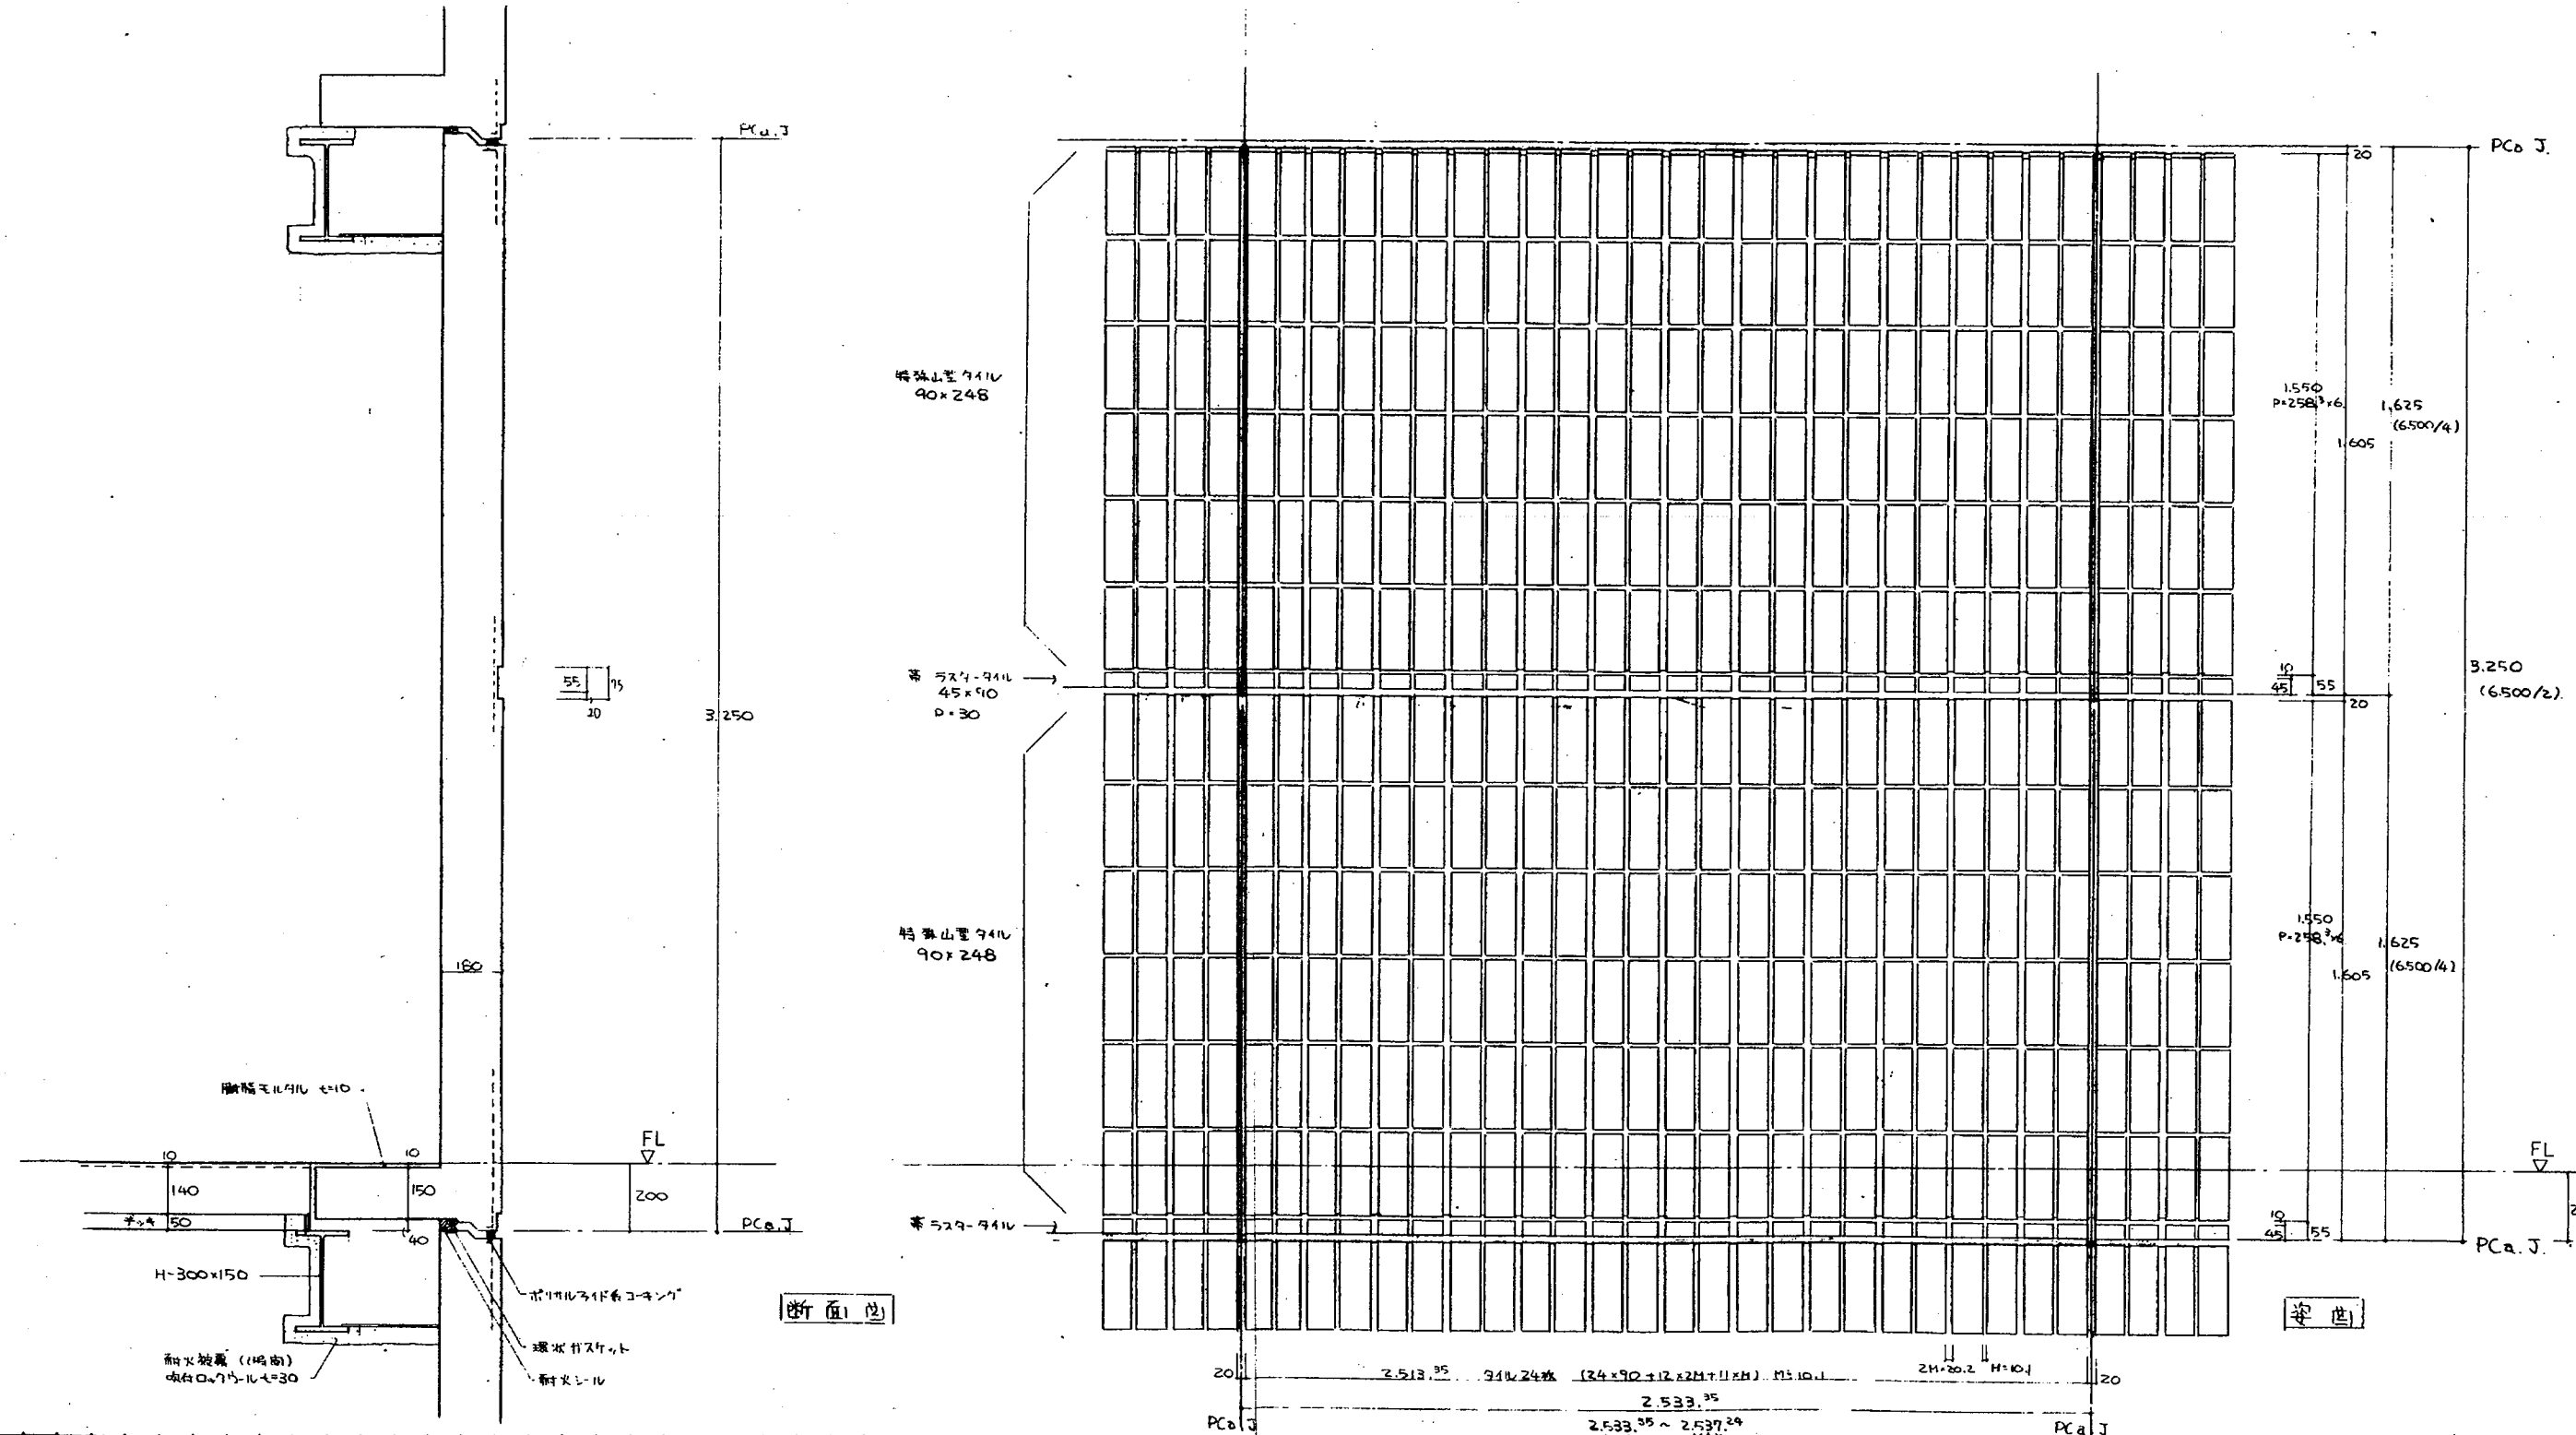


立面図

断面図

				担当	特記	工事名 某博物館外壁改修工事（建築）	図面名 参考図 9	図面番号 参 - 09 年月	区分 建築
				管理番号			縮尺 A1: 1/		

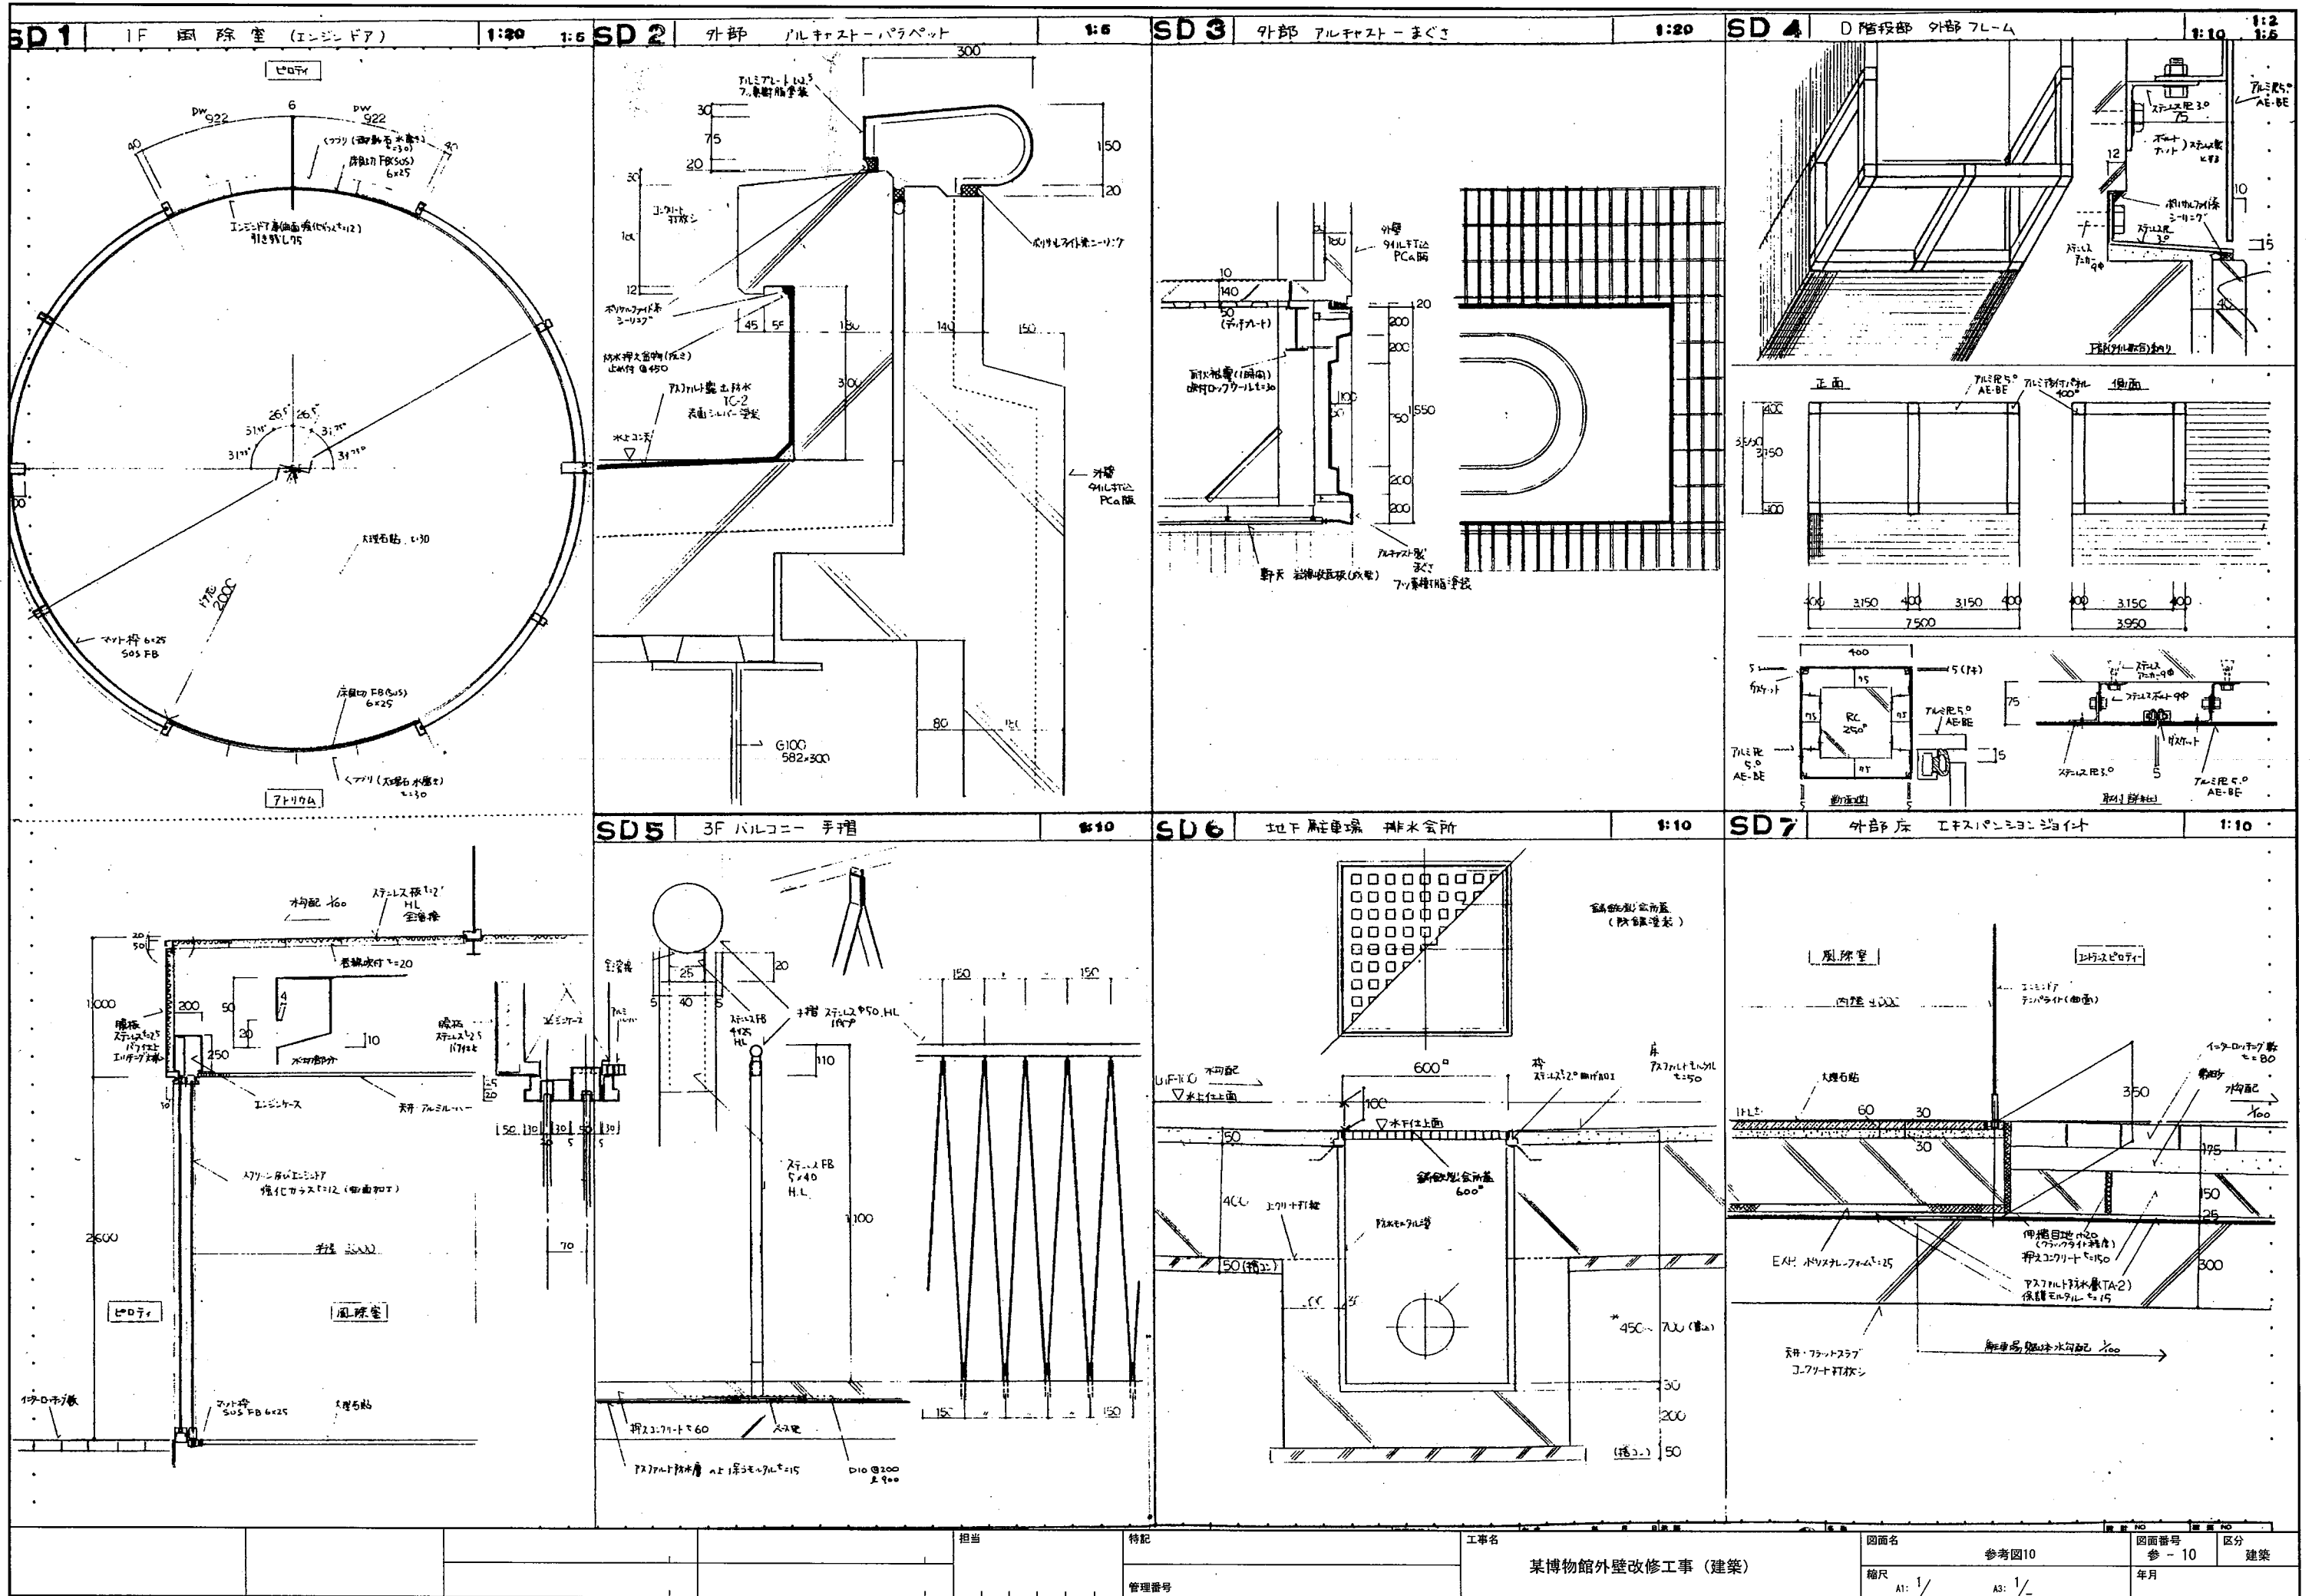

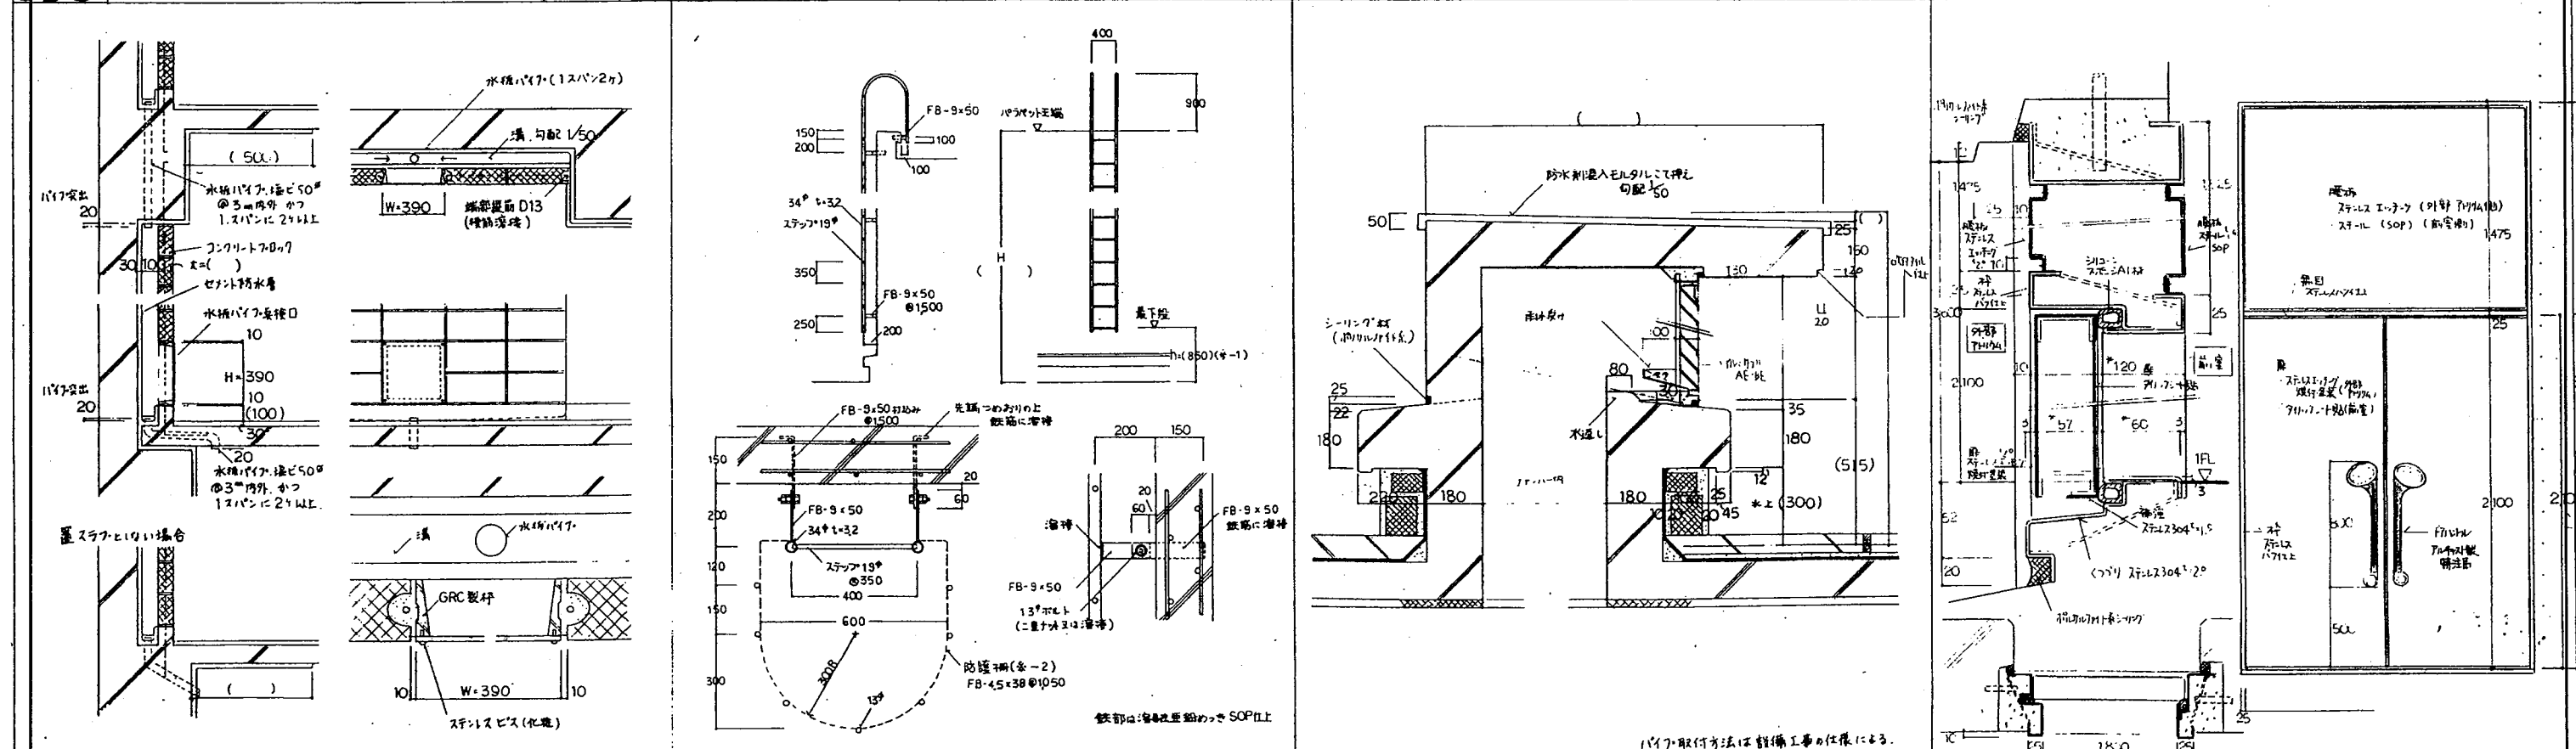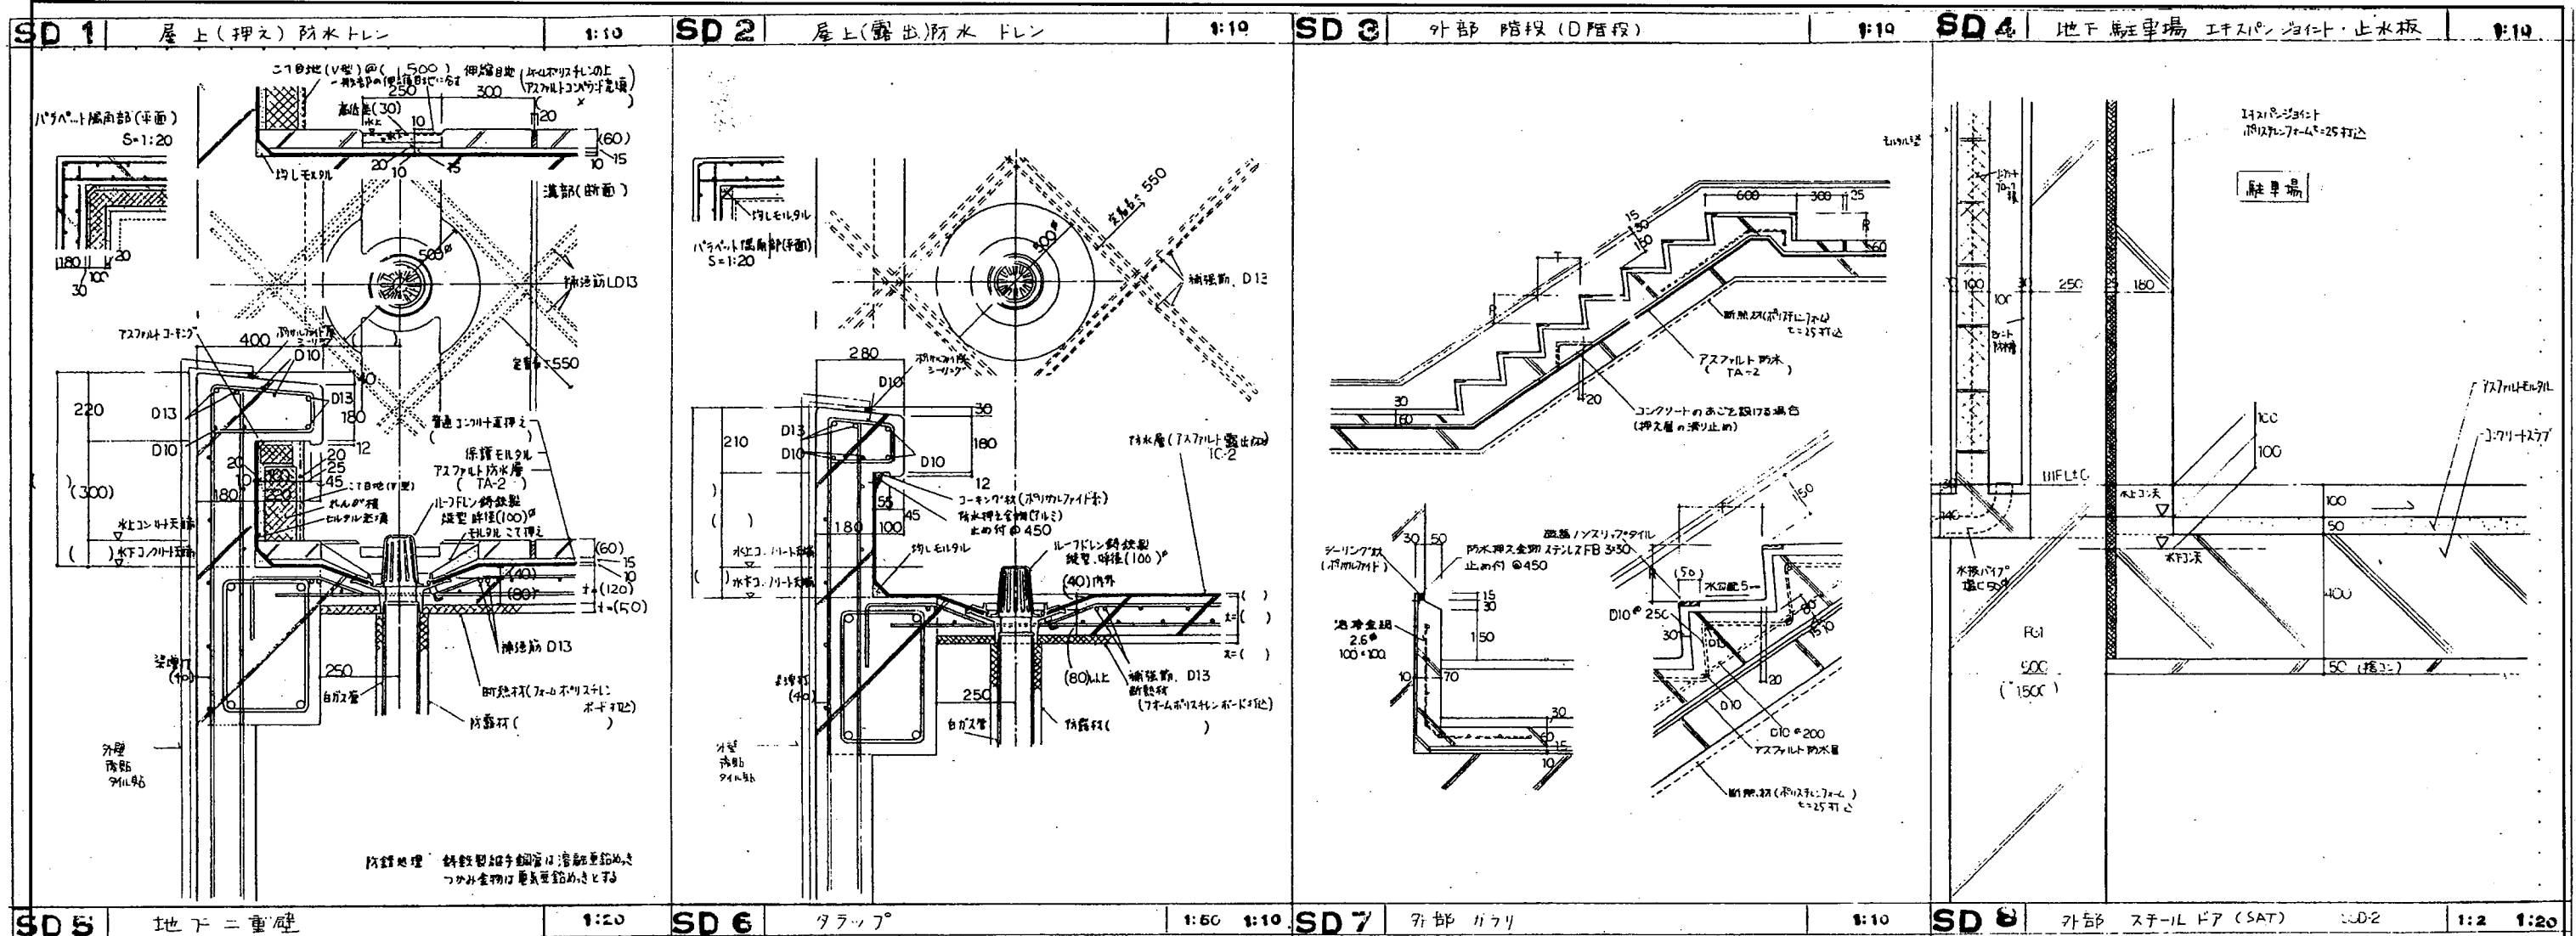



担当	特記	工事名	図面番号	区分
		某博物館外壁改修工事 (建築)	参 - 11	建築
管理番号			年月	

[illegible]


某博物館外壁改修工事（建築）

図面名		図面番号		区分	
縮尺		年月		建築	
1/100		1/100		135	

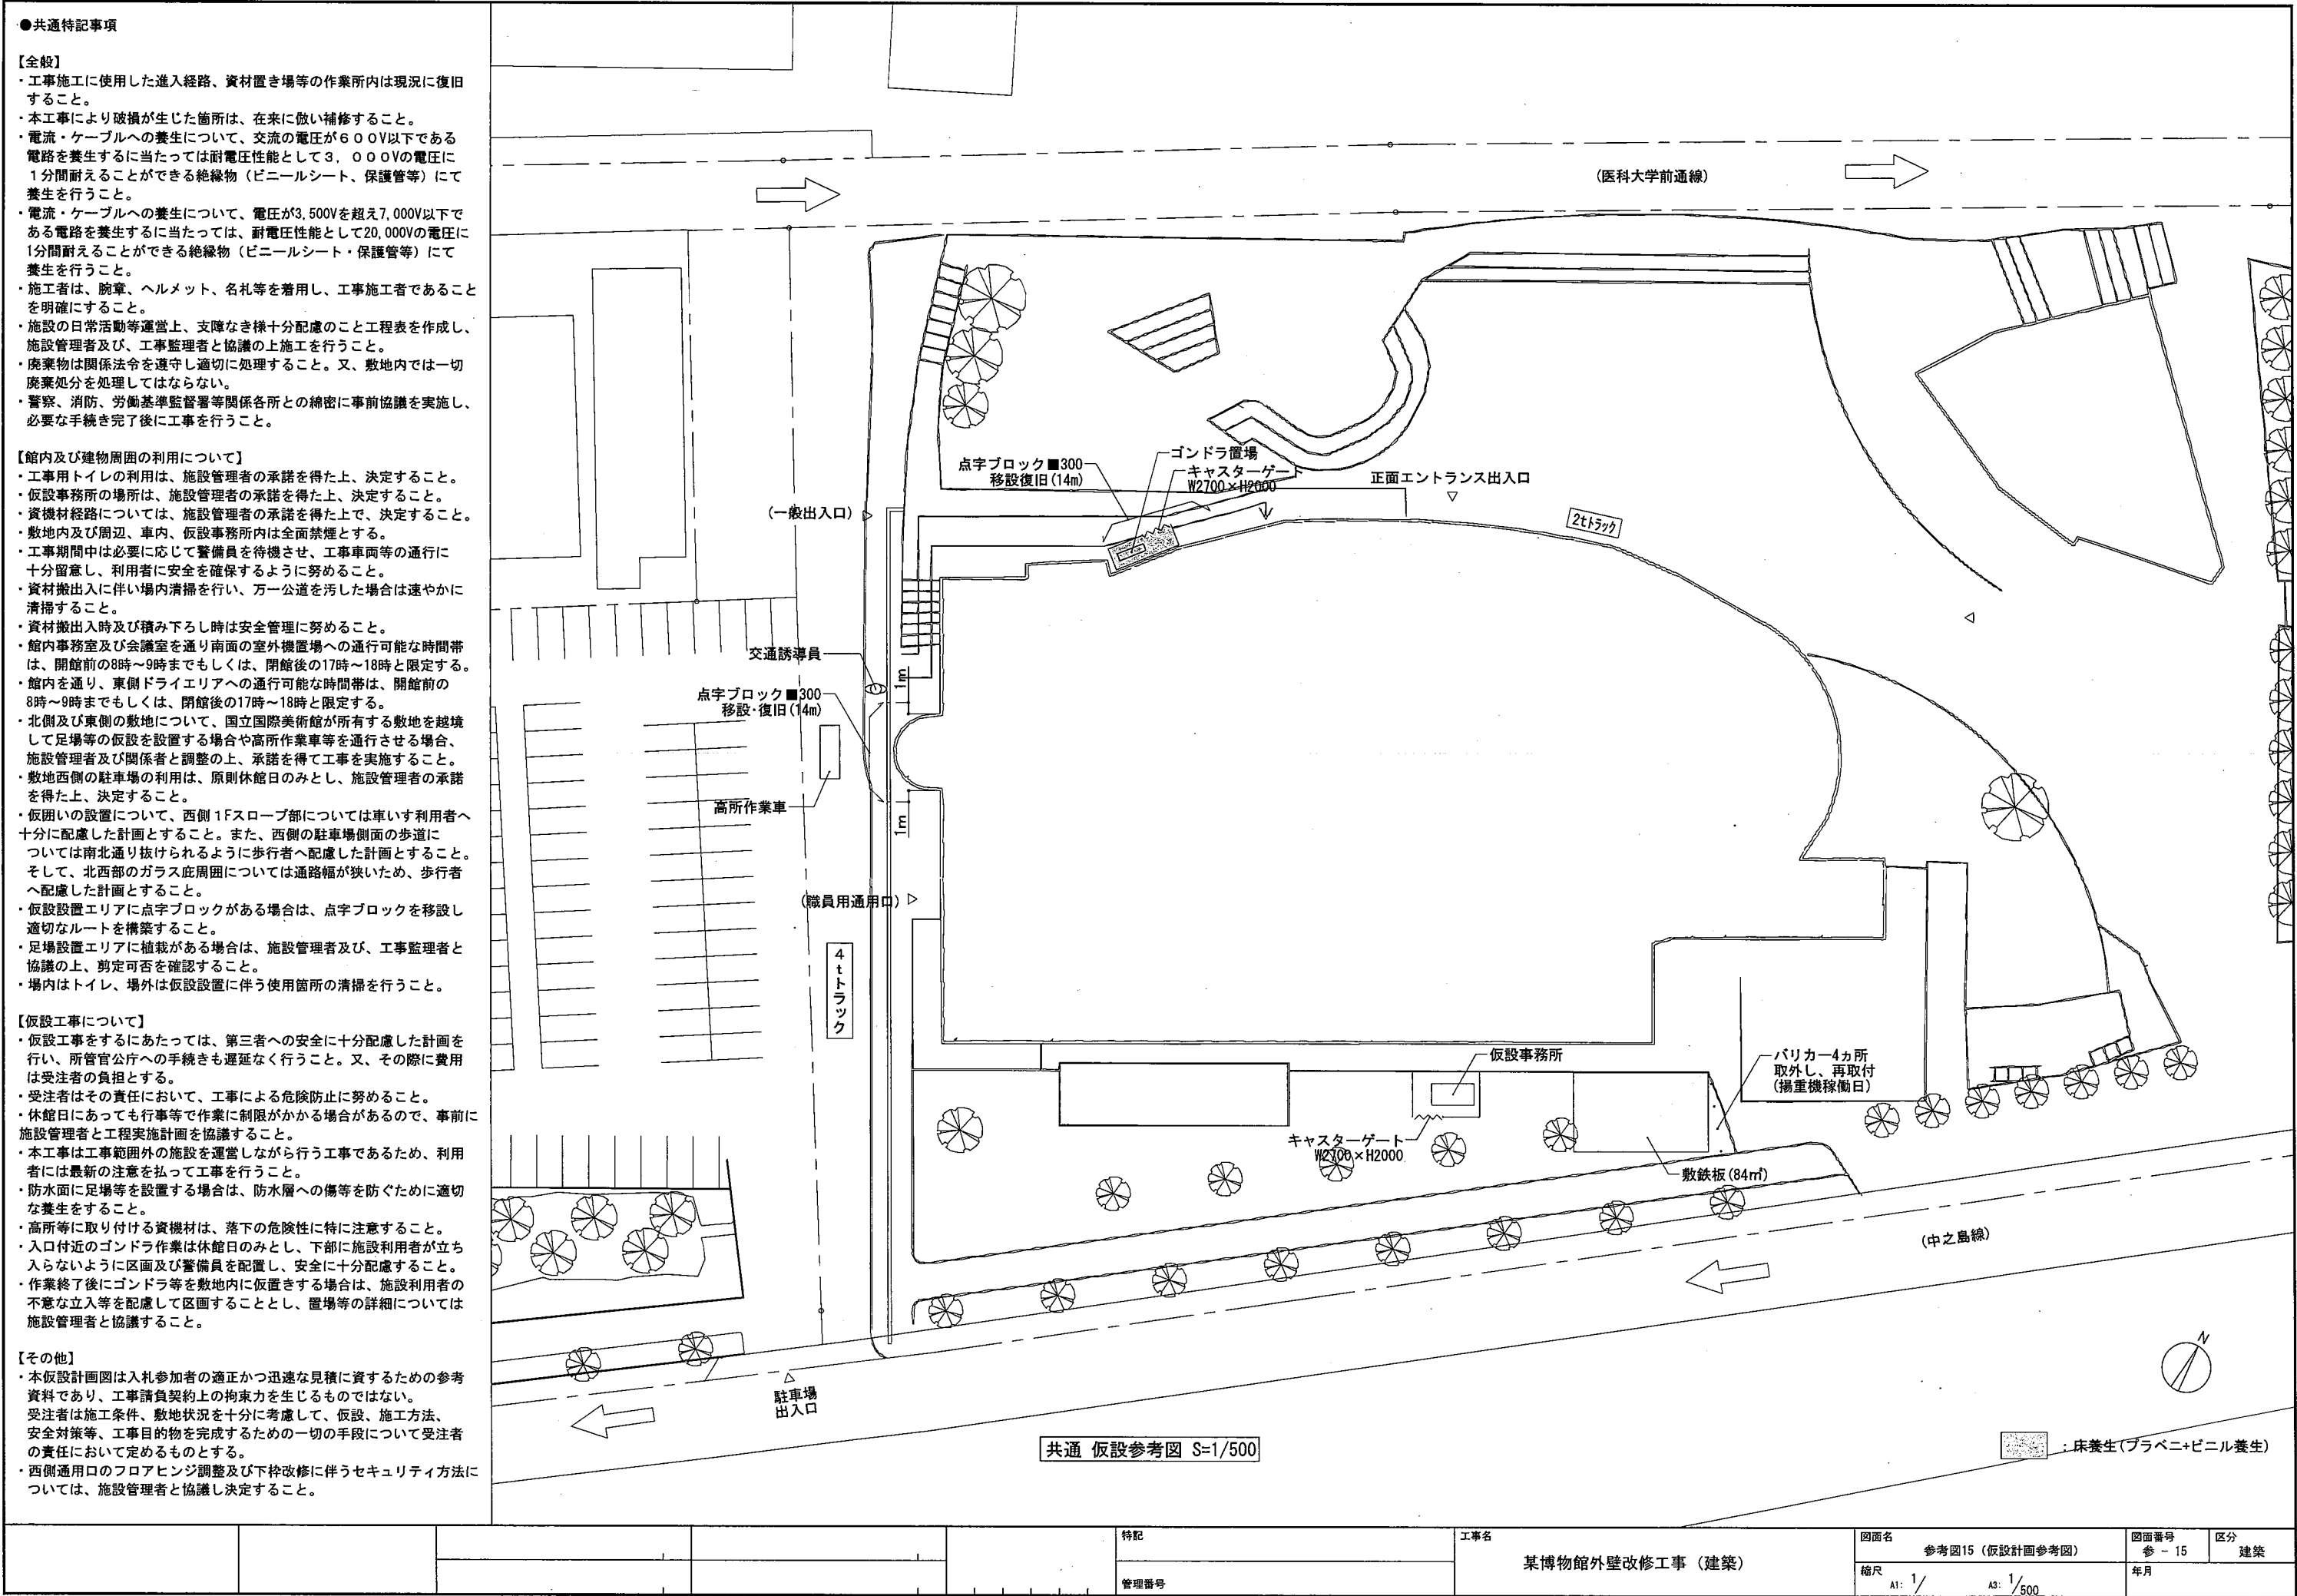

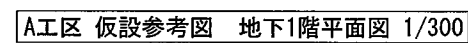


				担当	特記	工事名 某博物館外壁改修工事（建築）	図面名 参考図16（仮設計画参考図）	図面番号 参 - 16	区分 建築
					管理番号		縮尺 A1: 1/300 A3: 1/300	年月	

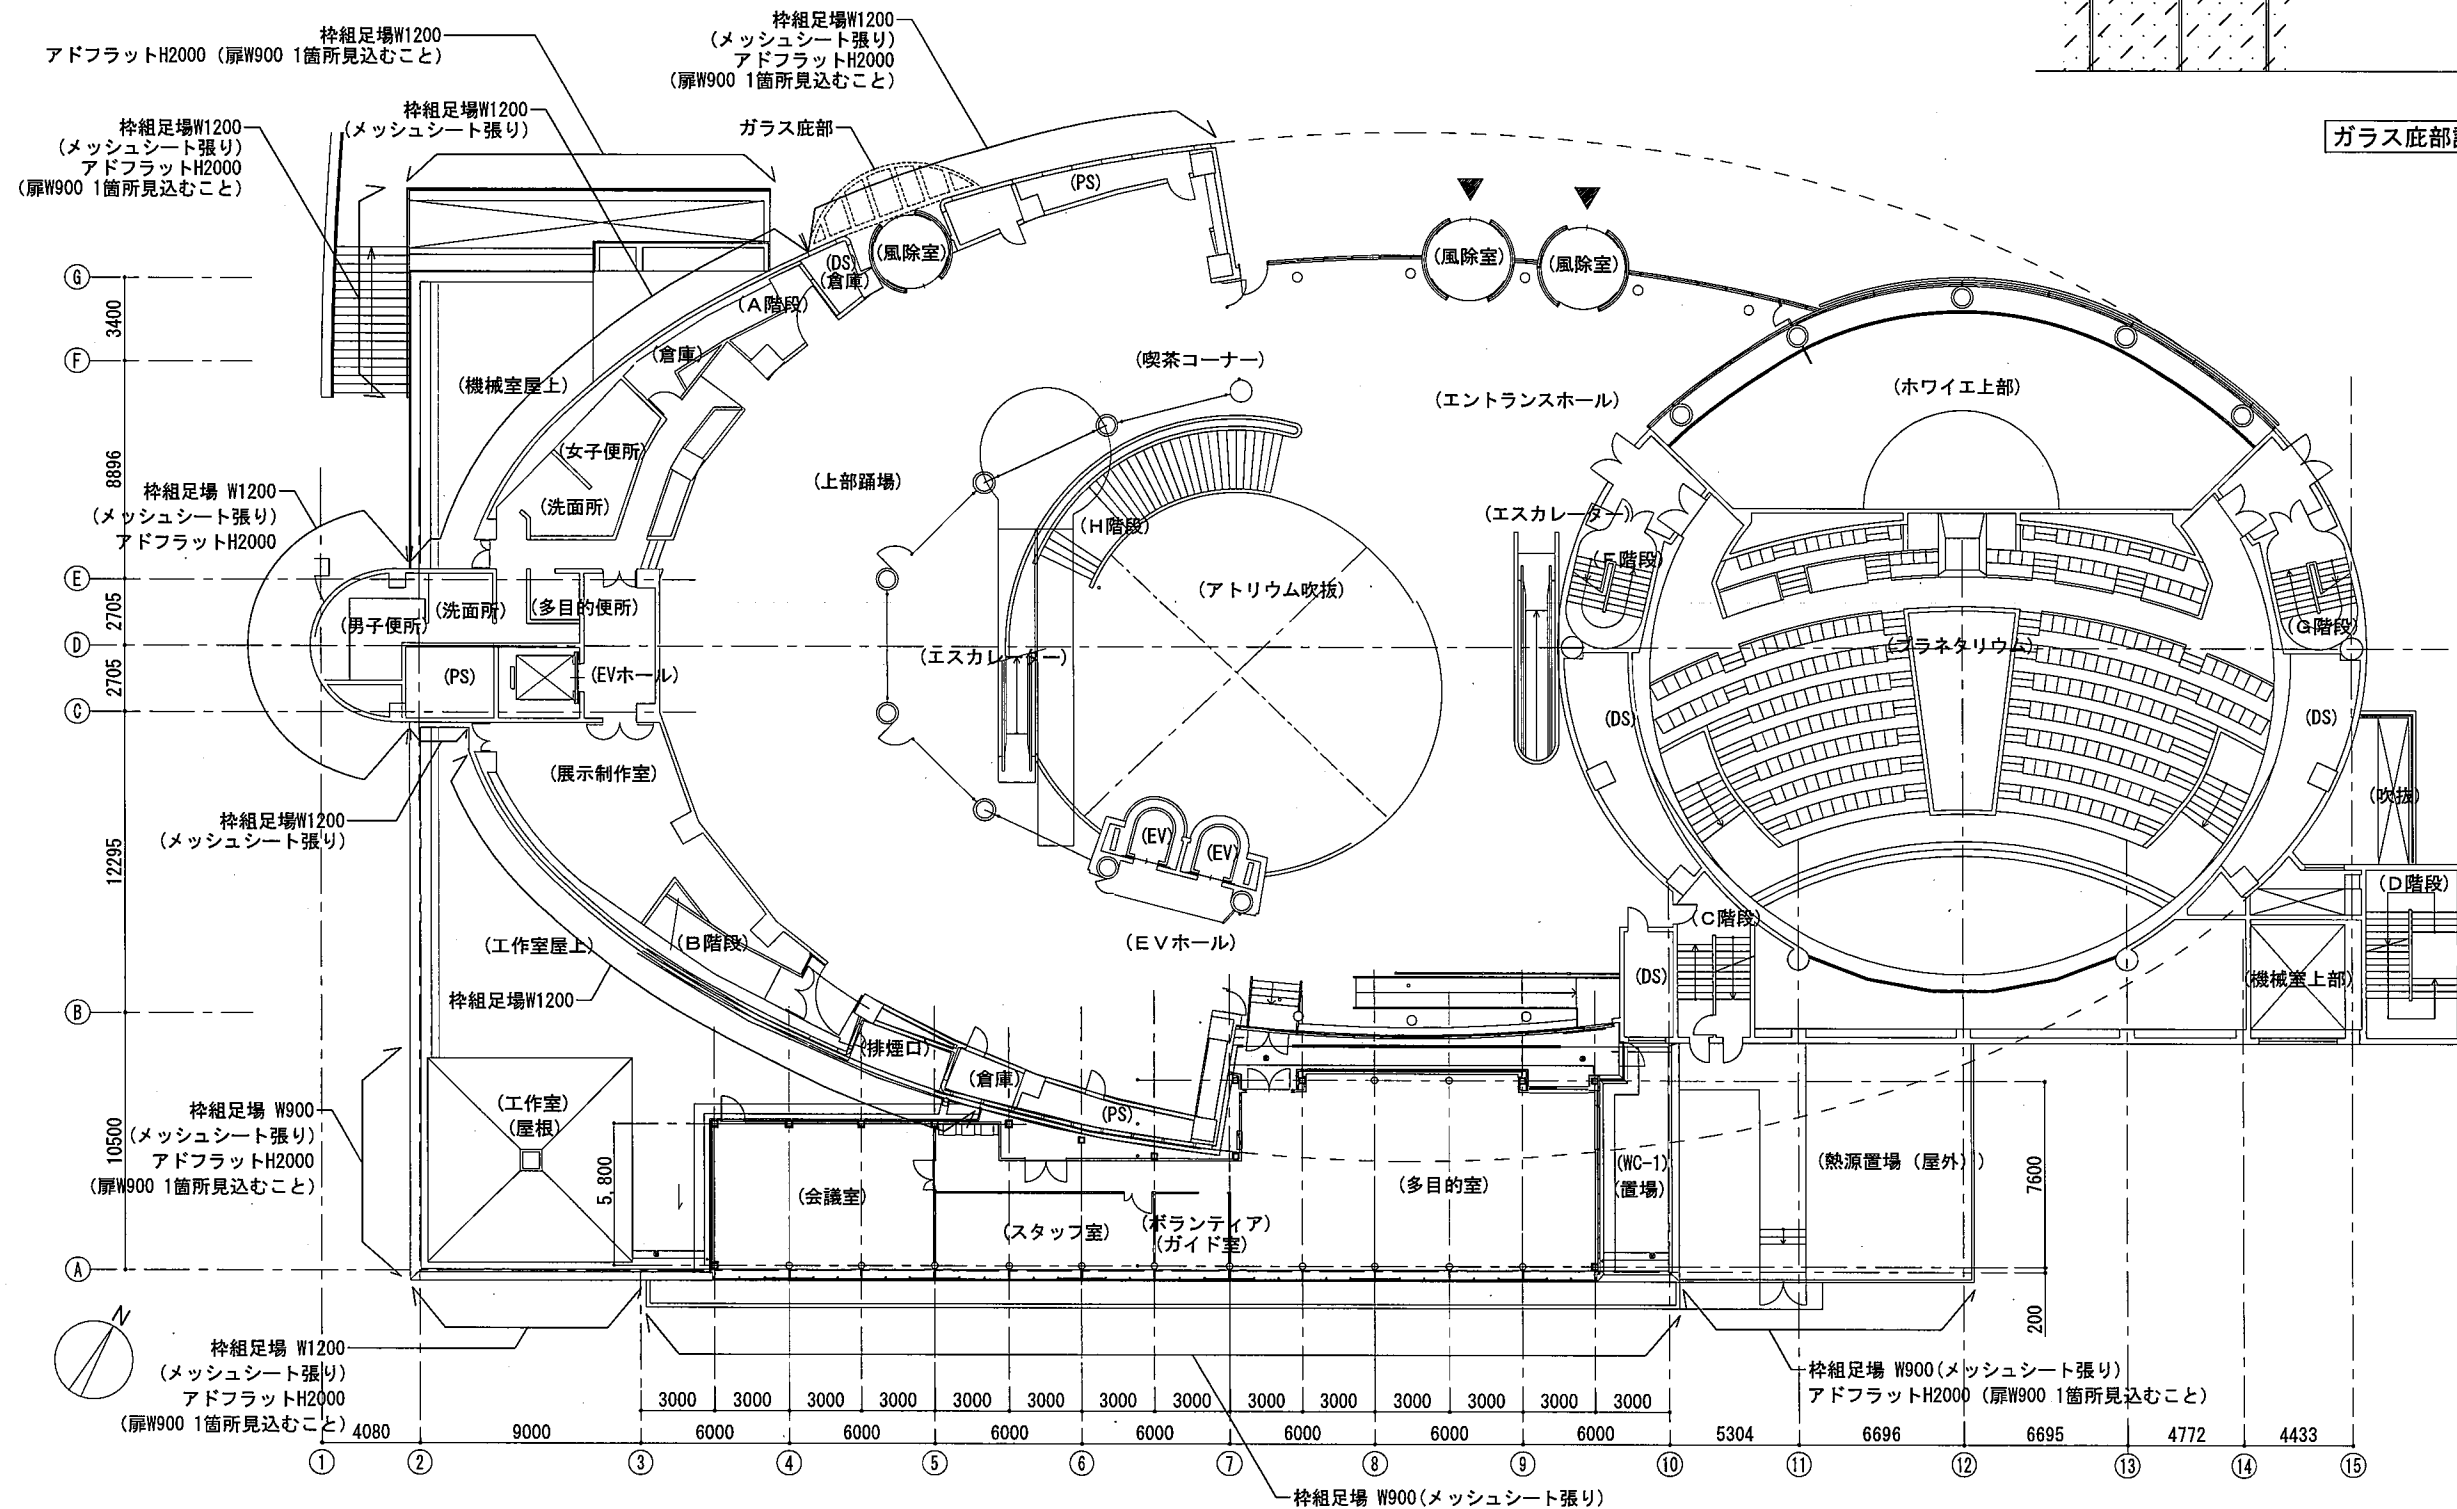

※単管足場、枠組足場には、建物外部側にメッシュシートを設置することとする。


				担当	特記	工事名 某博物館外壁改修工事（建築）	図面名 参考図17（仮設計画参考図）	図面番号 参 - 17	区分 建築
					管理番号		縮尺 A1: 1/ A3: 1/200	年月	

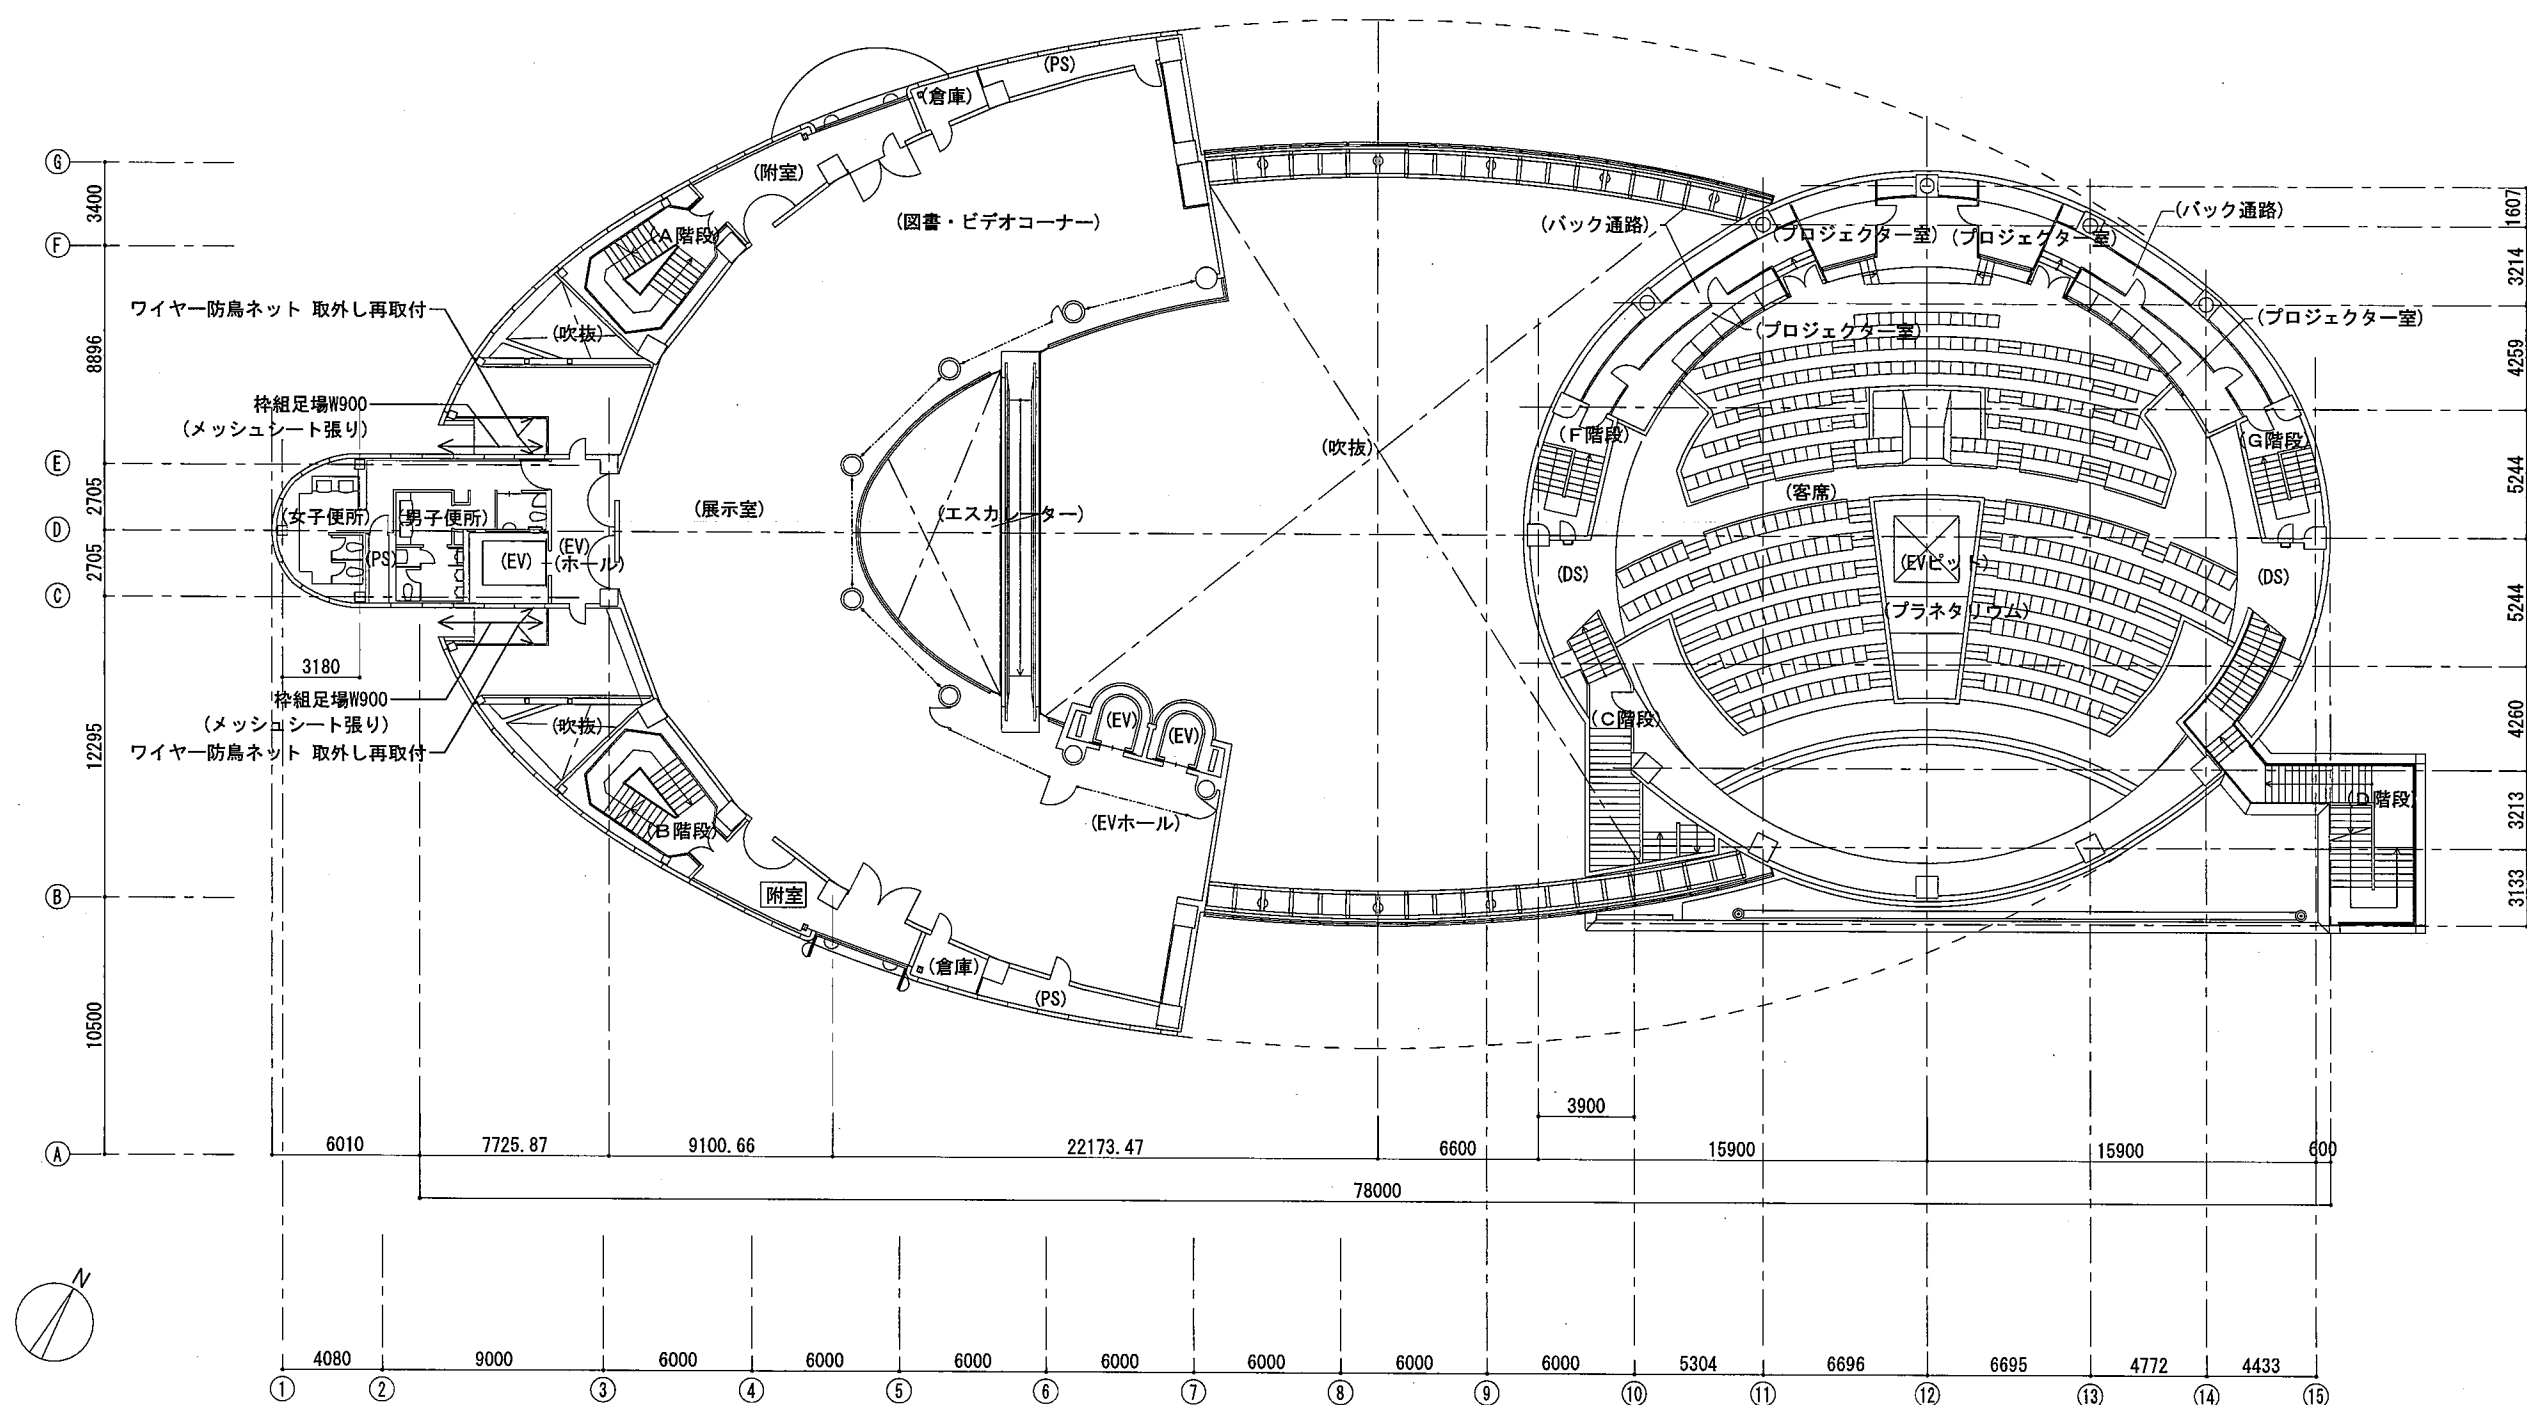


A工区 仮設参考図 2階平面図 1/300

※単管足場、桟組足場には、建物外部側にメッシュシートを設置することとする。


				担当	特記	工事名	図面名	図面番号	区分
						某博物館外壁改修工事（建築）	参考図20（仮設計画参考図）	参 - 18	建築
					管理番号		縮尺	年月	
							A1: 1/	A3: 1/300	

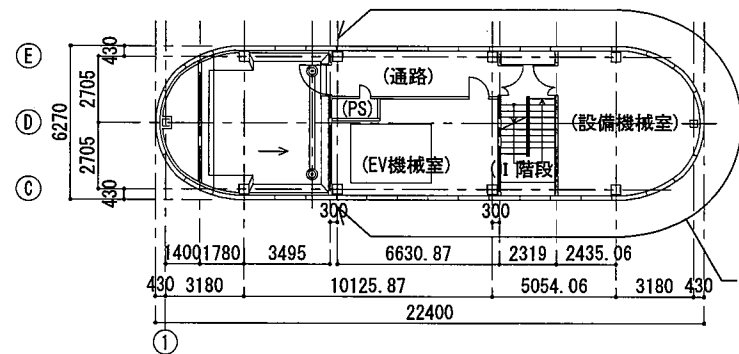


P 2 階平面図 S=1/300

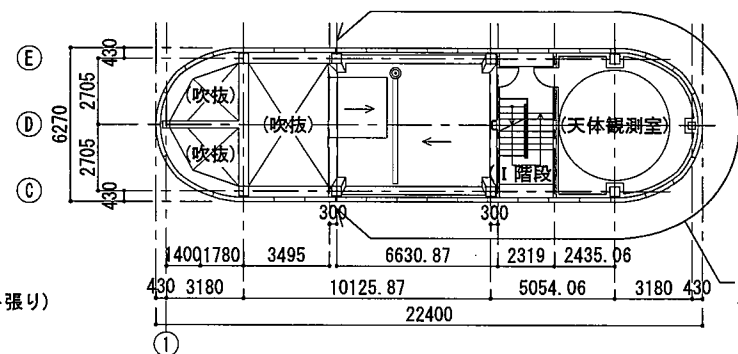

P 3 階平面図 S=1/300

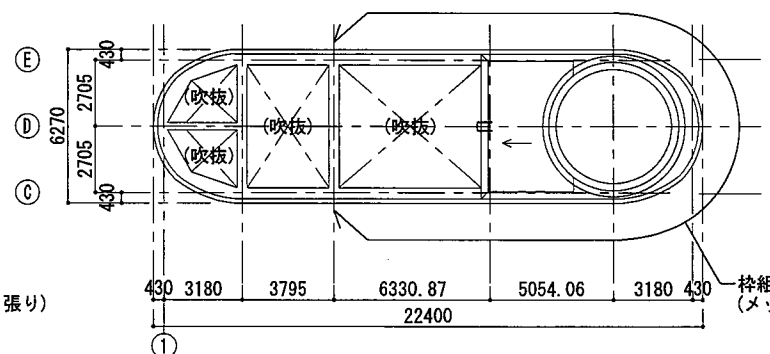

P R 階平面図 S=1/300

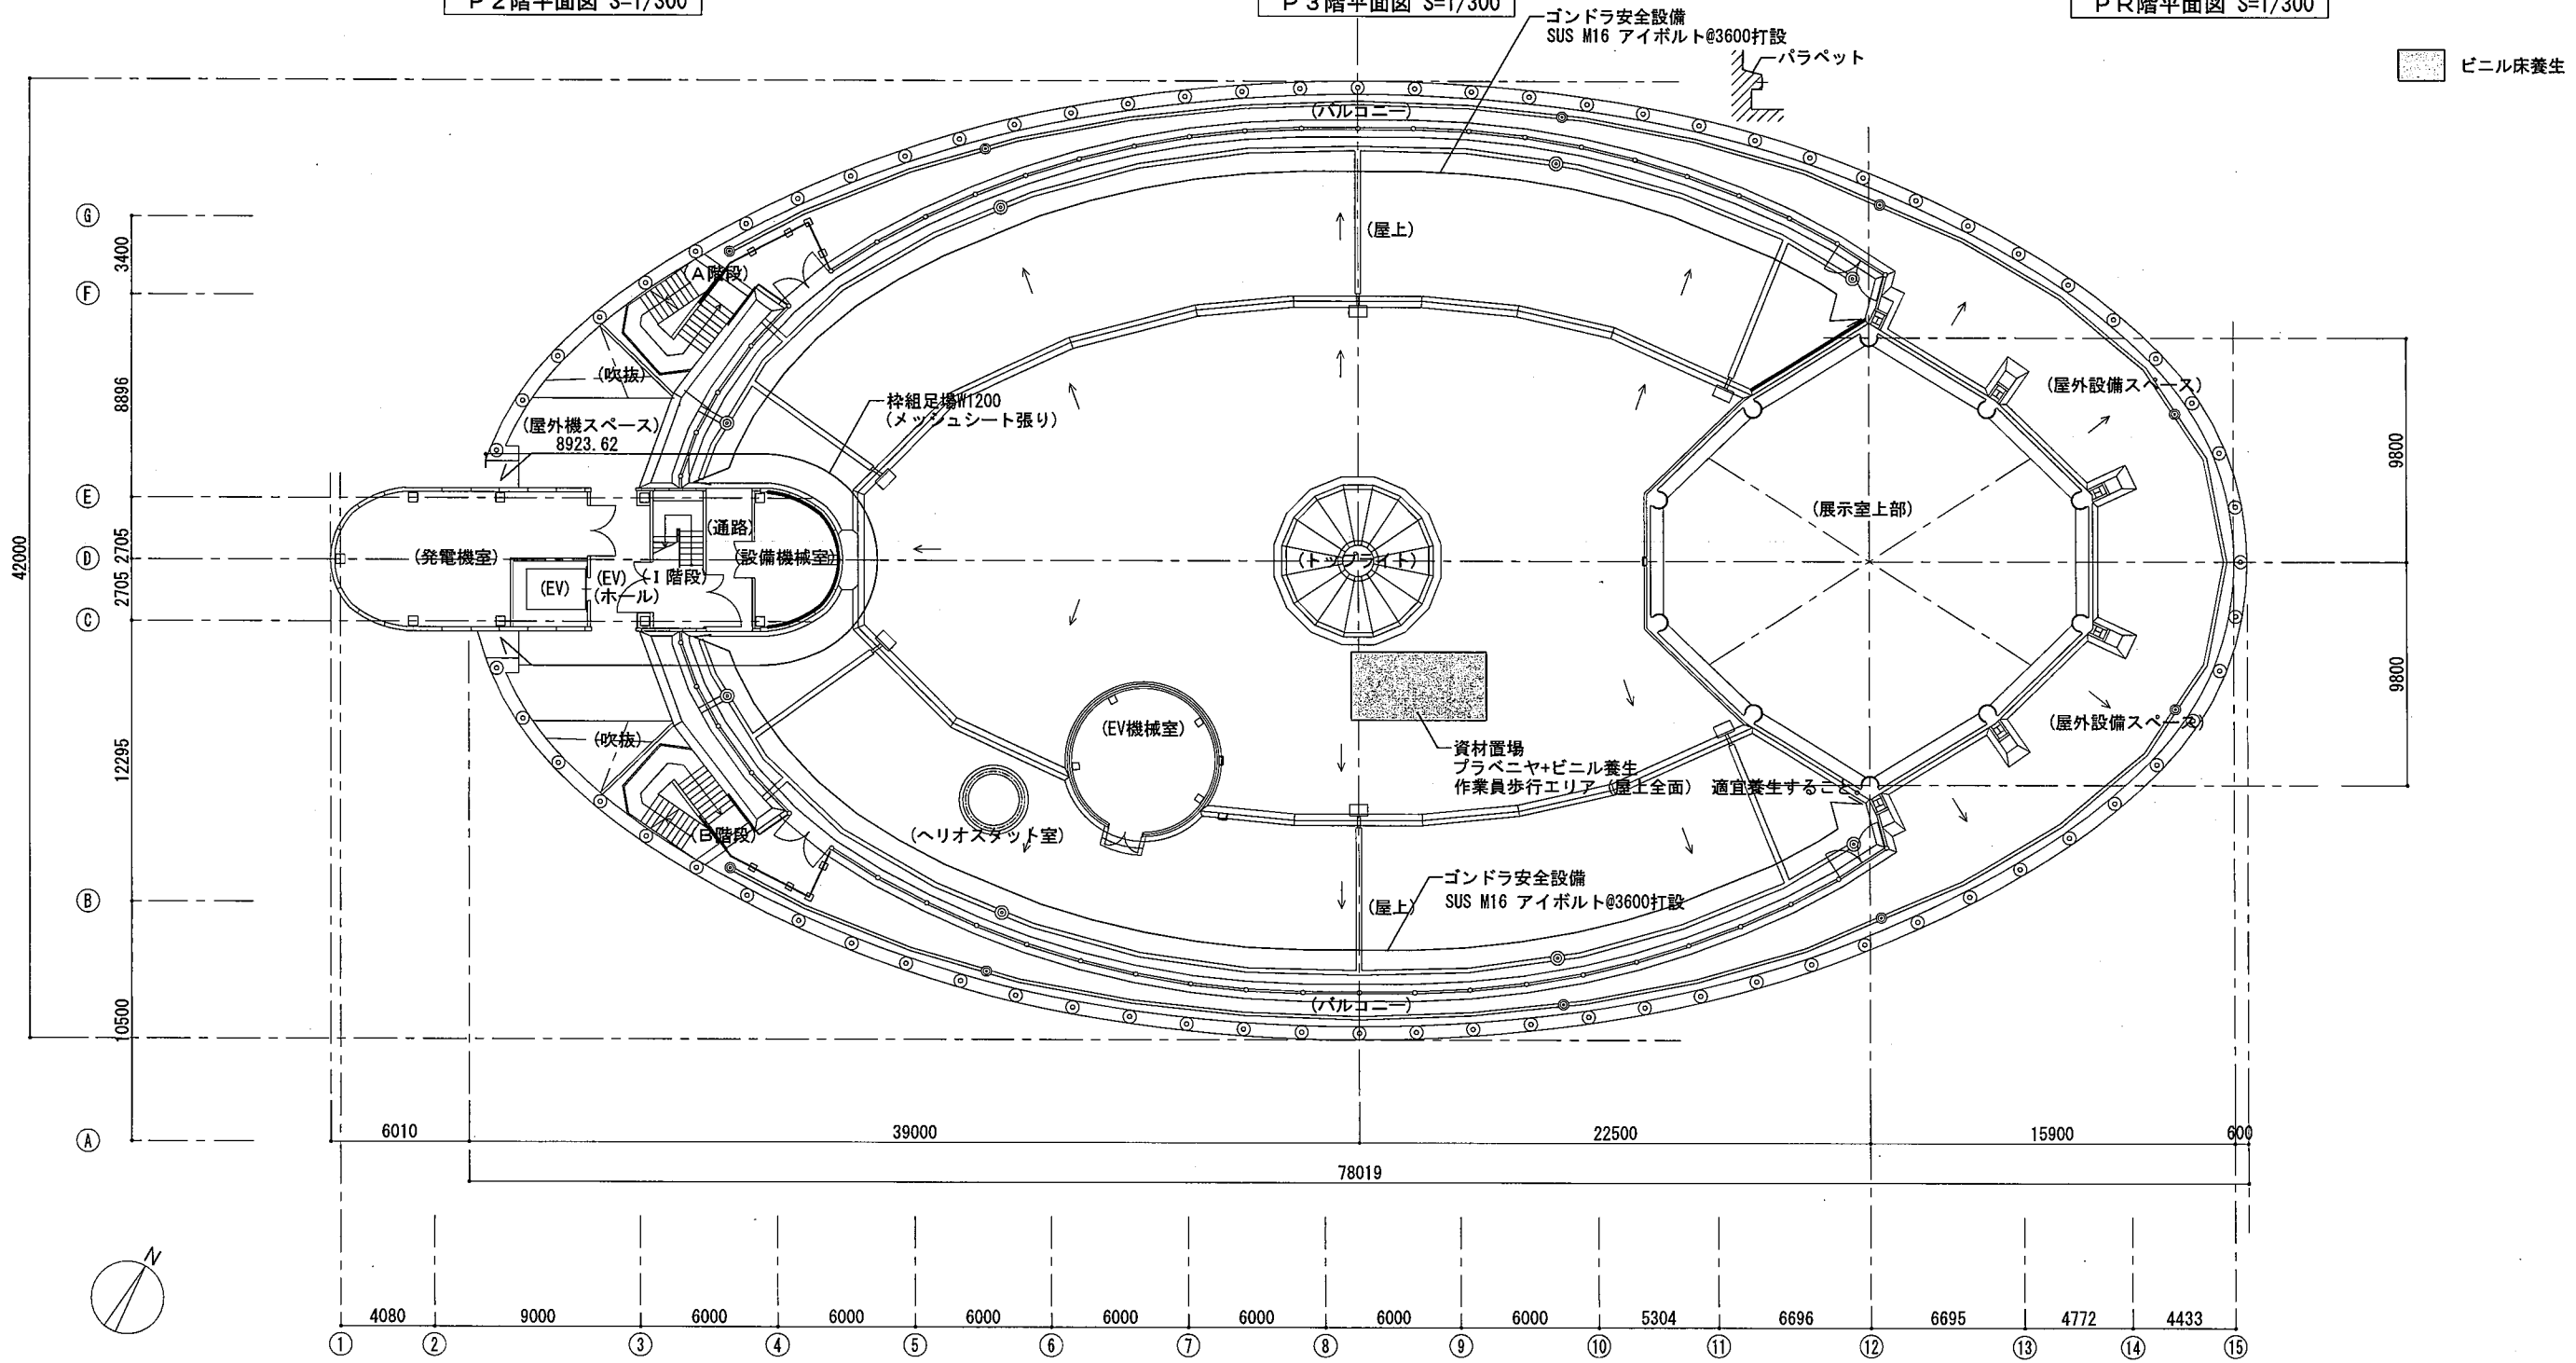



A工区 仮設参考図 屋上平面図 1/300

※単管足場、桟組足場には、建物外部側にメッシュシートを設置することとする。

			担当	特記 管理番号	工事名 某博物館外壁改修工事（建築）	図面名 参考図22（仮設計画参考図） 縮尺 A1: 1/ A3: 1/300	図面番号 参 - 19 年月 区分 建築
--	--	--	----	------------	-----------------------	--	----------------------------------

- 枠組足場 W1200
(メッシュシート張り)
- アドフラット H2000

イ	タイル下地浮き	ゴンドラ作業	A工区	0 枚	B工区	30 枚
		足場作業	A工区	2316 枚	B工区	355 枚
ロ	タイル陶片浮き	ゴンドラ作業	A工区	366 枚	B工区	44 枚
		足場作業	A工区	0 枚	B工区	0 枚
ハ	ひび割れ補修	ゴンドラ作業	A工区	60 枚	B工区	45 枚
		足場作業	A工区	755 枚	B工区	283 枚

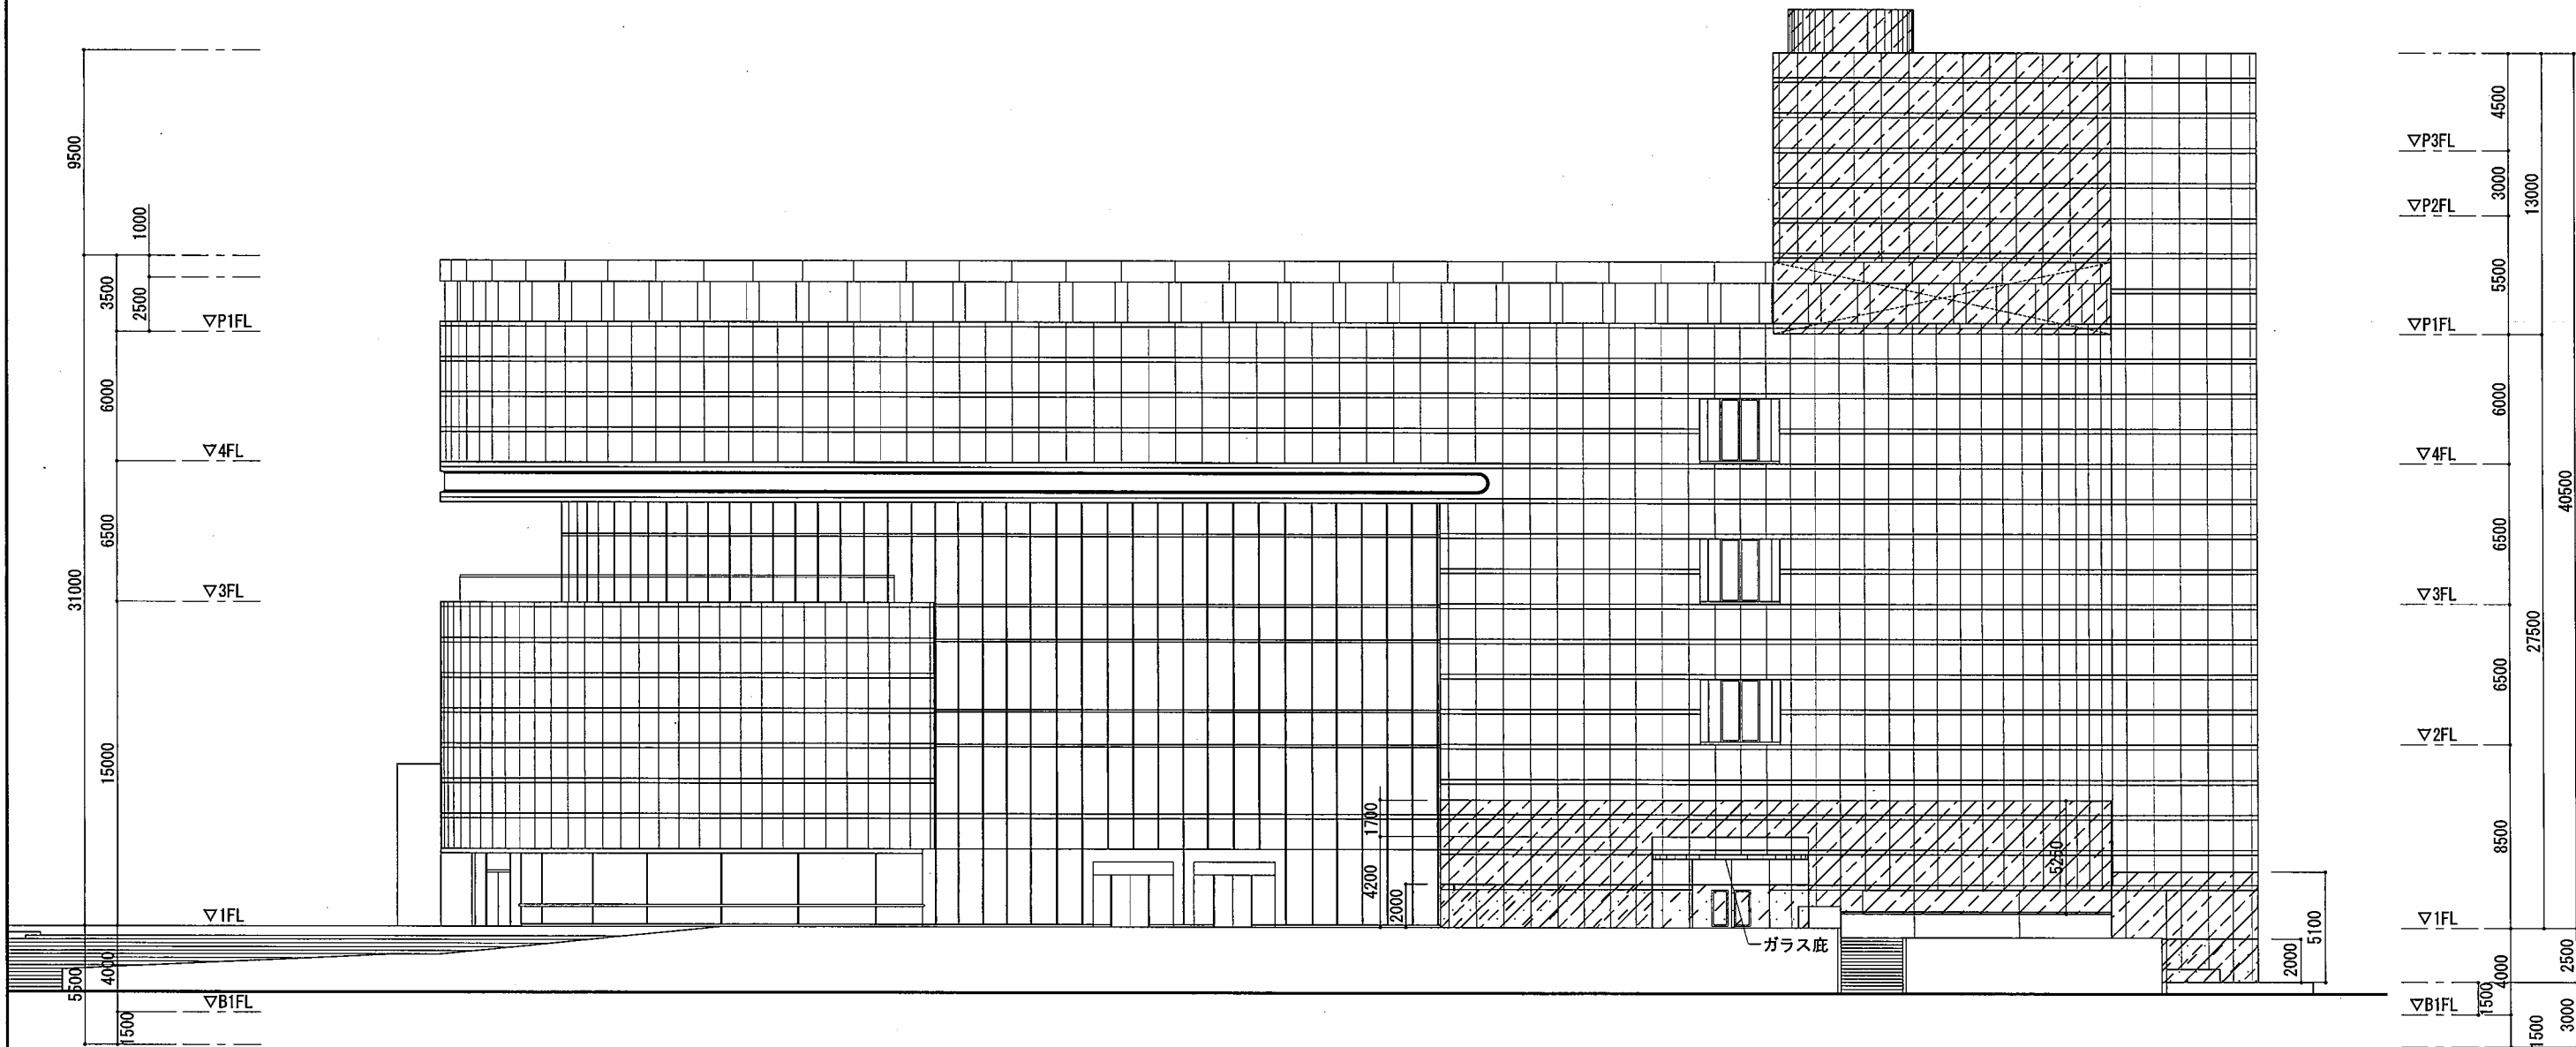
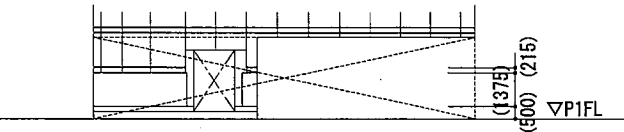


A工区 仮設参考図 北立面図 1/300

				担当	特記	工事名 某博物館外壁改修工事（建築）	図面名 参考図23（仮設計画参考図）	図面番号 参 - 20	区分 建築
					管理番号		縮尺 A1: 1/ A3: 1/300	年月	

枠組足場 W1200
(メッシュシート張り)

イ	タイル下地浮き	ゴンドラ作業	A工区	0 枚	B工区	30 枚
		足場作業	A工区	2316 枚	B工区	355 枚
ロ	タイル陶片浮き	ゴンドラ作業	A工区	366 枚	B工区	44 枚
		足場作業	A工区	0 枚	B工区	0 枚
ハ	ひび割れ補修	ゴンドラ作業	A工区	60 枚	B工区	45 枚
		足場作業	A工区	755 枚	B工区	283 枚

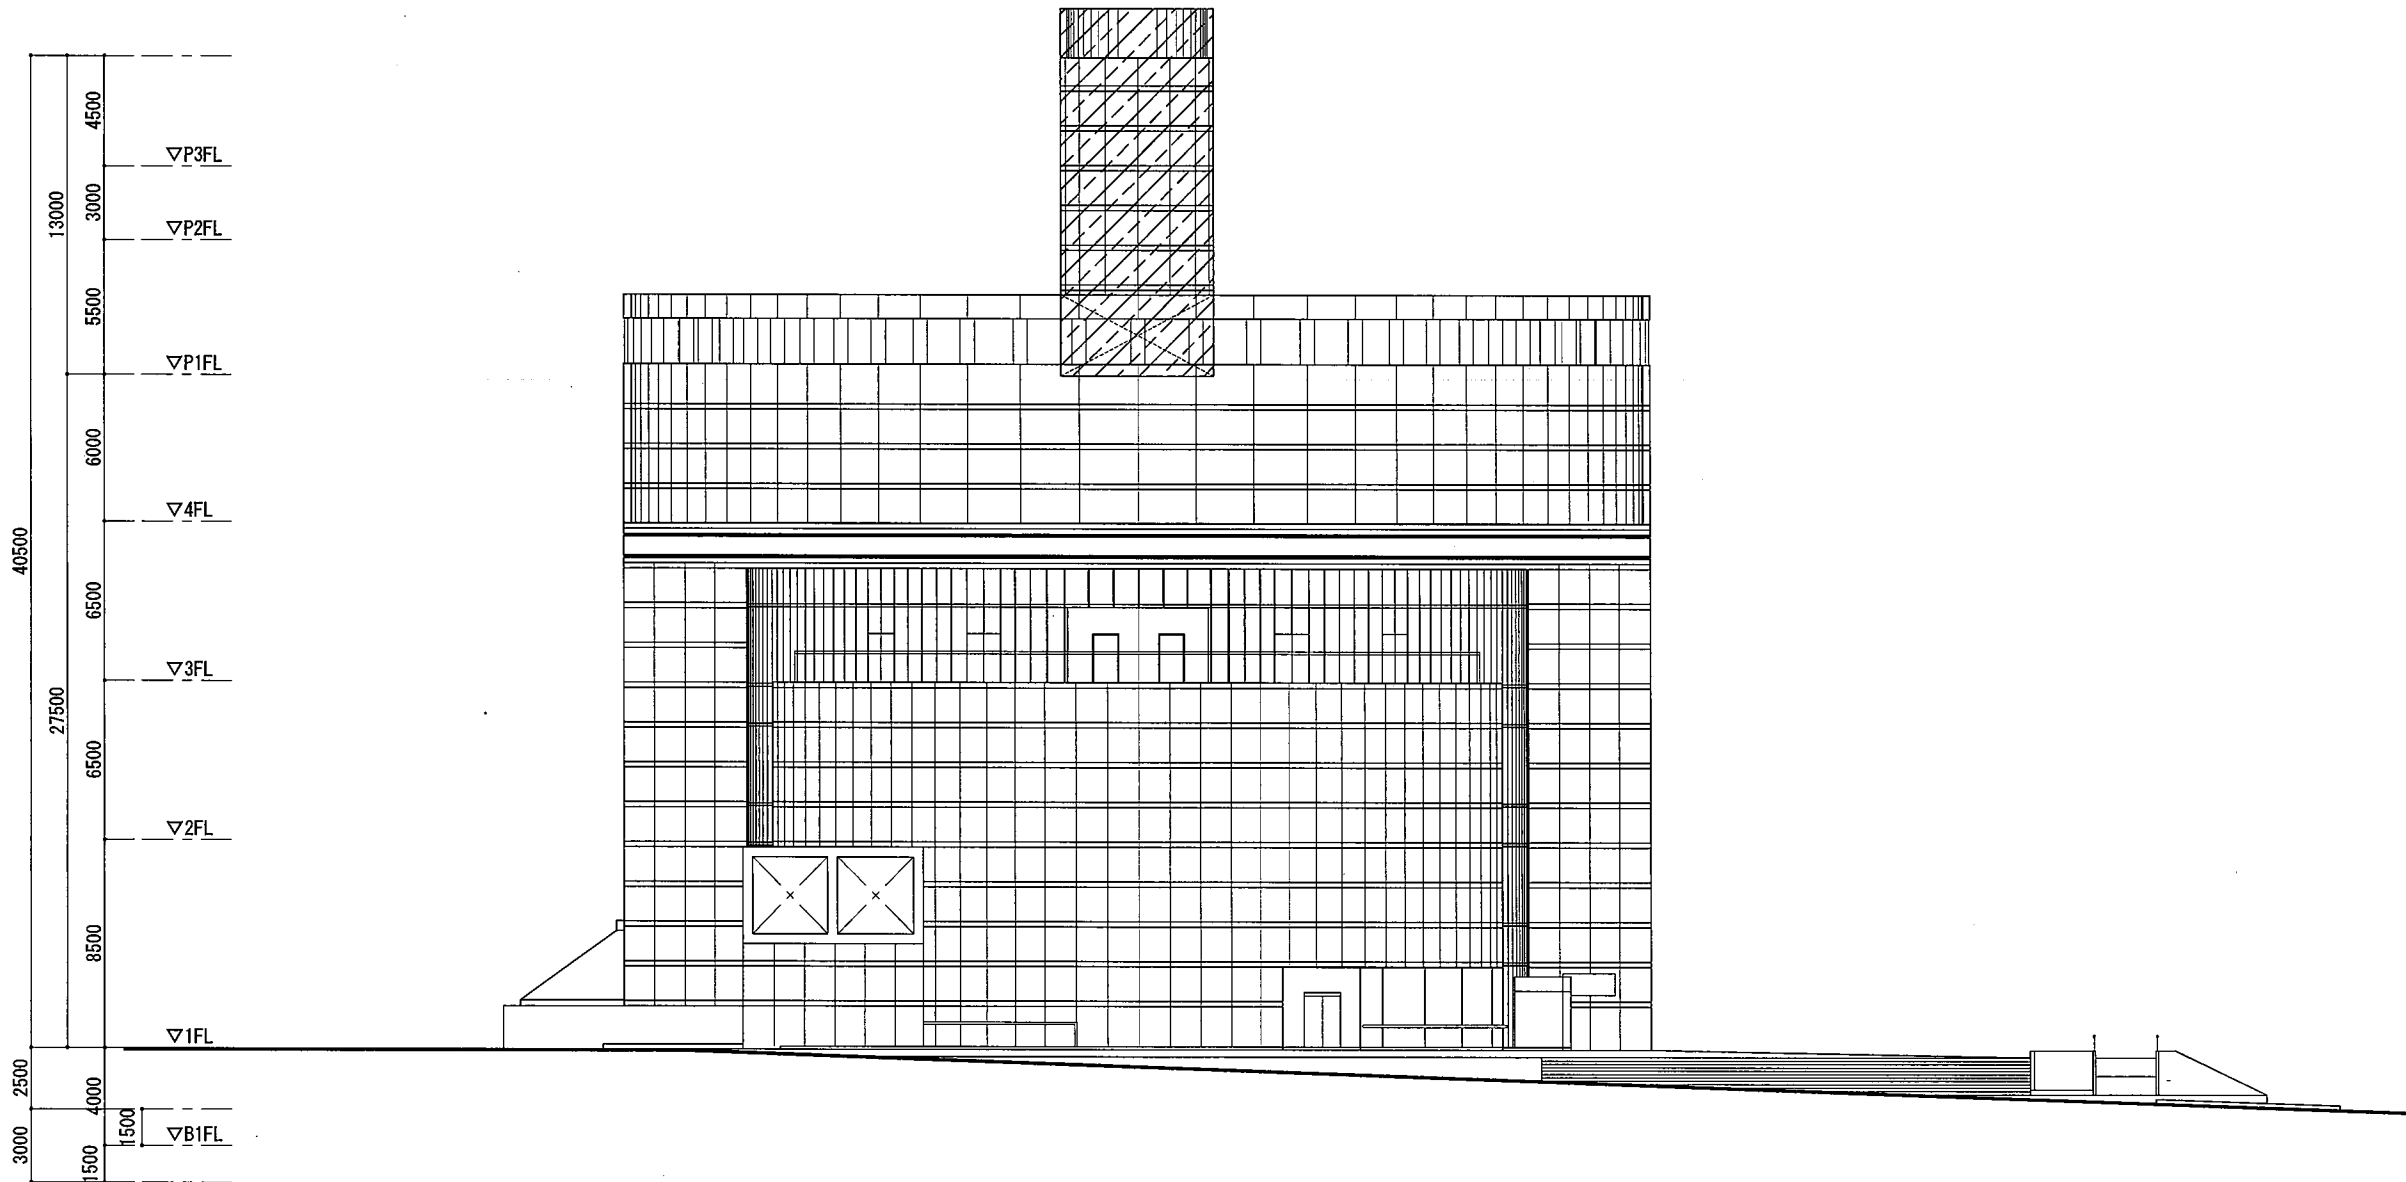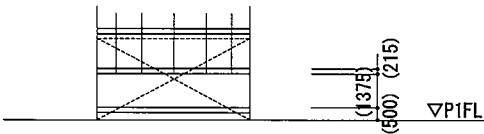


A工区 仮設参考図 東立面図 1/300

				担当	特記	工事名 某博物館外壁改修工事（建築）	図面名 参考図25（仮設計画参考図）	図面番号 参 - 21	区分 建築
					管理番号		縮尺 A1: 1/ A3: 1/300	年月	

- 枠組足場 W900
(メッシュシート張り)
- 枠組足場 W1200
- アドフラット H2000


イ	タイル下地浮き	ゴンドラ作業	A工区	0 枚	B工区	30 枚
		足場作業	A工区	2316 枚	B工区	355 枚
ロ	タイル陶片浮き	ゴンドラ作業	A工区	366 枚	B工区	44 枚
		足場作業	A工区	0 枚	B工区	0 枚
ハ	ひび割れ補修	ゴンドラ作業	A工区	60 枚	B工区	45 枚
		足場作業	A工区	755 枚	B工区	283 枚

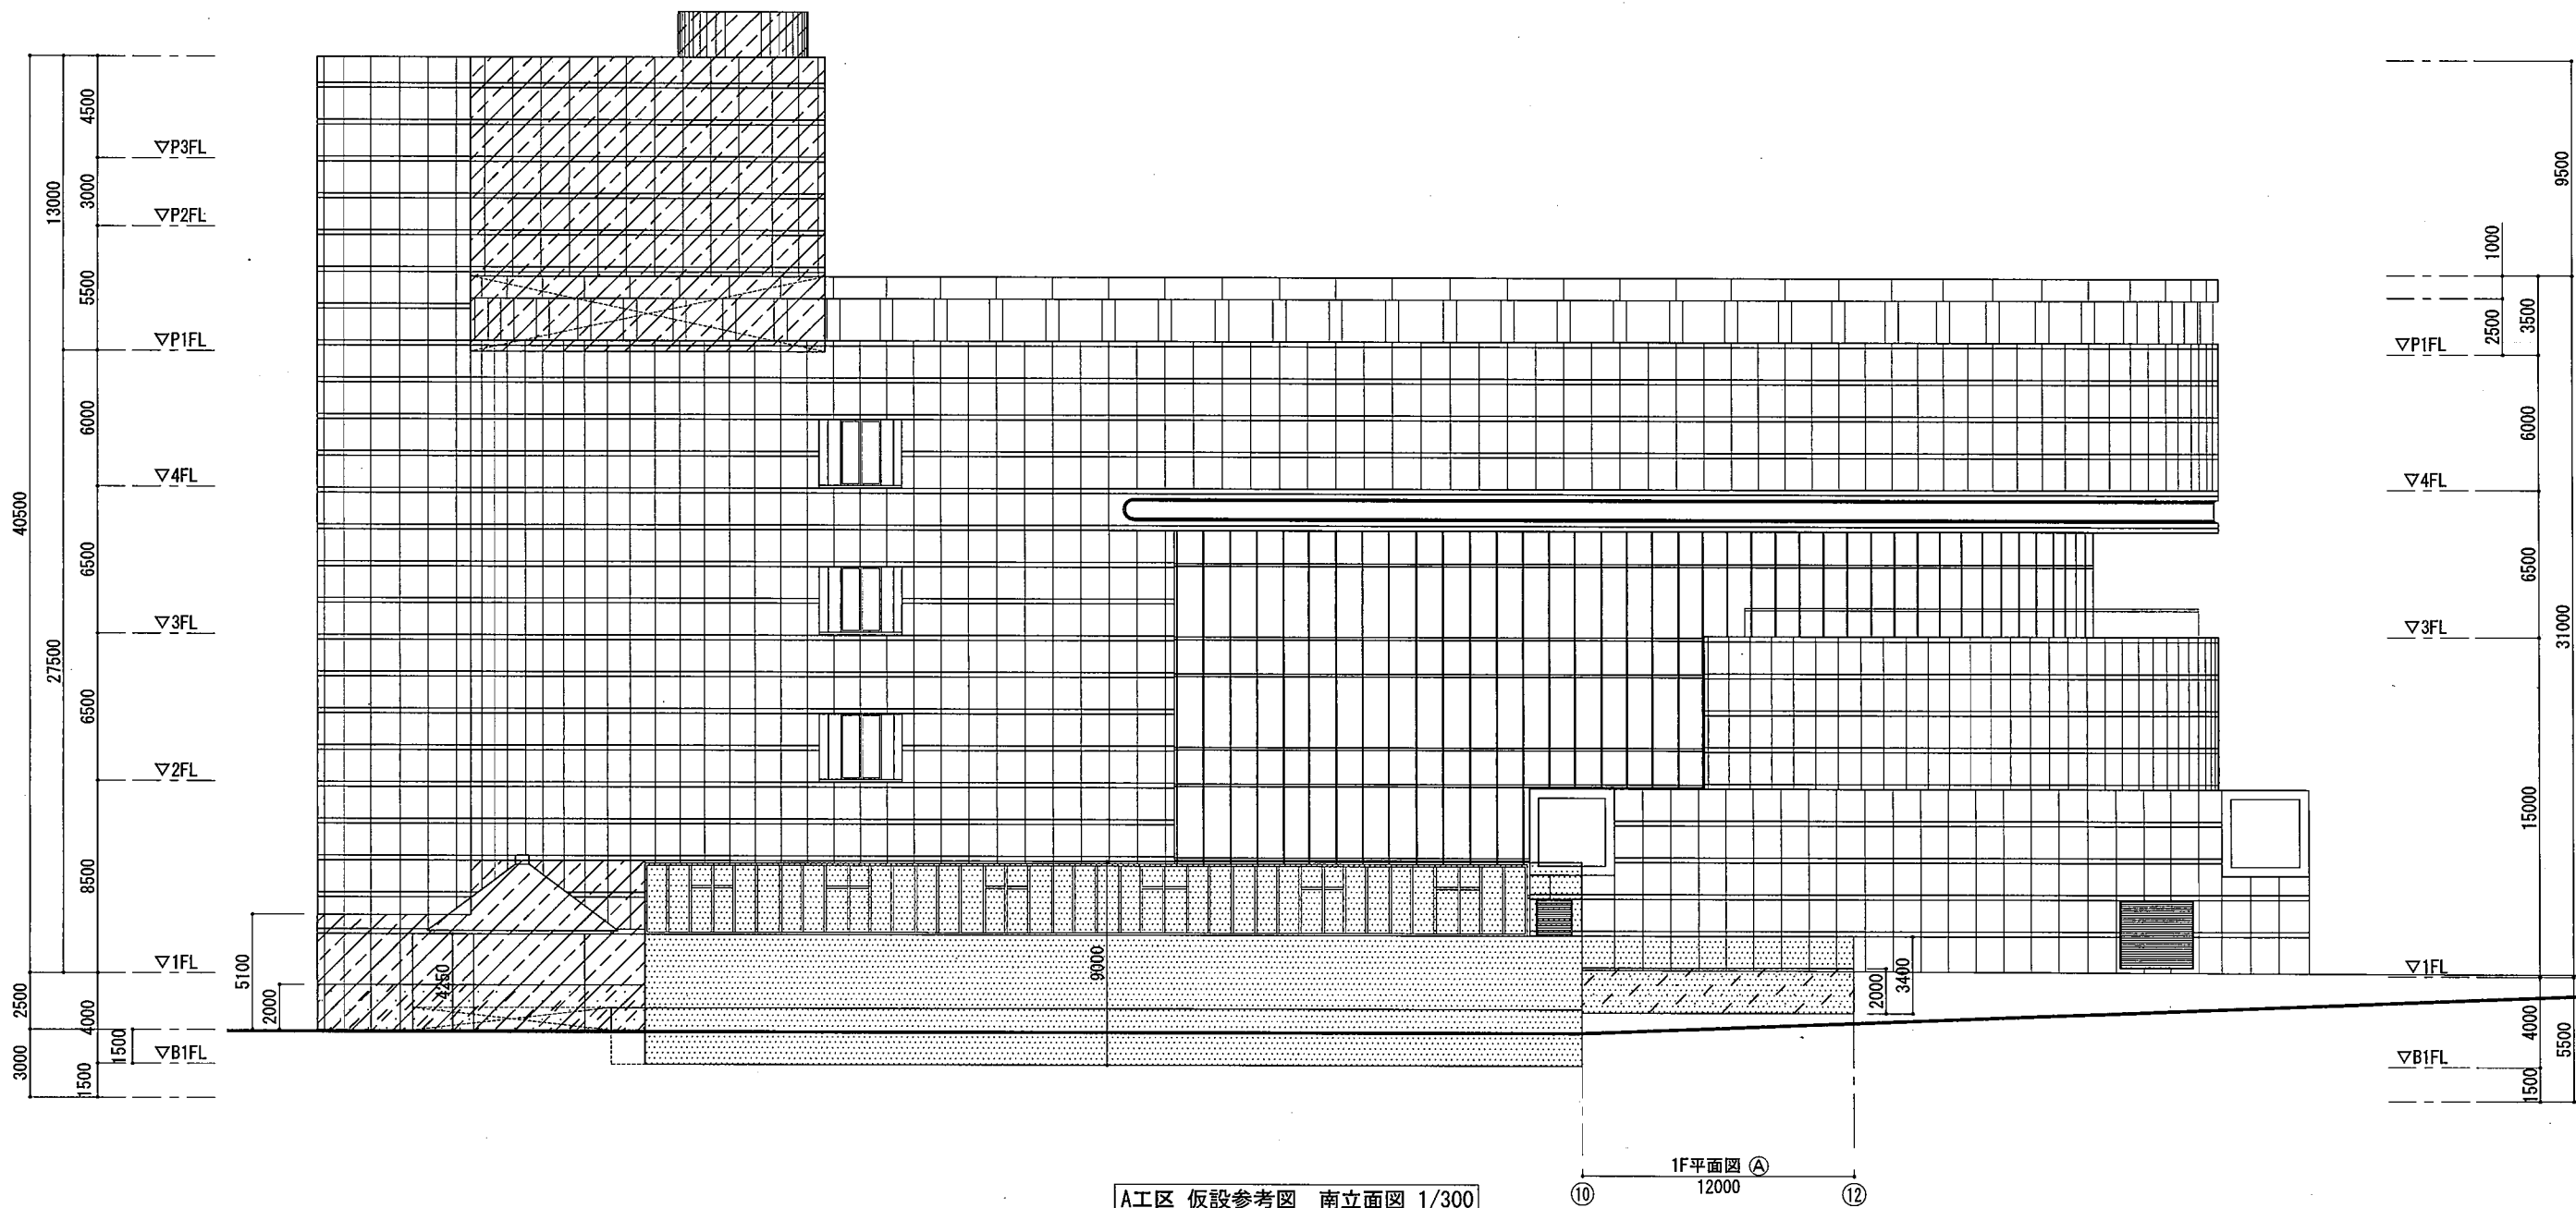

			担当	特記	工事名	図面名	図面番号	区分
				管理番号	某博物館外壁改修工事（建築）	参考図27（仮設計画参考図）	参 - 22	建築
						縮尺 A1: 1/ A3: 1/300	年月	

- 枠組足場 W900
(メッシュシート張り)
- 枠組足場 W1200
(メッシュシート張り)
- アドフラット H2000
- ワイヤー防鳥ネット
アンカー固定@1000 取外し取付
- 高所作業車、立ち馬
(底側面) (出入口付近)


イ	タイル下地浮き	ゴンドラ作業	A工区	0 枚	B工区	30 枚
		足場作業	A工区	2316 枚	B工区	355 枚
ロ	タイル陶片浮き	ゴンドラ作業	A工区	366 枚	B工区	44 枚
		足場作業	A工区	0 枚	B工区	0 枚
ハ	ひび割れ補修	ゴンドラ作業	A工区	60 枚	B工区	45 枚
		足場作業	A工区	755 枚	B工区	283 枚

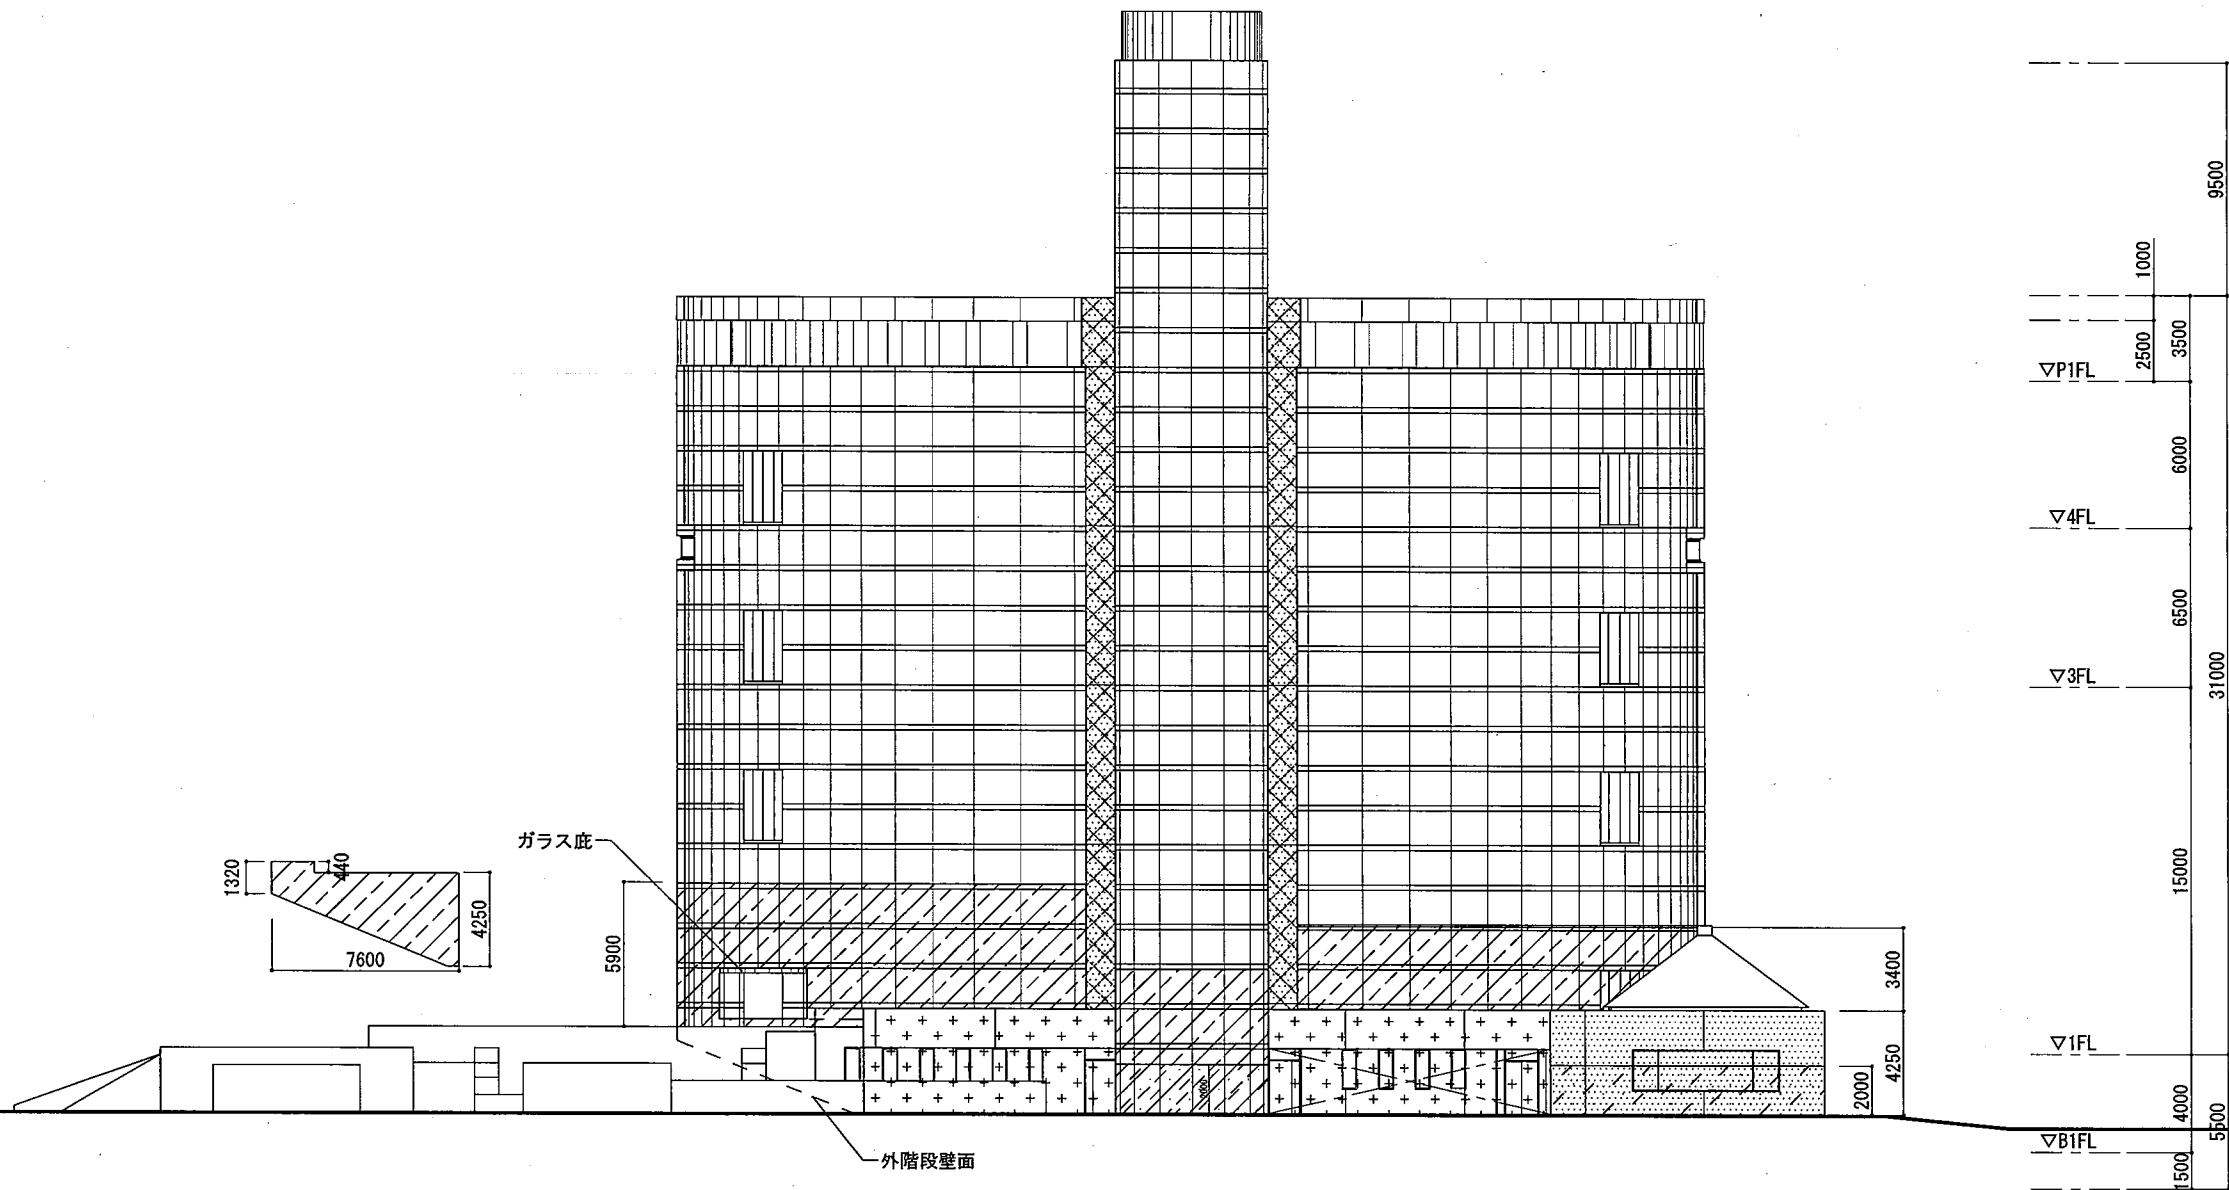


A工区 仮設参考図 西立面図 1/300

				担当	特記	工事名	図面名	図面番号	区分
						某博物館外壁改修工事（建築）	参考図29（仮設計画参考図）	参 - 23	建築
					管理番号		縮尺 A1: 1/300 A3: 1/300	年月	

ビニル床養生

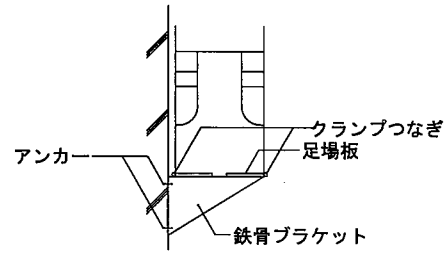


枠組足場W1200

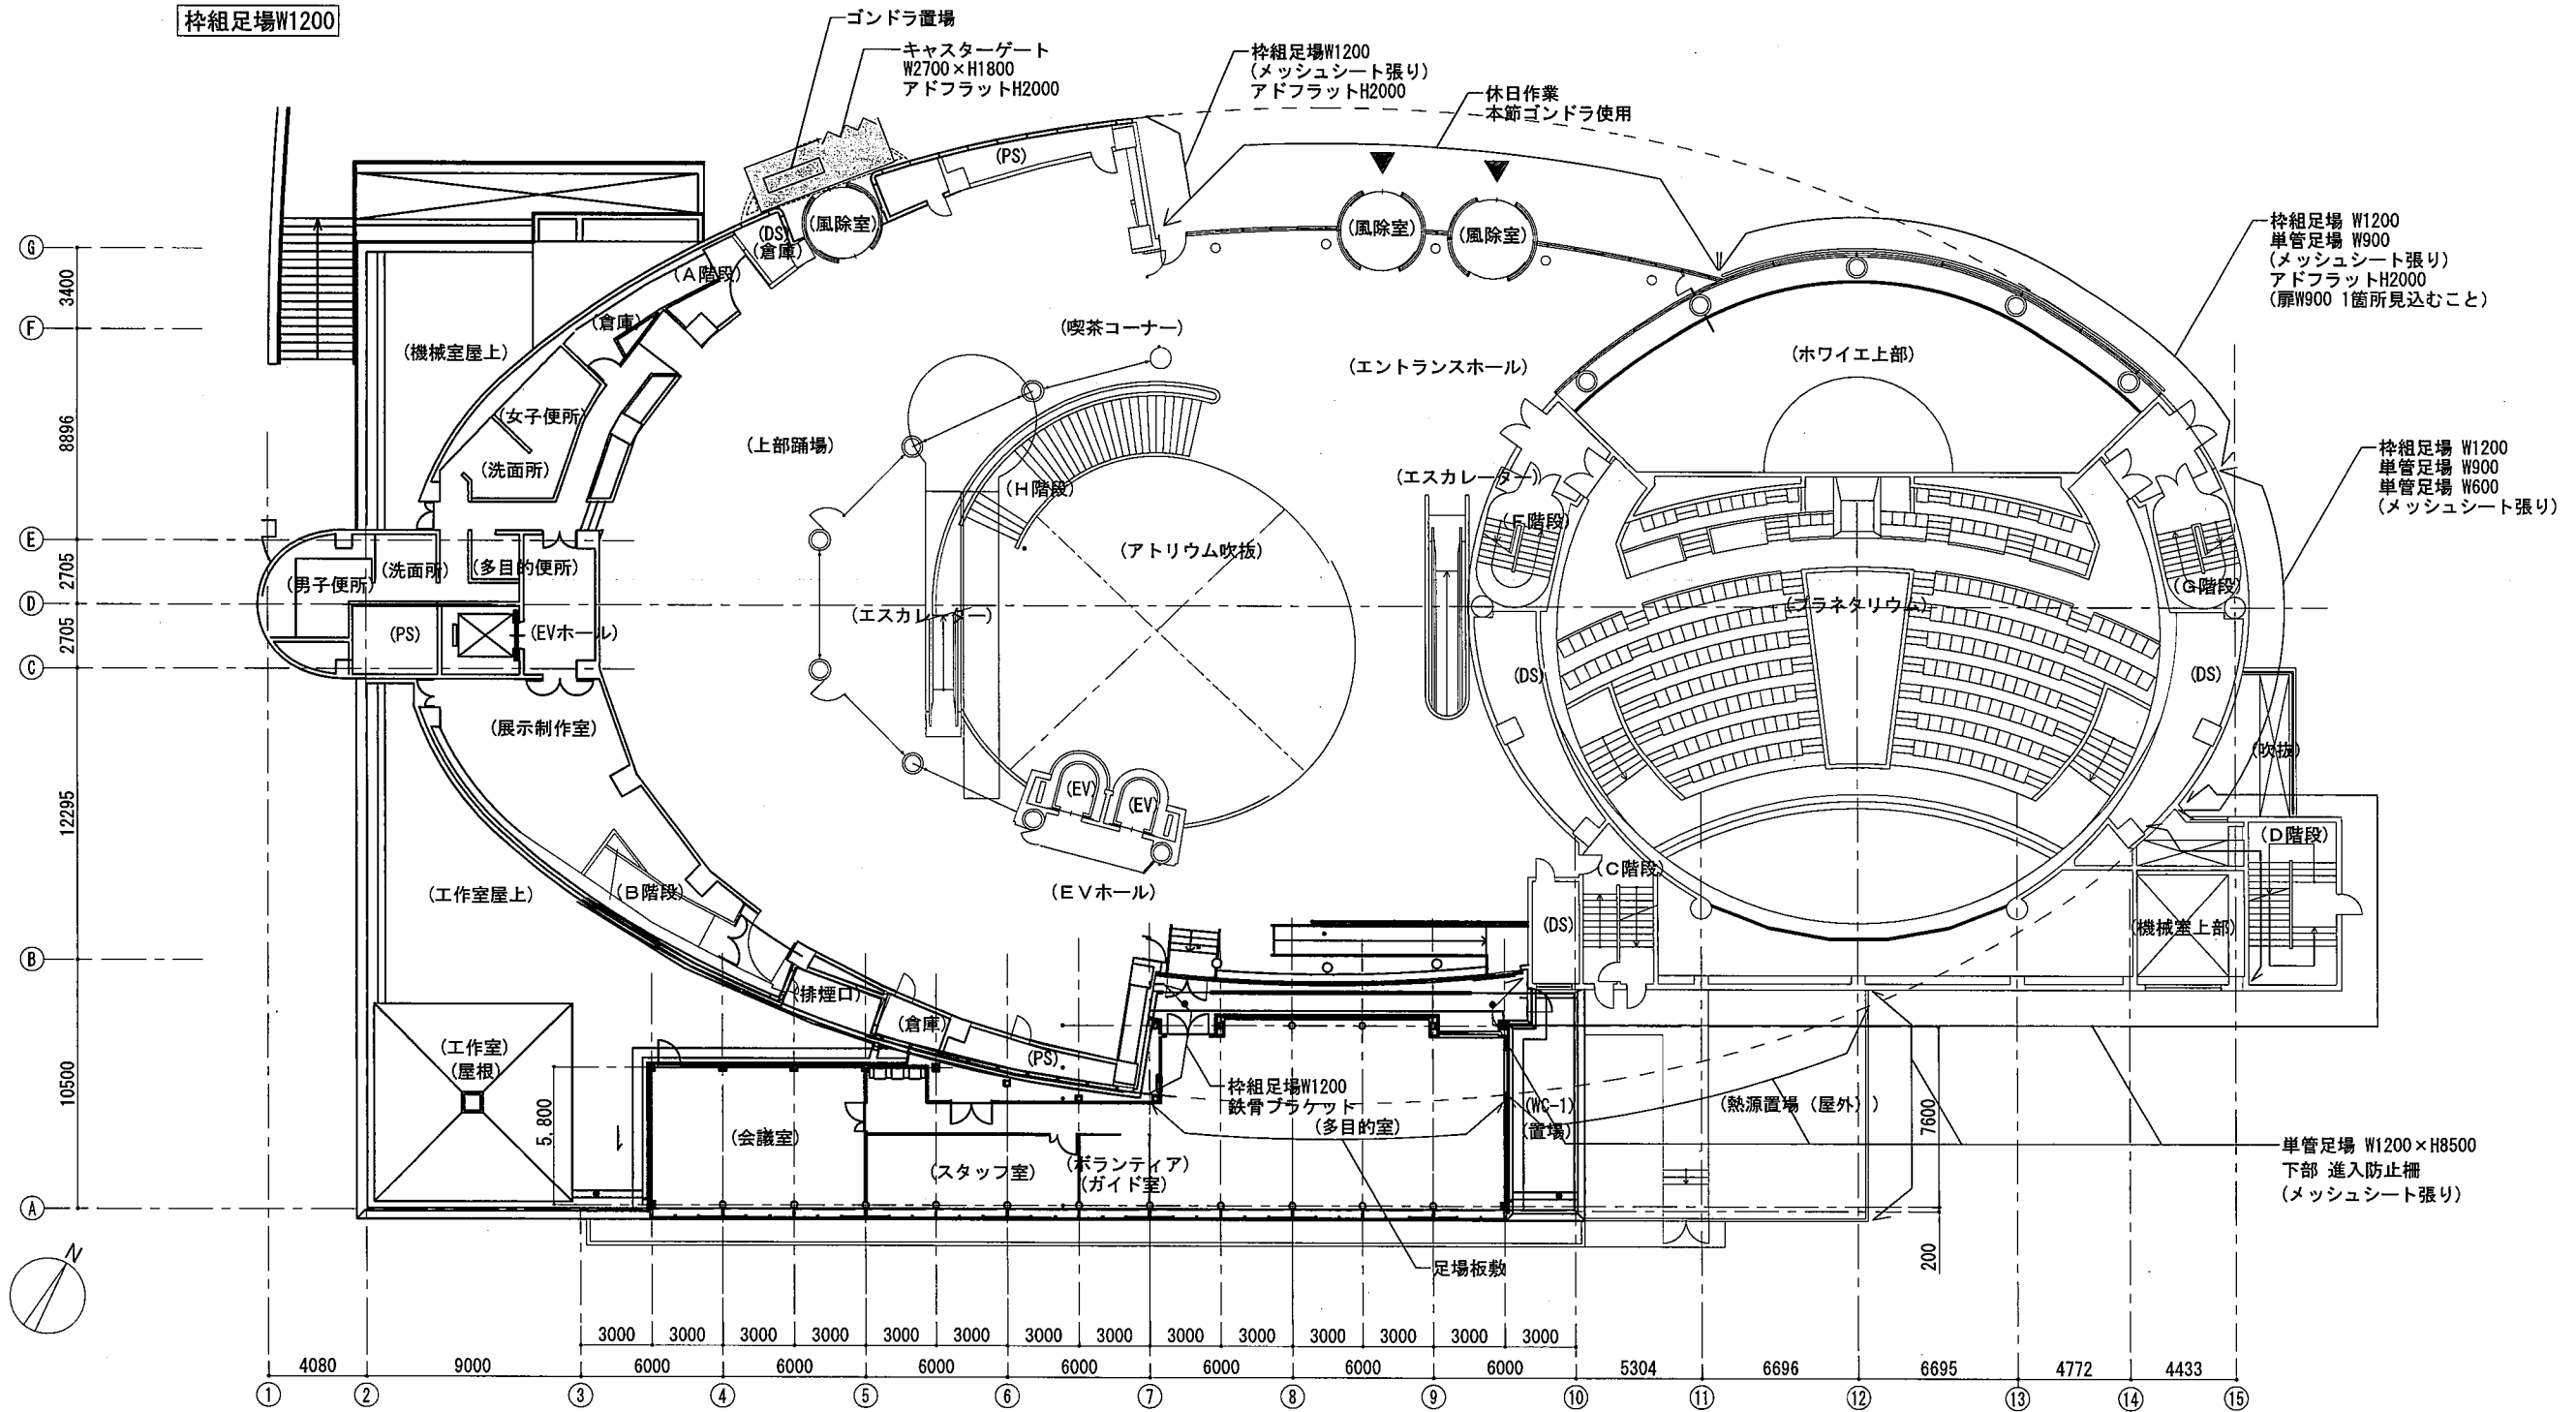

B工区 仮設参考図 1階平面図 1/300

※単管足場、枠組足場には、建物外部側にメッシュシートを設置することとする。

			担当	特記	工事名	図面名	図面番号	区分
				管理番号	某博物館外壁改修工事（建築）	参考図18（仮設計画参考図）	参 - 24	建築
						縮尺 A1: 1/ A3: 1/300	年月	

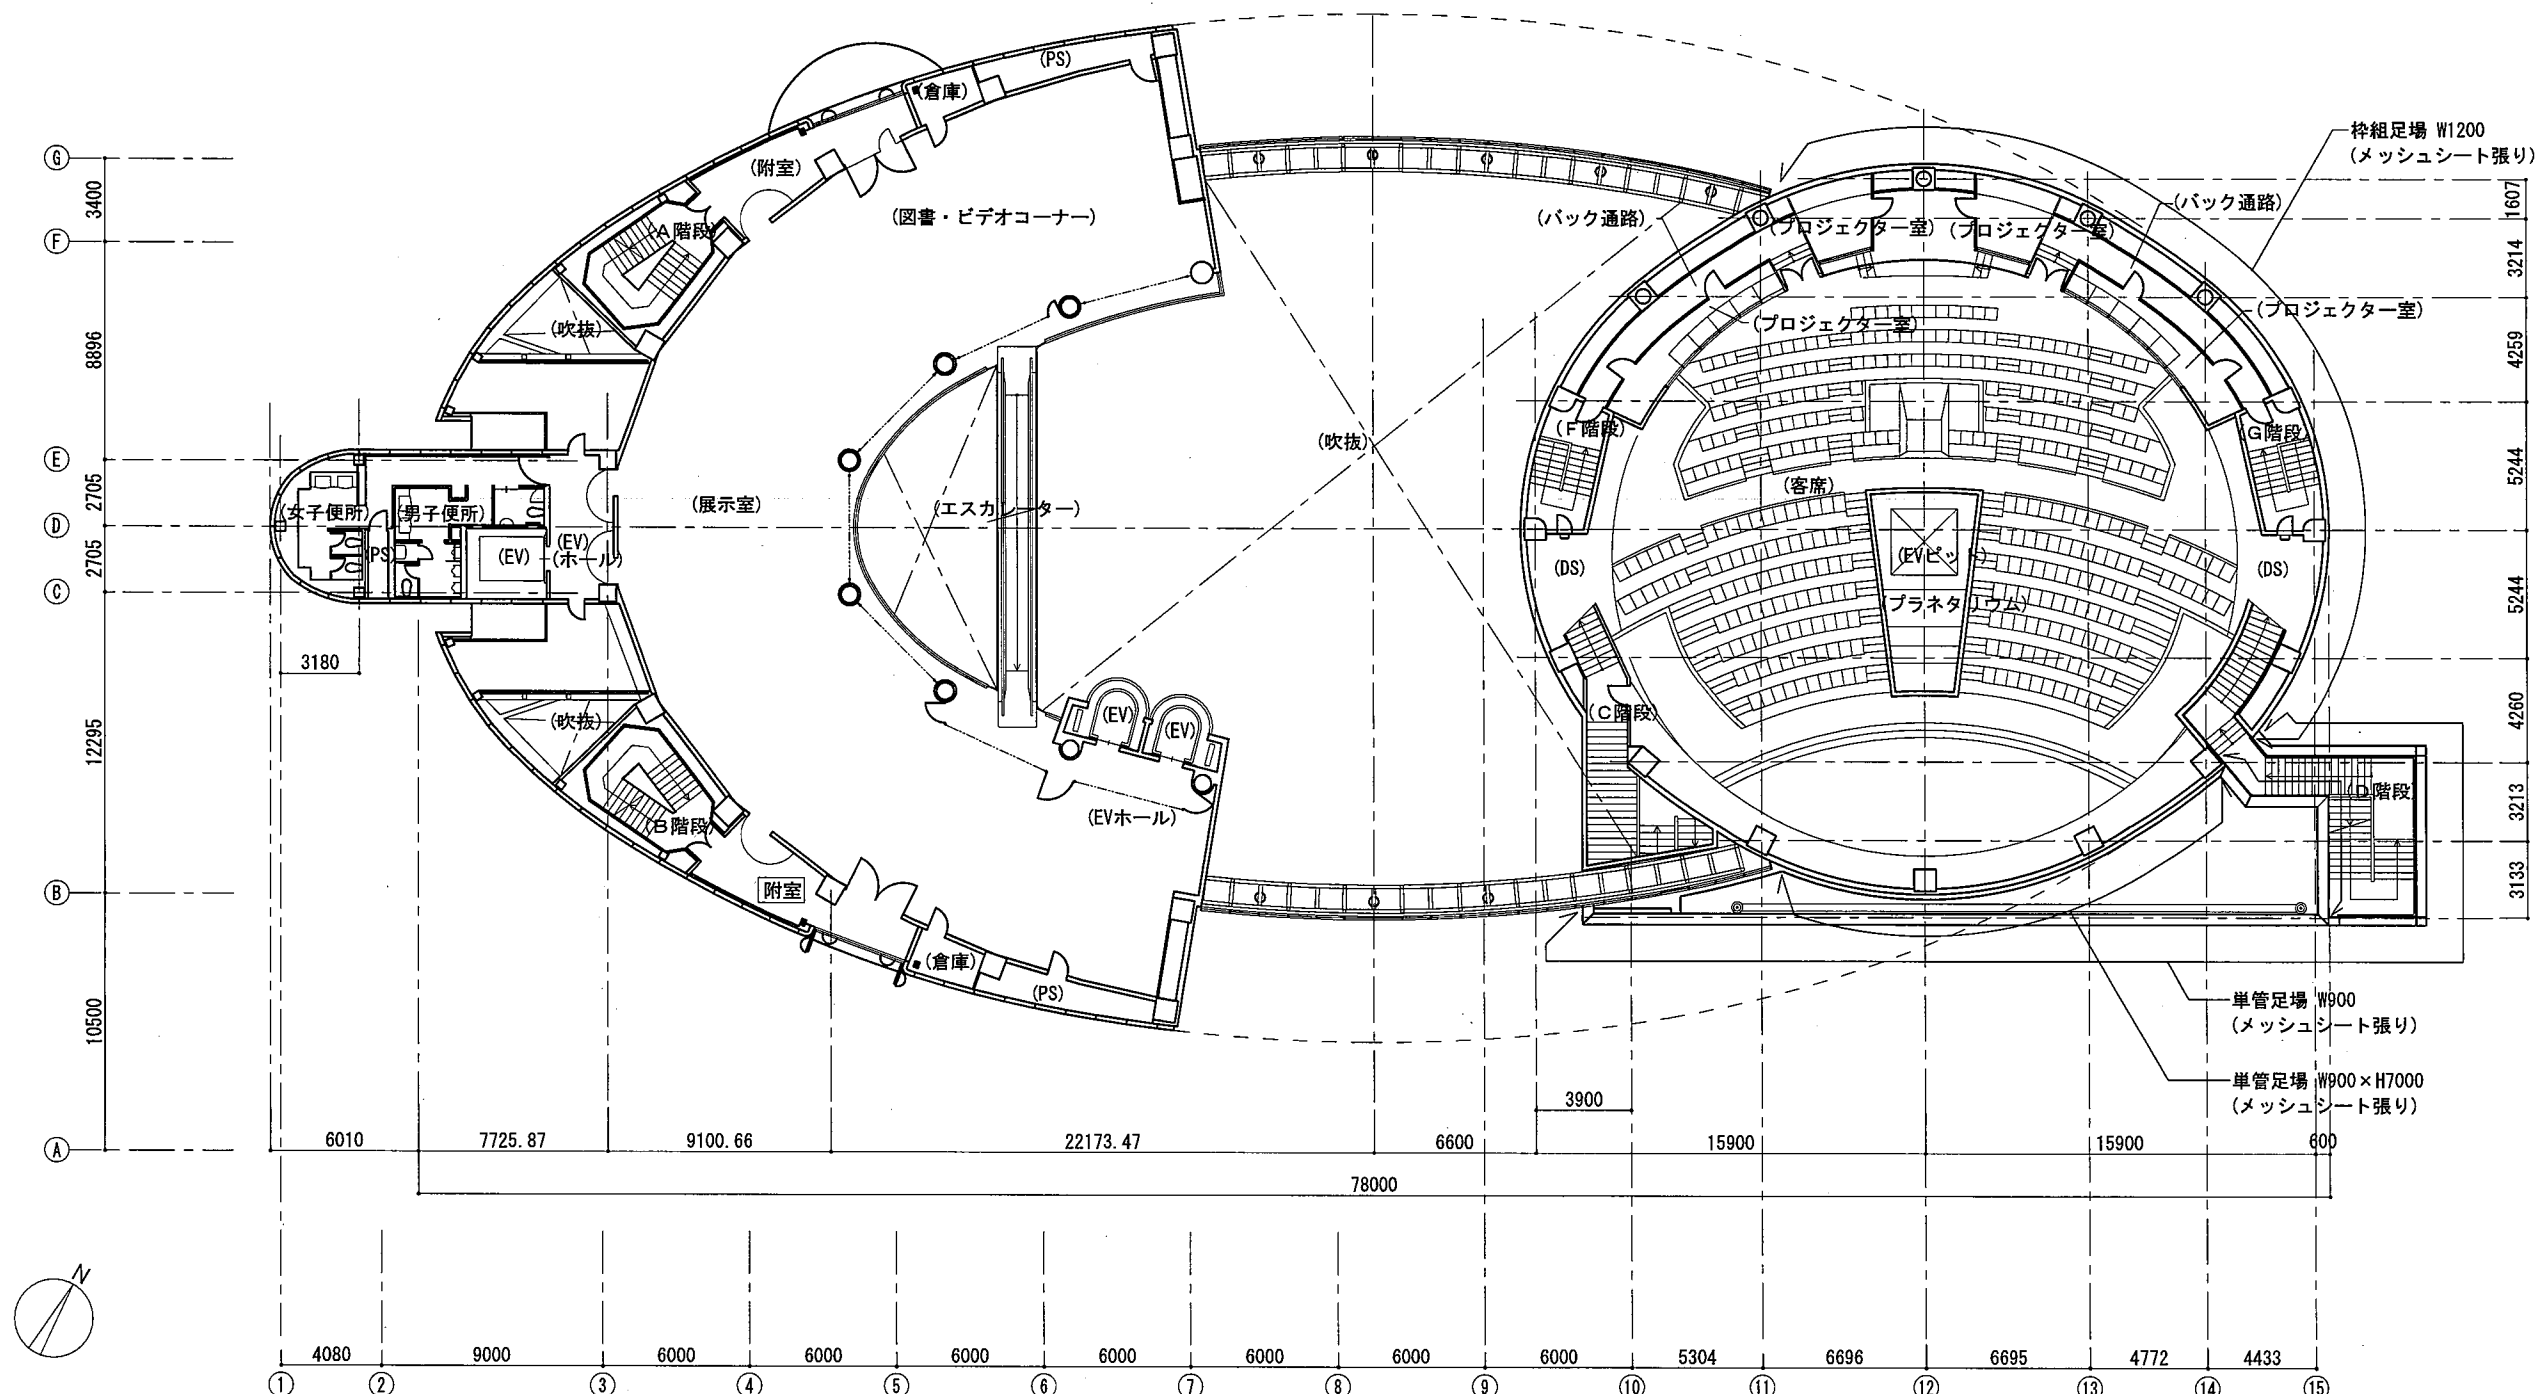



B工区 仮設参考図 2階平面図 1/300

※単管足場、枠組足場には、建物外部側にメッシュシートを設置することとする。

			担当	特記	工事名	図面名	図面番号	区分
				管理番号	某博物館外壁改修工事（建築）	参考図21（仮設計画参考図）	参 - 25	建築
						縮尺	年月	
						A1: 1/	A3: 1/300	

- 単管足場 W900
(メッシュシート張り)
- 枠組足場 W1200
(メッシュシート張り)
- アドフラット H2000
- 休日作業
- 本設ゴンドラ使用



イ	タイル下地浮き	ゴンドラ作業	A工区	0 枚	B工区	30 枚
		足場作業	A工区	2316 枚	B工区	355 枚
ロ	タイル陶片浮き	ゴンドラ作業	A工区	366 枚	B工区	44 枚
		足場作業	A工区	0 枚	B工区	0 枚
ハ	ひび割れ補修	ゴンドラ作業	A工区	60 枚	B工区	45 枚
		足場作業	A工区	755 枚	B工区	283 枚

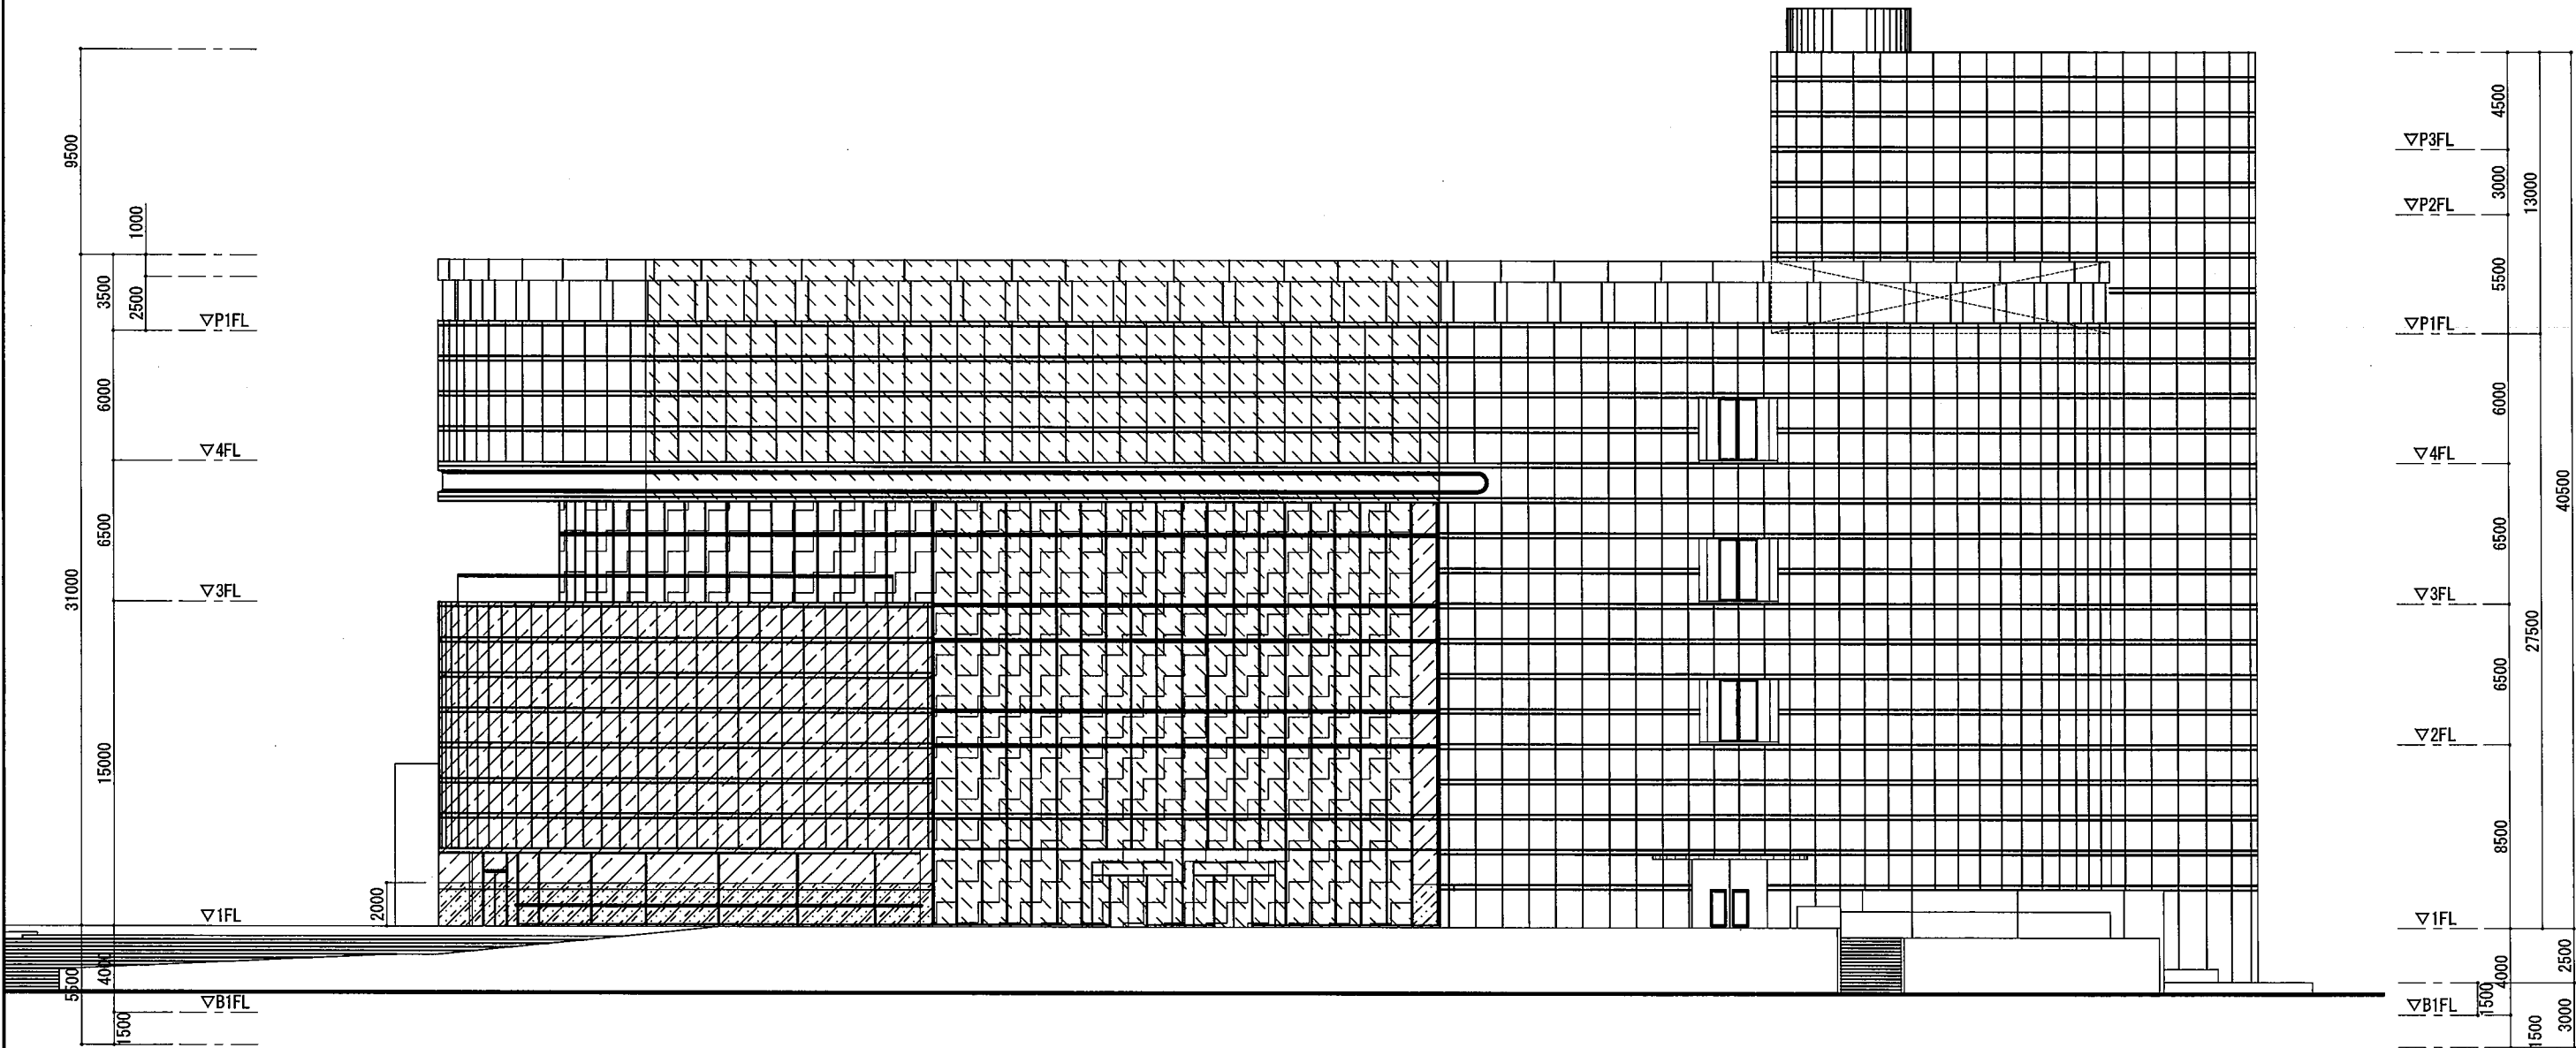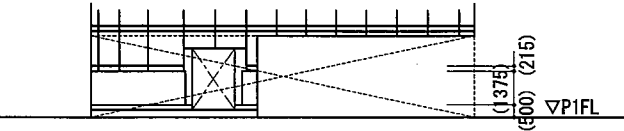

B工区 仮設参考図 北立面図 1/300

- 単管足場 W600
(メッシュシート張り)
- 単管足場 W900
(メッシュシート張り)
- 単管足場 W1200
(メッシュシート張り)
- 枠組足場 W1200
(メッシュシート張り)
- アドフラット H2000

イ	タイル下地浮き	ゴンドラ作業	A工区	0 枚	B工区	30 枚
		足場作業	A工区	2316 枚	B工区	355 枚
ロ	タイル陶片浮き	ゴンドラ作業	A工区	366 枚	B工区	44 枚
		足場作業	A工区	0 枚	B工区	0 枚
ハ	ひび割れ補修	ゴンドラ作業	A工区	60 枚	B工区	45 枚
		足場作業	A工区	755 枚	B工区	283 枚

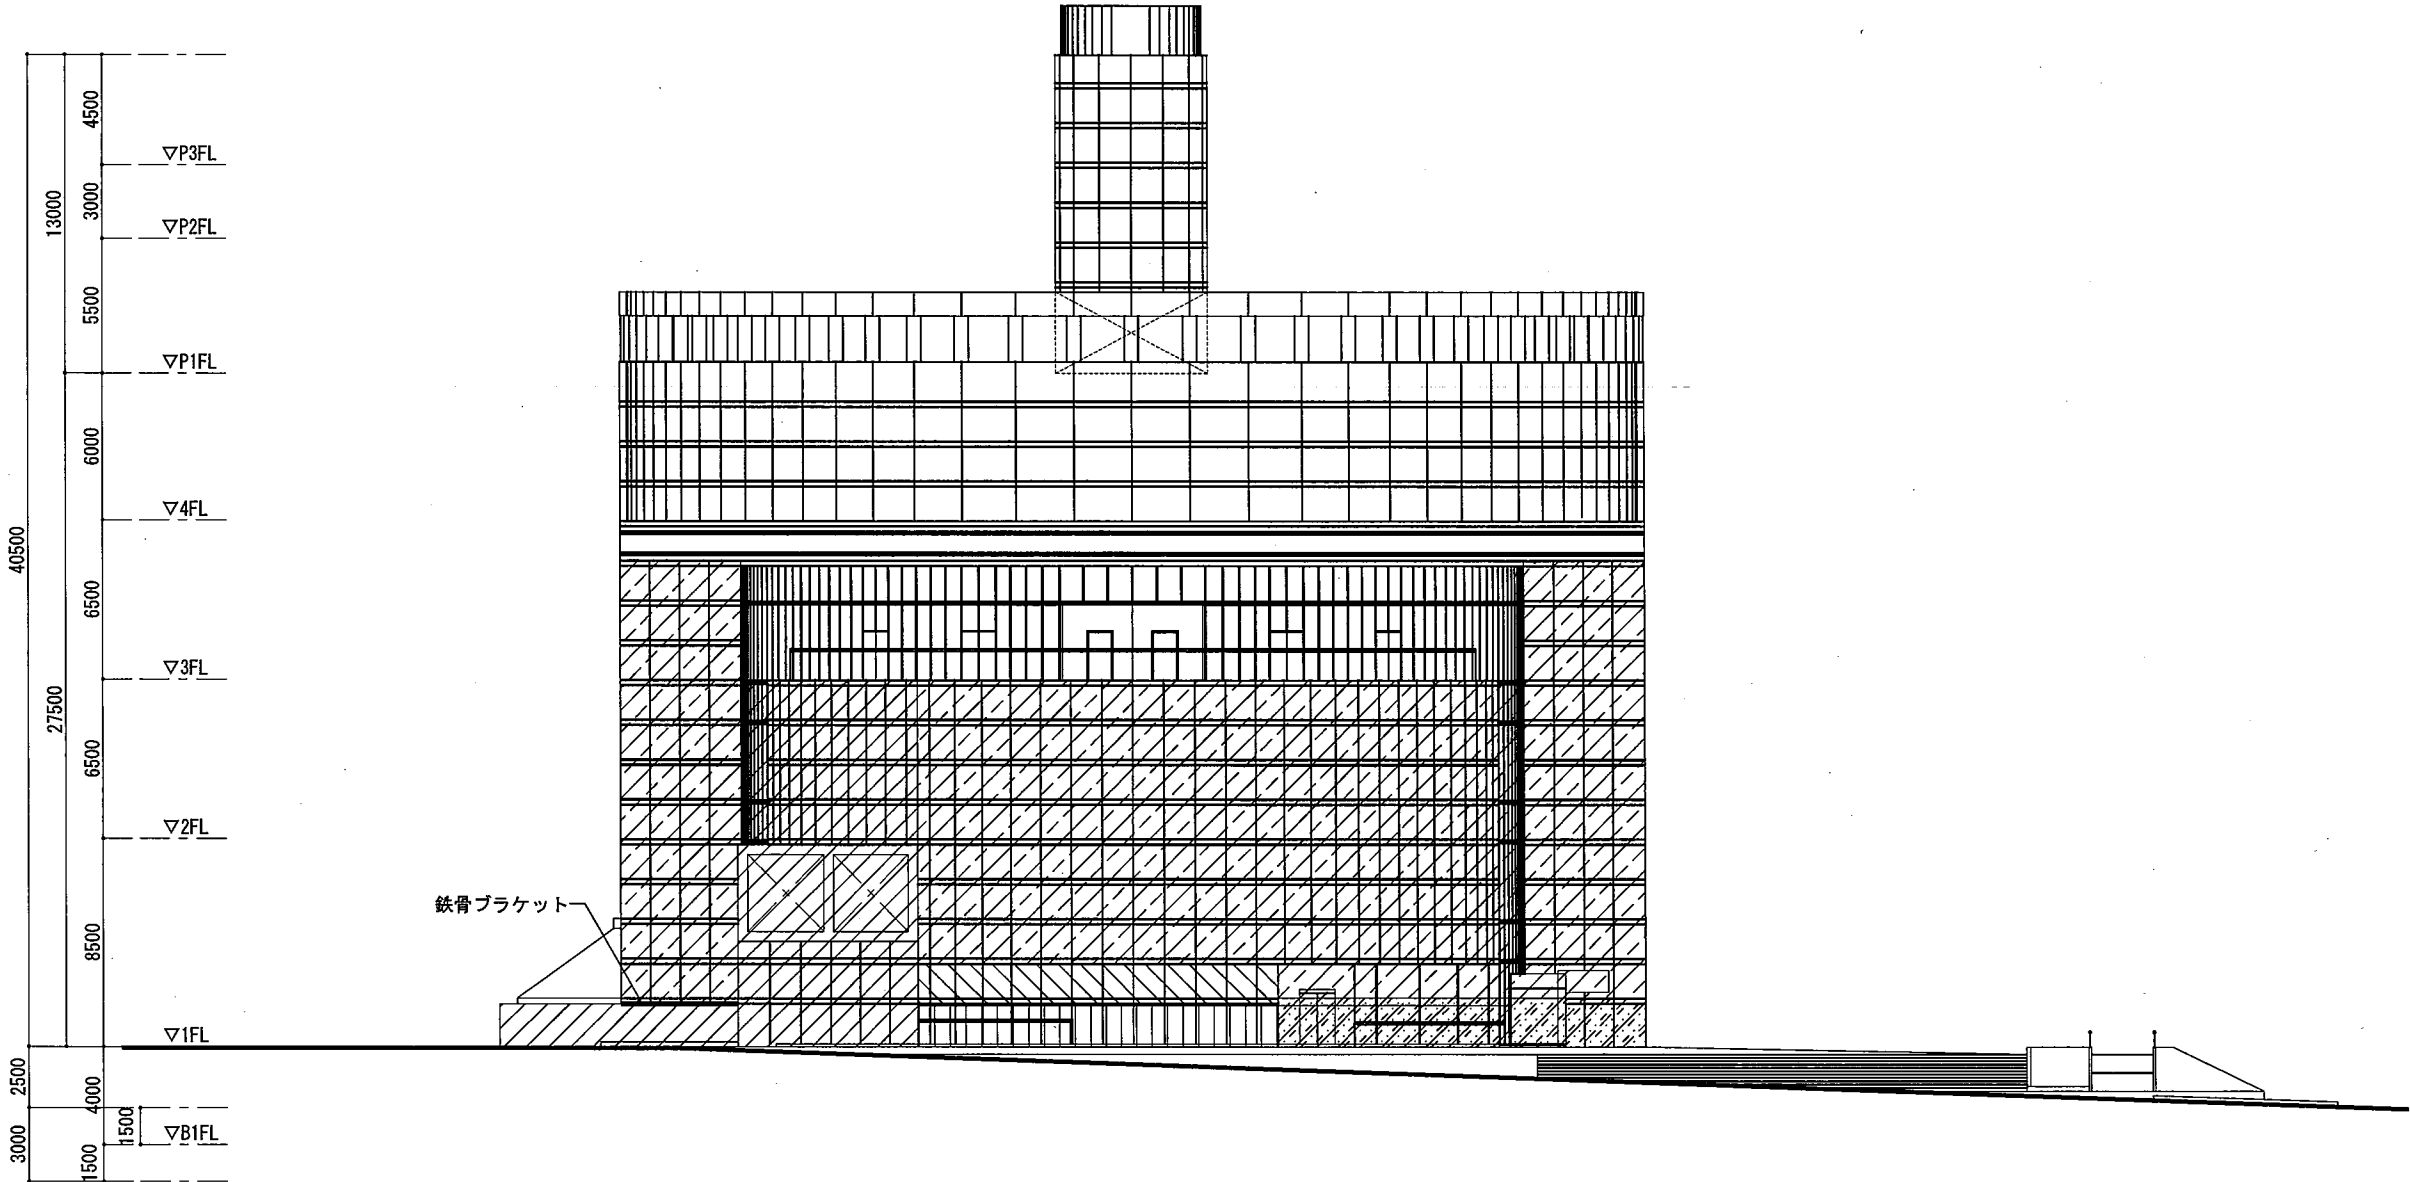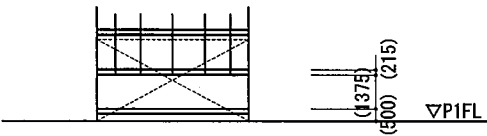


B工区 仮設参考図 東立面図 1/300

				担当	特記	工事名	図面名	図面番号	区分
					管理番号		参考図26（仮設計画参考図）	参 - 27	建築
						某博物館外壁改修工事（建築）	縮尺	年月	
					A1: 1/		A3: 1/300		

- 単管足場 W900
(メッシュシート張り)
- 枠組足場 W1200
(メッシュシート張り)
- 本設ゴンドラ使用


イ	タイル下地浮き	ゴンドラ作業	A工区	0 枚	B工区	30 枚
		足場作業	A工区	2316 枚	B工区	355 枚
ロ	タイル陶片浮き	ゴンドラ作業	A工区	366 枚	B工区	44 枚
		足場作業	A工区	0 枚	B工区	0 枚
ハ	ひび割れ補修	ゴンドラ作業	A工区	60 枚	B工区	45 枚
		足場作業	A工区	755 枚	B工区	283 枚

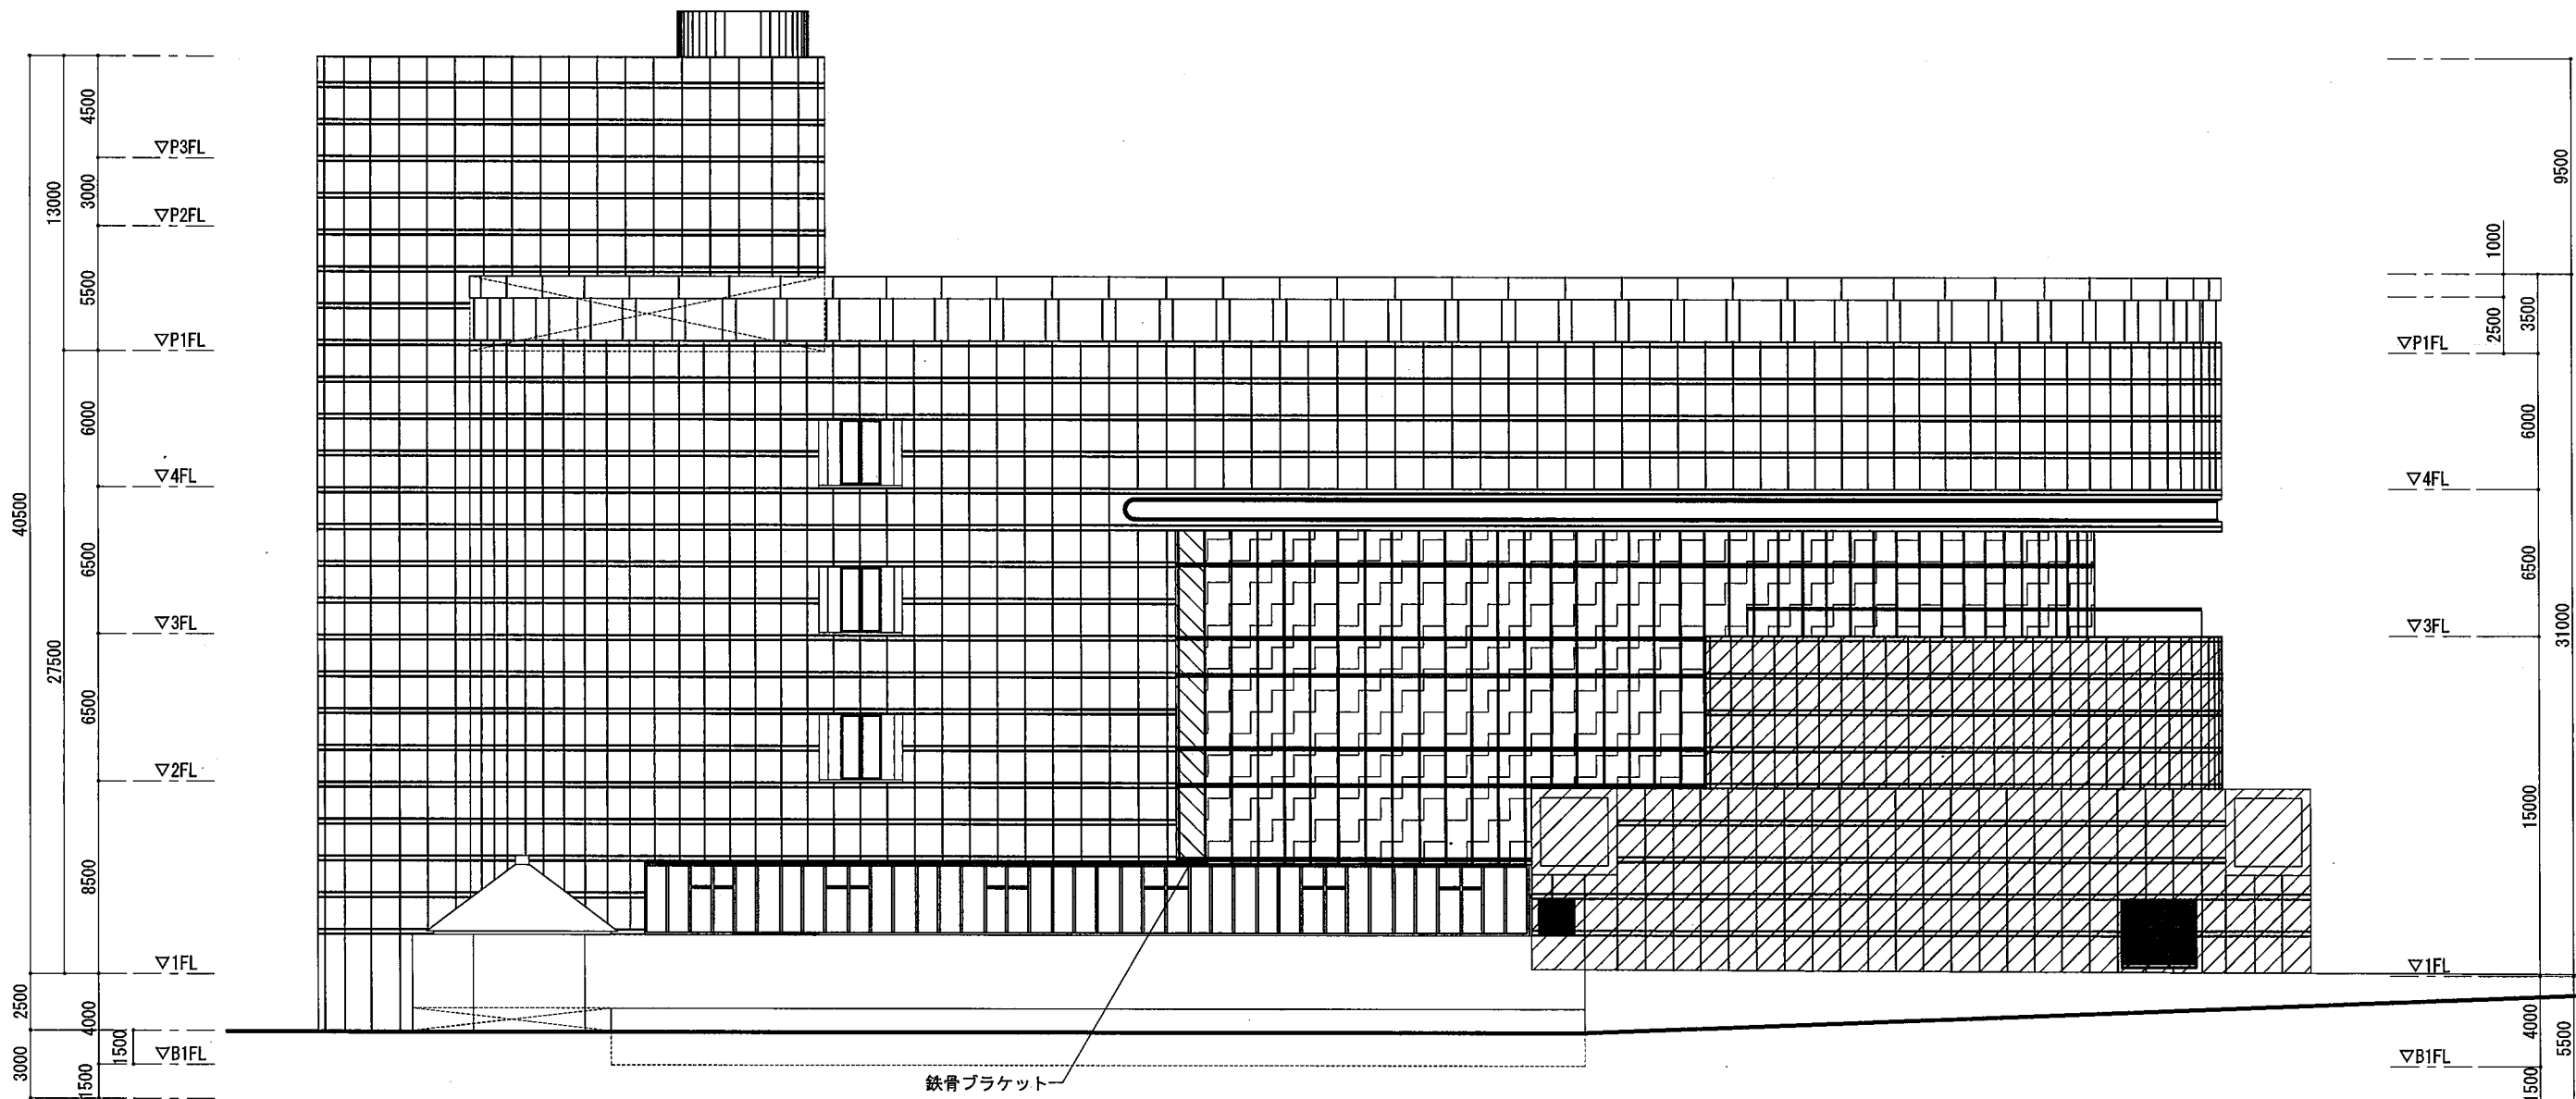

B工区 仮設参考図 南立面図 1/300

			担当	特記	工事名	図面名	図面番号	区分
					某博物館外壁改修工事（建築）	参考図28（仮設計画参考図）	参 - 28	建築
				管理番号		縮尺 A1: 1/ A3: 1/300	年月	

イ	タイル下地浮き	ゴンドラ作業	A工区	0 枚	B工区	30 枚
		足場作業	A工区	2316 枚	B工区	355 枚
ロ	タイル陶片浮き	ゴンドラ作業	A工区	366 枚	B工区	44 枚
		足場作業	A工区	0 枚	B工区	0 枚
ハ	ひび割れ補修	ゴンドラ作業	A工区	60 枚	B工区	45 枚
		足場作業	A工区	755 枚	B工区	283 枚

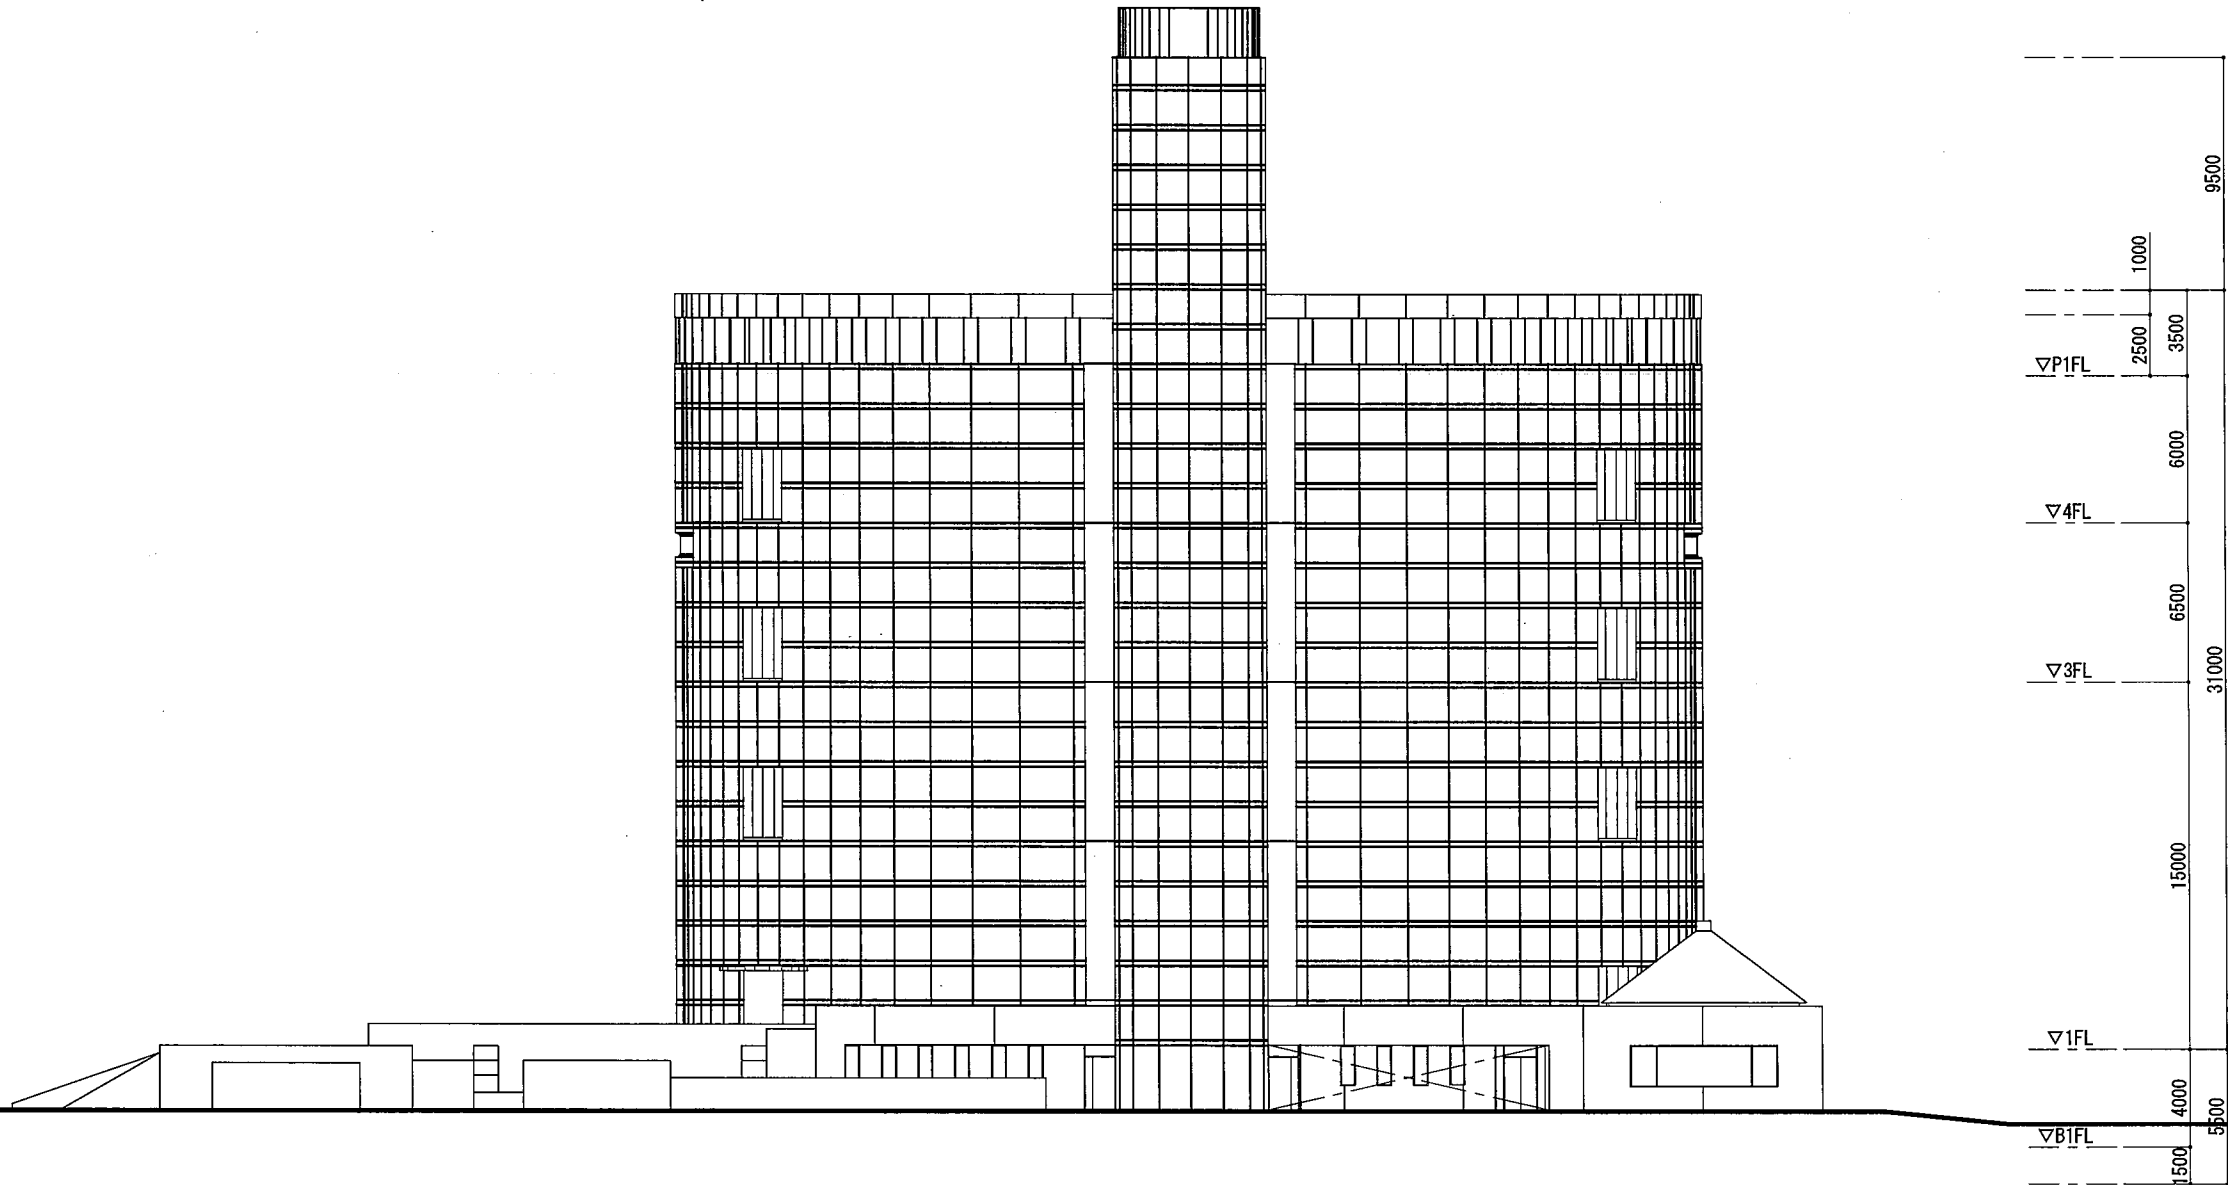

B工区 仮設参考図 西立面図 1/300

				担当	特記	工事名 某博物館外壁改修工事（建築）	図面名 参考図30（仮設計画参考図）	図面番号 参 - 29	区分 建築
							縮尺 A1: 1/ A3: 1/300	年月	

(種目別内訳)					
名 称	摘 要	数 量	単 位	金 額	備 考
直 接 工 事 費					
I 建 築 工 事		1	式		
計					
共 通 費					
共 通 仮 設 費		1	式		
共 通 仮 設 費		1	式		
現 場 管 理 費		1	式		
一 般 管 理 費 等		1	式		
計					
合 計 (工 事 価 格)		1	式		
消 費 税 等 相 当 額		1	式		
総 合 計 (工 事 費)		1	式		

[illegible]

(中科目別内訳)

名 称	摘 要	数 量	单 位	金 額	備 考
I 建築工事					
1. 直接仮設		1	式		
計					
2. 外壁改修	(1) 撤去	1	式		
	(2) 改修	1	式		
計					
3. 建具改修	(1) 撤去	1	式		
	(2) 改修	1	式		
計					
4. 内装改修	(1) 撤去	1	式		
	(2) 改修	1	式		
計					
5. 発生材処理	(1) 運搬	1	式		
	(2) 処分	1	式		
計					

(細目別内訳)

名 称	摘 要	数 量	単 位	単 価	金 額	備 考
I 建築工事						
1. 直接仮設						
【 A工区 】						
養生	外壁改修		m ²			
整理清掃後片付け	外壁改修		m ²			
成形鋼板			m			
桝組本足場(手摺先行)			m ²			
ガラス底部 単管足場			m ²			
安全手摺(最頂部)			m			
内部仕上足場			m ²			
高所作業車			日			
ゴントラ			式			
			式			
メッシュシート			m ²			
ガラス底部 メッシュシート			m ²			
層間塞ぎ 水平養生			m			
足場板			m ²			
潜戸			か所			
ゴントラ着床部コンパネ			m ²			
ガラス底部桝組足場足元土台			m			

(細目別内訳)

名 称	摘 要	数 量	単 位	単 価	金 額	備 考
ゴントﾞﾗ安全設備 ｱｲﾎﾞﾙﾄ			か所			
防鳥ﾈｯﾄ 取外・再取付			㎡			
仮設材運搬			m			
【 B工区 】						
養生	外壁改修		㎡			
整理清掃後片付け	外壁改修		㎡			
成形鋼板			m			
単管本足場			㎡			
枠組本足場(手摺先行)			㎡			
安全手摺(最頂部)			m			
ゴントﾞﾗ			式			
ﾒｯｼｭｼｰﾄ			㎡			
層間塞ぎ水平養生			m			
足場板			㎡			
潜戸			か所			
ゴントﾞﾗ着床部 ｺﾝﾊﾟﾆｰ			㎡			
鉄骨ﾌﾗｯｸﾞﾈｯﾄ			か所			
ゴントﾞﾗ安全設備 ｱｲﾎﾞﾙﾄ			か所			
仮設材運搬			m			
計						

(細目別内訳)

名 称	摘 要	数 量	単 位	単 価	金 額	備 考
2. 外 壁 改 修						
(1) 撤 去						
【 A工区 】						
外壁部(タイル伸縮) シーリング撤去	W20×H20程度		m			
外壁部(PC-PC) シーリング撤去	W20×H10程度		m			
外壁部(ALC-ALC) シーリング撤去	W20×H10程度		m			
建具周囲部 シーリング撤去	W15×H10程度		m			
CWガラス廻り部 シーリング撤去	W 5×H 5程度		m			
PRF(ALC)アルミ笠木取合部 シーリング撤去	W20×H20程度		m			
PRF(PC)アルミ笠木取合部 シーリング撤去	W20×H20程度		m			
P1Fアルミ笠木取合部 シーリング撤去	W15×H10程度		m			
金物取合部 シーリング撤去	W10×H10程度		m			
【 B工区 】						
外壁部(タイル伸縮) シーリング撤去	W20×H20程度		m			
建具周囲部 シーリング撤去	W15×H10程度		m			
CWガラス廻り部 シーリング撤去	W 5×H 5程度		m			
P1Fアルミ笠木取合部 シーリング撤去	W15×H10程度		m			
金物取合部 シーリング撤去	W10×H10程度		m			
計						

(細目別内訳)

名 称	摘 要	数 量	単 位	単 価	金 額	備 考
(2) 改 修						
打診調査			m ²			
報告書作成費	劣化図面作成		式			
【 A工区 】						
タイル下地浮き補修	注入口付きアンカービションング エポキシ樹脂注入工法		か所			
	コンシポントCP アンカービション工法同等					
ひび割れ補修	ひび幅0.3mm以上 Uカットシーリング材充填工法		m			
外壁部(タイル伸縮) シーリング	MS-2 W20×H20		m			
外壁部(PC-PC) シーリング	MS-2 W20×H10		m			
外壁部(ALC-ALC) シーリング	MS-2 W20×H10+W20×H10		m			
建具周囲部 シーリング	MS-2 W15×H10+W15×H10		m			
CWガラス廻り部 シーリング	SR-1 W 5×H 5		m			
PRF(ALC) アルミ笠木取合部 シーリング	MS-2 W20×H10+W20×H10		m			
PRF(PC) アルミ笠木取合部 シーリング	MS-2 W20×H10+W20×H10		m			
P1F アルミ笠木取合部 シーリング	MS-2 W15×H10+W15×H10		m			
金物取合部 シーリング	MS-2 W10×H10+W10×H10		m			
アイボルト廻り シーリング	MS-2 W10×H10		m			
特殊山型磁器質タイル (コントラ作業)	W90×H228×t20 接着剤/コンシポント		枚			
	エフレックスタイルワ同等 既存タイルの撤去・新設タイル					
	の色合わせ調整含む					
特殊山型磁器質タイル	W90×H228×t20 接着剤/コンシポント		枚			
	エフレックスタイルワ同等 既存タイルの撤去・新設タイル					
	の色合わせ調整含む					
ラスタータイル	W45×H90×t30 接着剤/コンシポント		枚			
	エフレックスタイルワ同等 既存タイルの撤去・新設タイル					
	の色合わせ調整含む					

(細目別内訳)

名 称	摘 要	数 量	単 位	単 価	金 額	備 考
天井 【塗替】 外装薄付け仕上塗材	ケイカル板面		m ²			
壁 【塗替】 防水型複層仕上塗材RE	ALC面		m ²			
壁 【塗替】 防水型複層仕上塗材RE	コンクリート面		m ²			
アルミキャスト 【塗替】 フッ素樹脂塗装	鉄部		m ²			
DP塗装 【塗替】	鉄部 (1級)		m ²			
タイル クリーニング	水洗い		m ²			
サッシ クリーニング	ガラス面含む		m ²			
クリーニング	ガラス面		m ²			
クリーニング	扉面		m ²			
1F底屋根ガラス部 クリーニング	ガラス面		m ²			
P1F設備機械室 散水試験			か所			
外構 点字ブロック移設・復旧	300角 東リ:SGタイル同等		m			
【 B工区 】						
タイル下地浮き補修	注入口付きアンカーピンニング エポキシ樹脂注入工法		か所			
	コンシボントCP アンカーピン工法同等					
タイル下地浮き補修 (足場作業)	注入口付きアンカーピンニング エポキシ樹脂注入工法		か所			
	コンシボントCP アンカーピン工法同等					
			か所			
ひび割れ補修	ひび幅0.3mm以上 Uカットシール材充填工法		m			
	コンシボントCPアンカーピン タイル固定工法同等					
			m			
外壁部(タイル伸縮) シーリング	MS-2 W20×H20		m			
建具周囲部 シーリング	MS-2 W15×H10+W15×H10		m			
CWガラス廻り部 シーリング	SR-1 W 5×H 5		m			

(細目別内訳)

名 称	摘 要	数 量	単 位	単 価	金 額	備 考
P1Fアルミ笠木取合部 シーリング	MS-2 W15×H10+W15×H10		m			
金物取合部 シーリング	MS-2 W10×H10+W10×H10		m			
アイボルト廻り シーリング	MS-2 W10×H10		m			
特殊山型磁器質タイル	W90×H228×t20 接着剤/コンシメント		枚			
	エフレックスタイルワ同等 既存タイルの撤去・新設タイル					
	の色合わせ調整含む					
ラスタータイル	W45×H90×t30 接着剤/コンシメント		枚			
	エフレックスタイルワ同等 既存タイルの撤去・新設タイル					
	の色合わせ調整含む					
床 【塗替】 防水型複層仕上塗材RE	コンクリート面		m ²			
壁 【塗替】 防水型複層仕上塗材RE	コンクリート面		m ²			
天井 【塗替】 防水型複層仕上塗材RE	コンクリート面		m ²			
アルミキャスト 【塗替】 フッ素樹脂塗装	鉄部		m ²			
DP塗装 【塗替】	鉄部 (1級)		m ²			
タイル クリーニング	水洗い		m ²			
サッシ クリーニング	ガラス面含む		m ²			
クリーニング	ガラス面		m ²			
クリーニング	扉面		m ²			
SUS製手摺 クリーニング	H=1100		m			
屋外サイン クリーニング	1パネル当りW1800×H1800 4パネル分を1か所で計上		か所			
	「大阪市立科学館」					
P1F展示室吹抜け部 散水試験			か所			
屋外サイン 取外し・再取付け	W2100×H900程度 清掃共		か所			

(細目別内訳)

名　　　称	摘　　　要	数　量	単　位	単　価	金　額	備　考
3．建具改修						
(１)　撤去						
【 A工区 】						
(SSD-4 沓摺撤去)						
建具周囲部 シーリング撤去	W15×H10程度		m			
床 カッター入れ	コンクリート面		m			
床 コンクリート研り	床厚t=50		m ²			
(SD-14 建具撤去)						
建具周囲部 シーリング撤去	W15×H10程度		m			
壁 カッター入れ	コンクリート面		m			
壁 建具周囲はつり	コンクリート面		m			
計						

(細目別内訳)

名 称	摘 要	数 量	単 位	単 価	金 額	備 考
(2) 改 修						
【 A工区 】						
(SSD-4 沓摺新設)						
SSD-4 沓摺新設	L=2400 既存沓摺の撤去含む		か所			
建具枠廻り モルタル充填	防水剤入		m			
建具周囲部 シーリング	MS-2 W15×H10+W15×H10		m			
床 モルタル金鰈	塗床下地		m ²			
床 塗床	モルタル面		m ²			
(SSD-4 フロアヒンジ調整)						
SSD-4 フロアヒンジ調整			か所			
(SD-14' 建具新設)						
SD-13' 両開き戸新設	W1600×H2100 枠共 既存建具の撤去含む		か所			
建具枠廻り モルタル充填	防水剤入		m			
建具枠廻り 無収縮モルタル充填	W=100 壁厚=100 型枠共		m			
建具周囲部 シーリング	MS-2 W15×H10+W15×H10		m			
建具枠廻り 特殊山型磁器質タイル新設	幅:300mm程度 RC面 既存タイルの撤去・		m			
	新設タイルの色合わせ 調整含む					
建具枠廻り 防水型複層仕上塗材RE	モルタル面		m ²			
DP塗装	鋼製建具面 (1級)		m ²			
(AW-4 固定金物設置)						
AW-4 建具金物改修	建具下部に AL-FBt5.0 W200×H70		か所			
	(内外共)を貫通ボルト M10(2本)で固定					
計						

[illegible]

[illegible]

[illegible]